

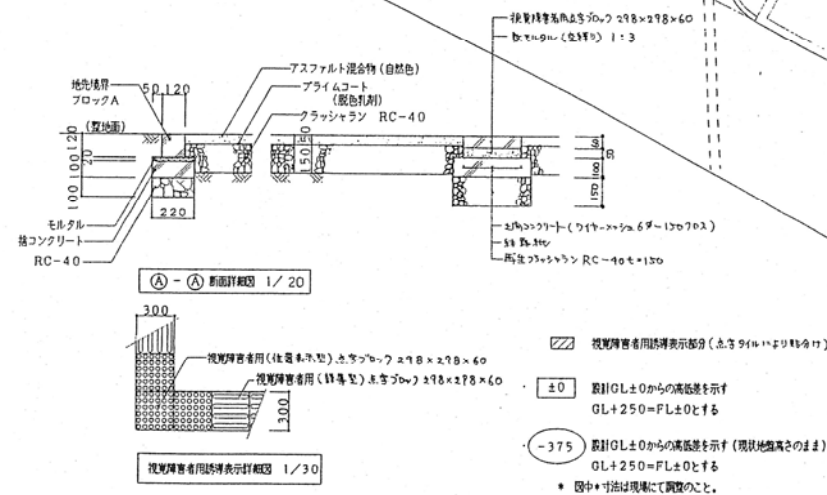


公園管理事務所平面図






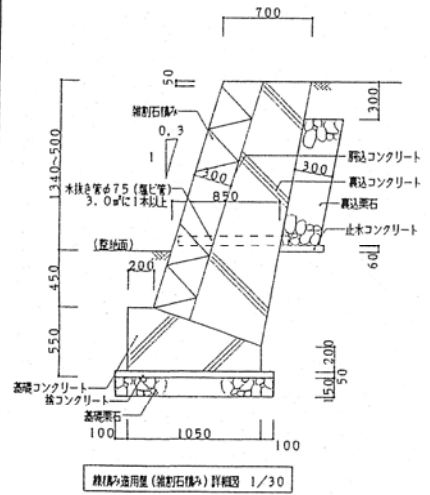


 ±0 敷設GL±0からの高さを示す
 GL+250=FL±0とする
 GL+250=FL±0とする
 * 図中寸法は現場にて調整のこと。

年度	H11	公園名	錦織公園
工事場所	富田林市 錦織		
工事名	錦織公園管理事務所新築工事		
図面種別	1階平面図・外構図	縮尺	1/100
作成年月	平成12年3月	図番	
株式会社 北辻組		A-06/19	


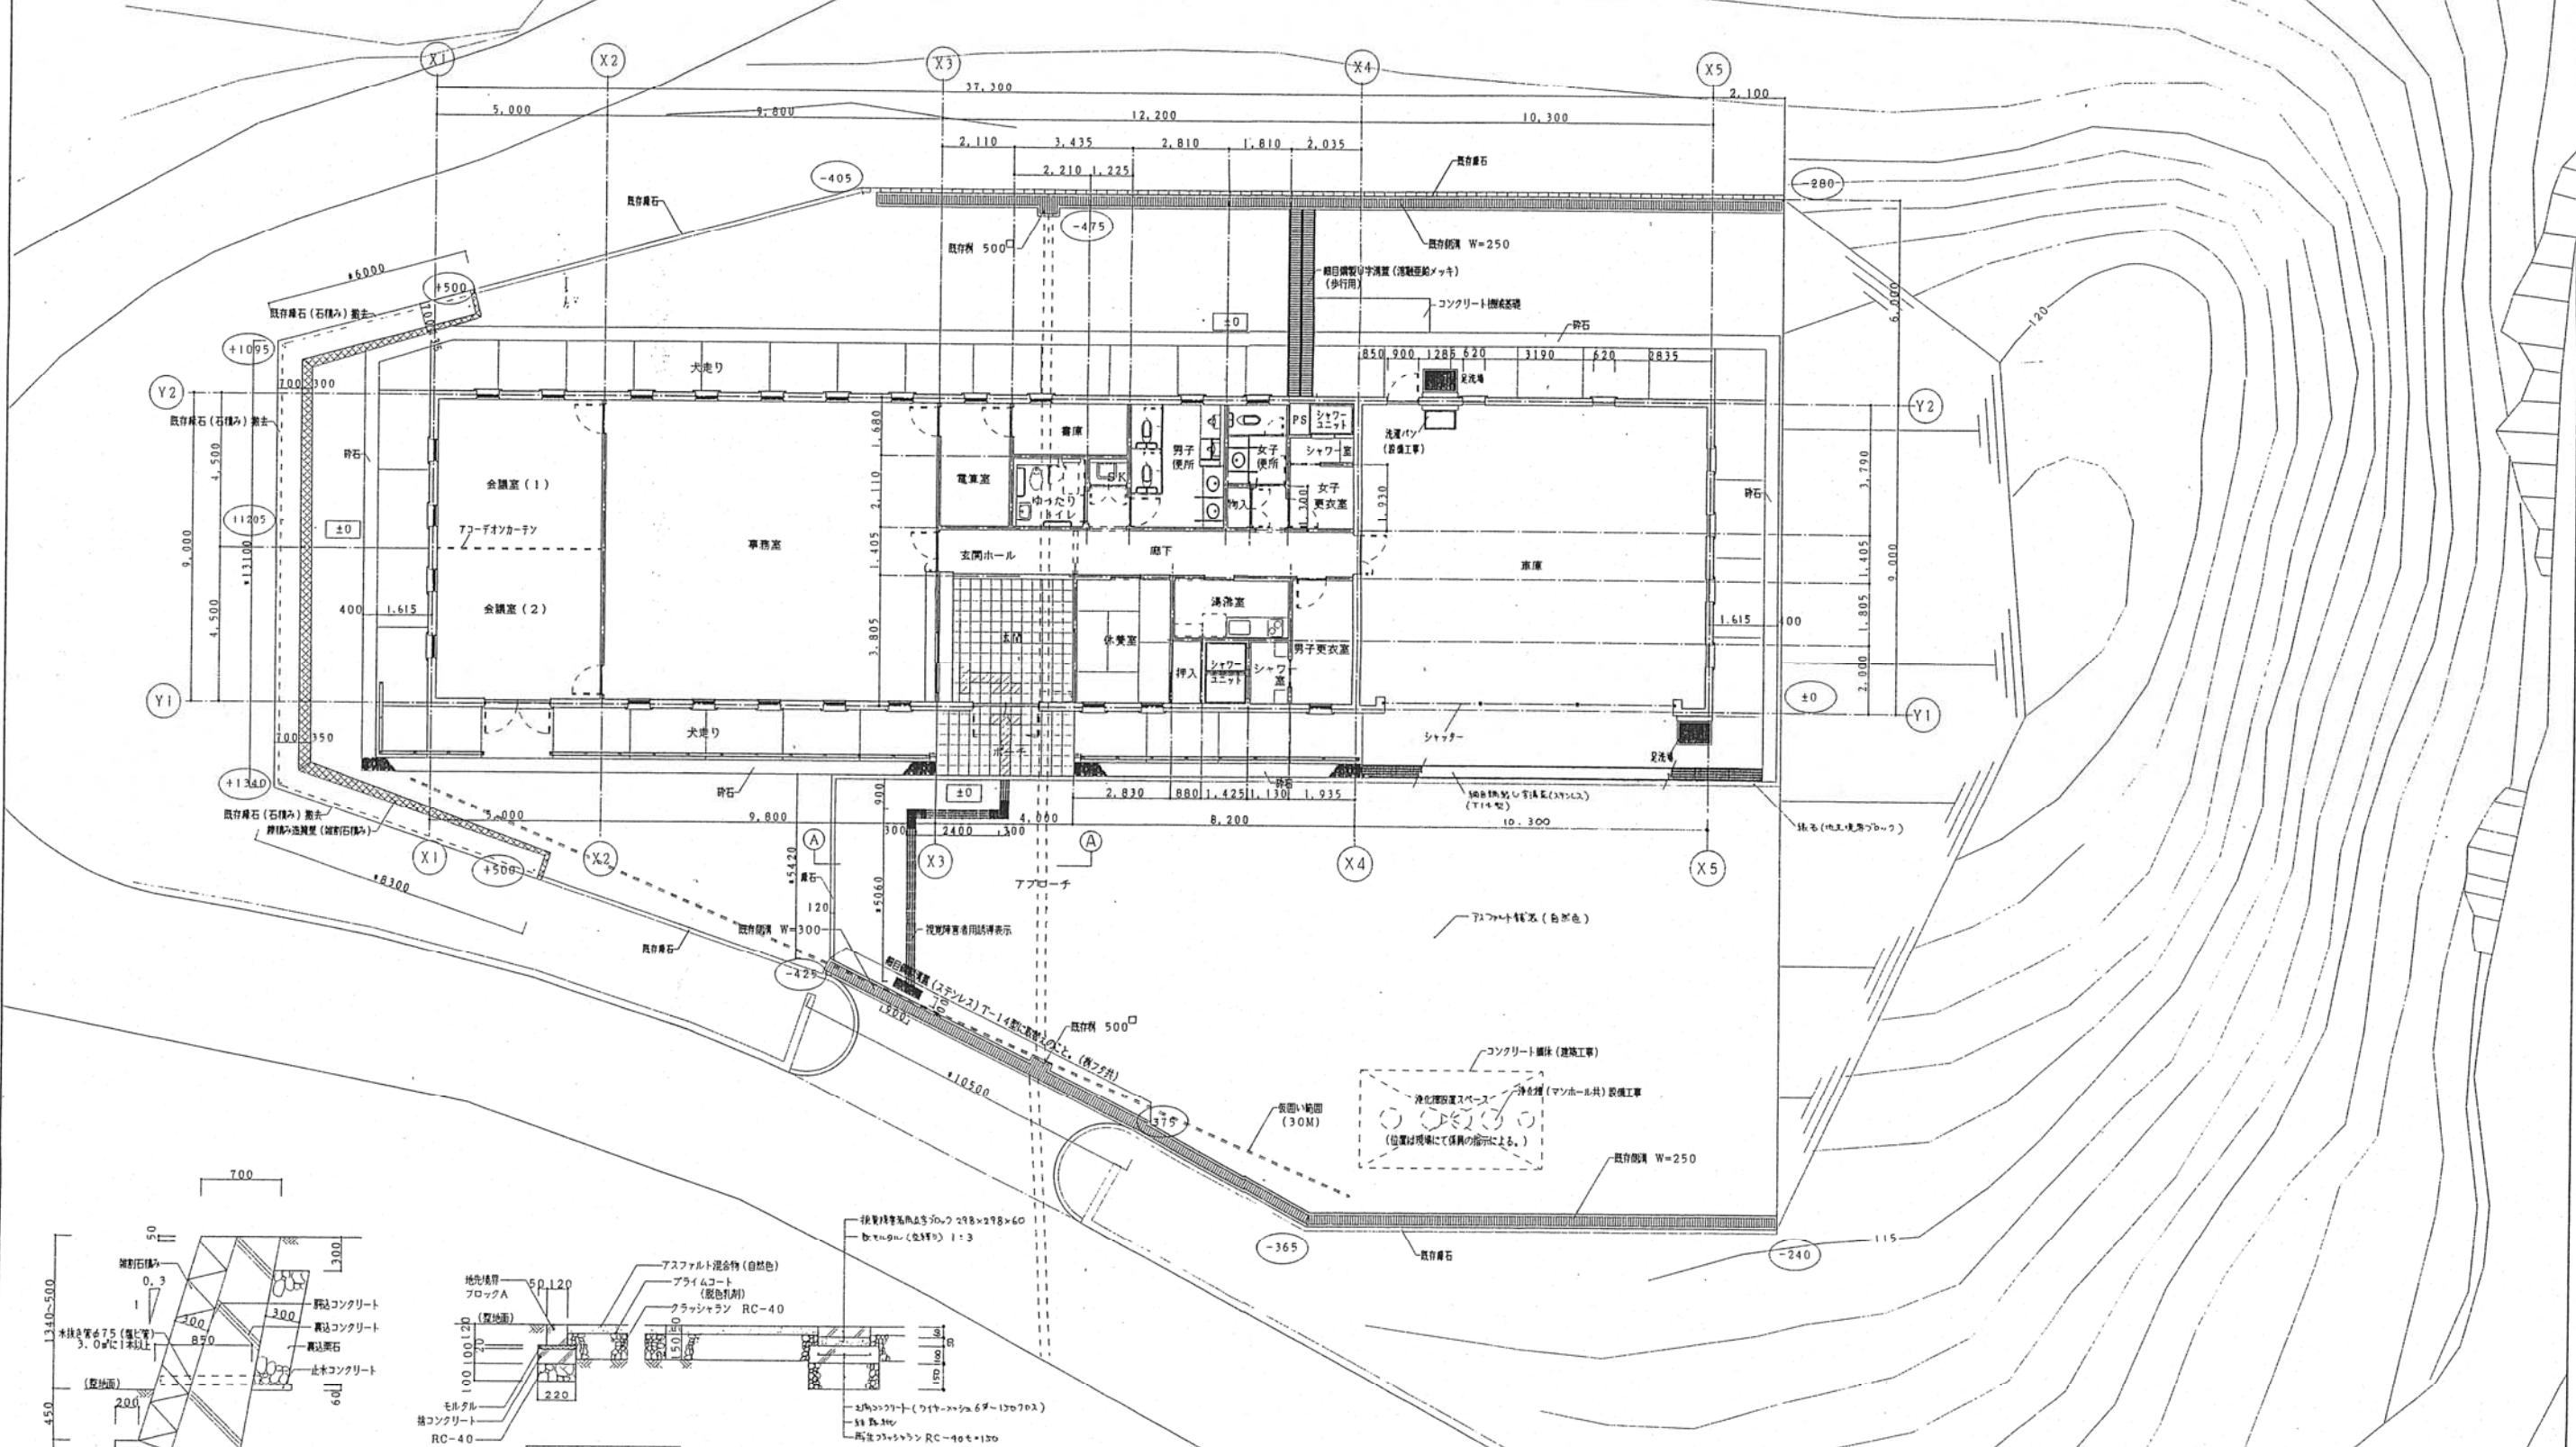


公園管理事務所立面図

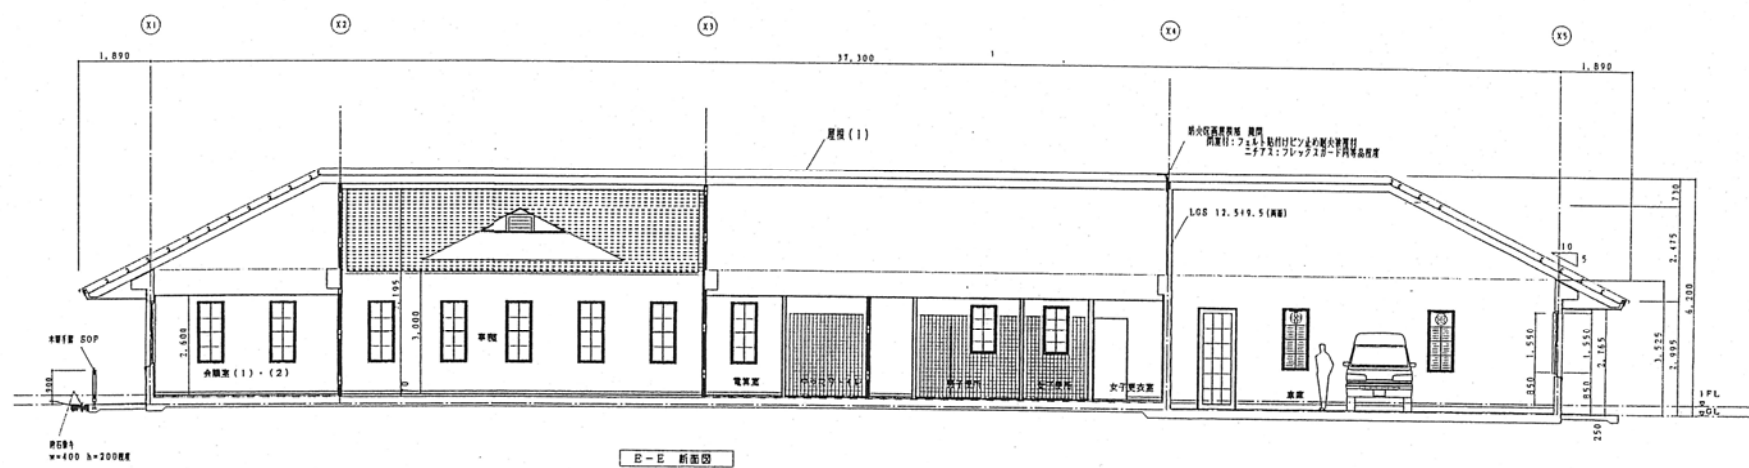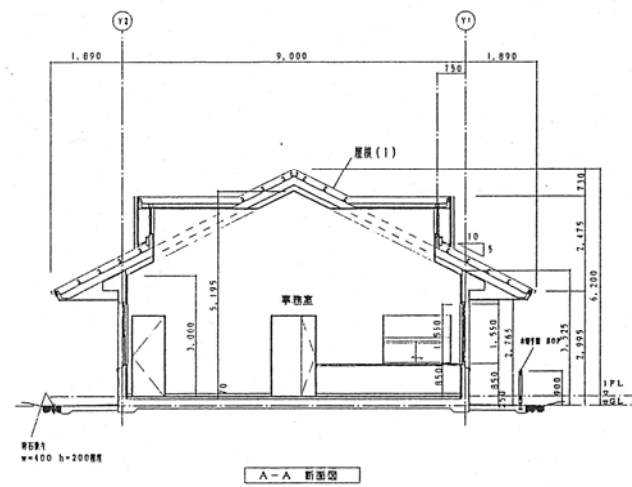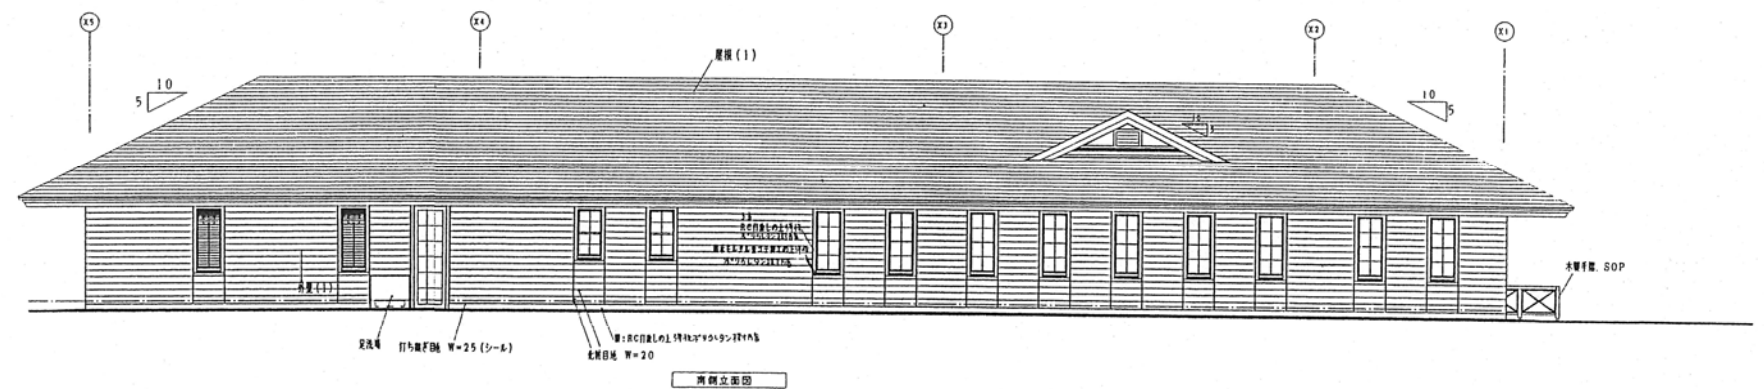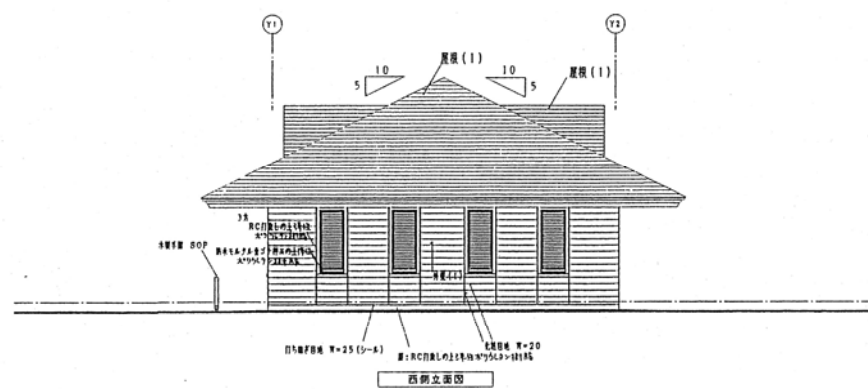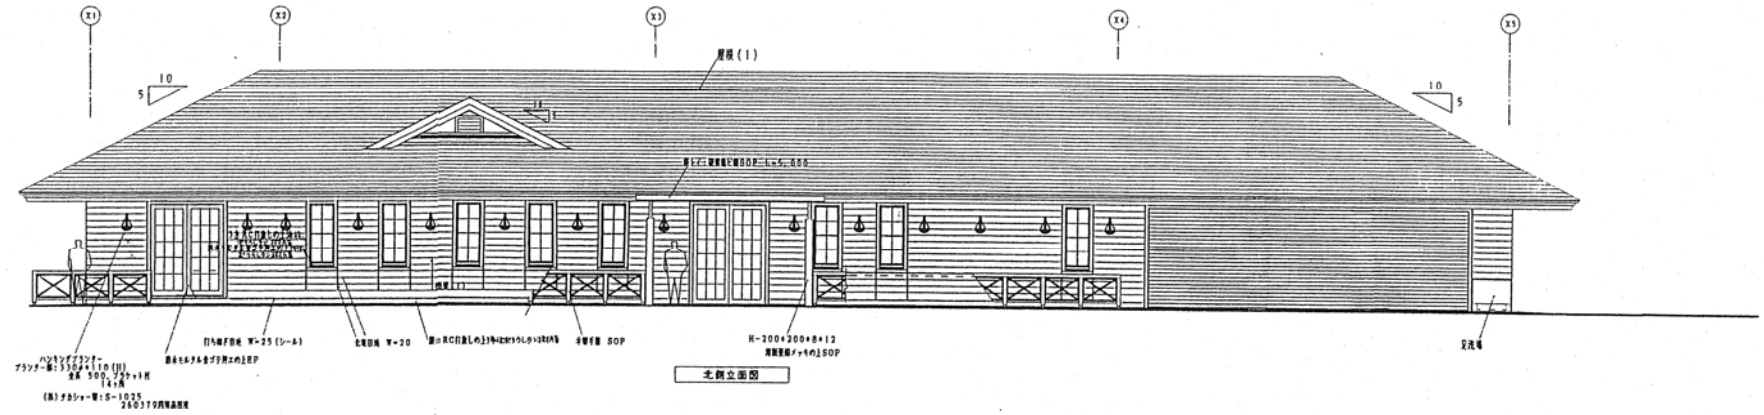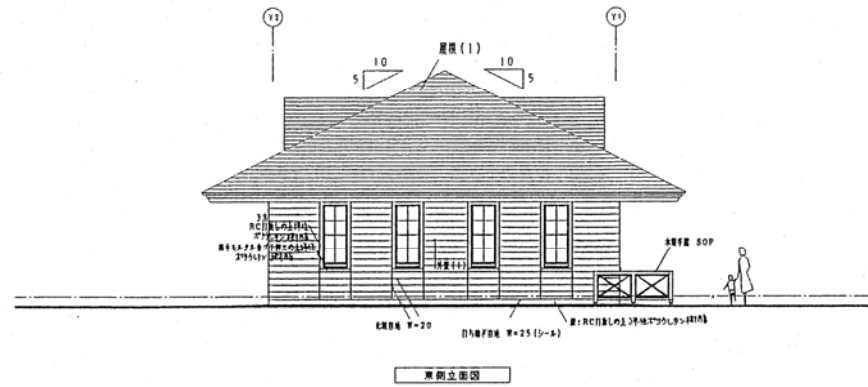

図面種別	立面図・断面図	縮尺	1/100
作成年月	平成12年3月	図番	
株式会社 北辻組			A-08/19

里の家休憩所平面図

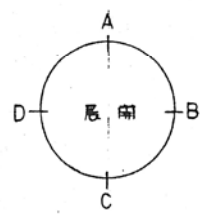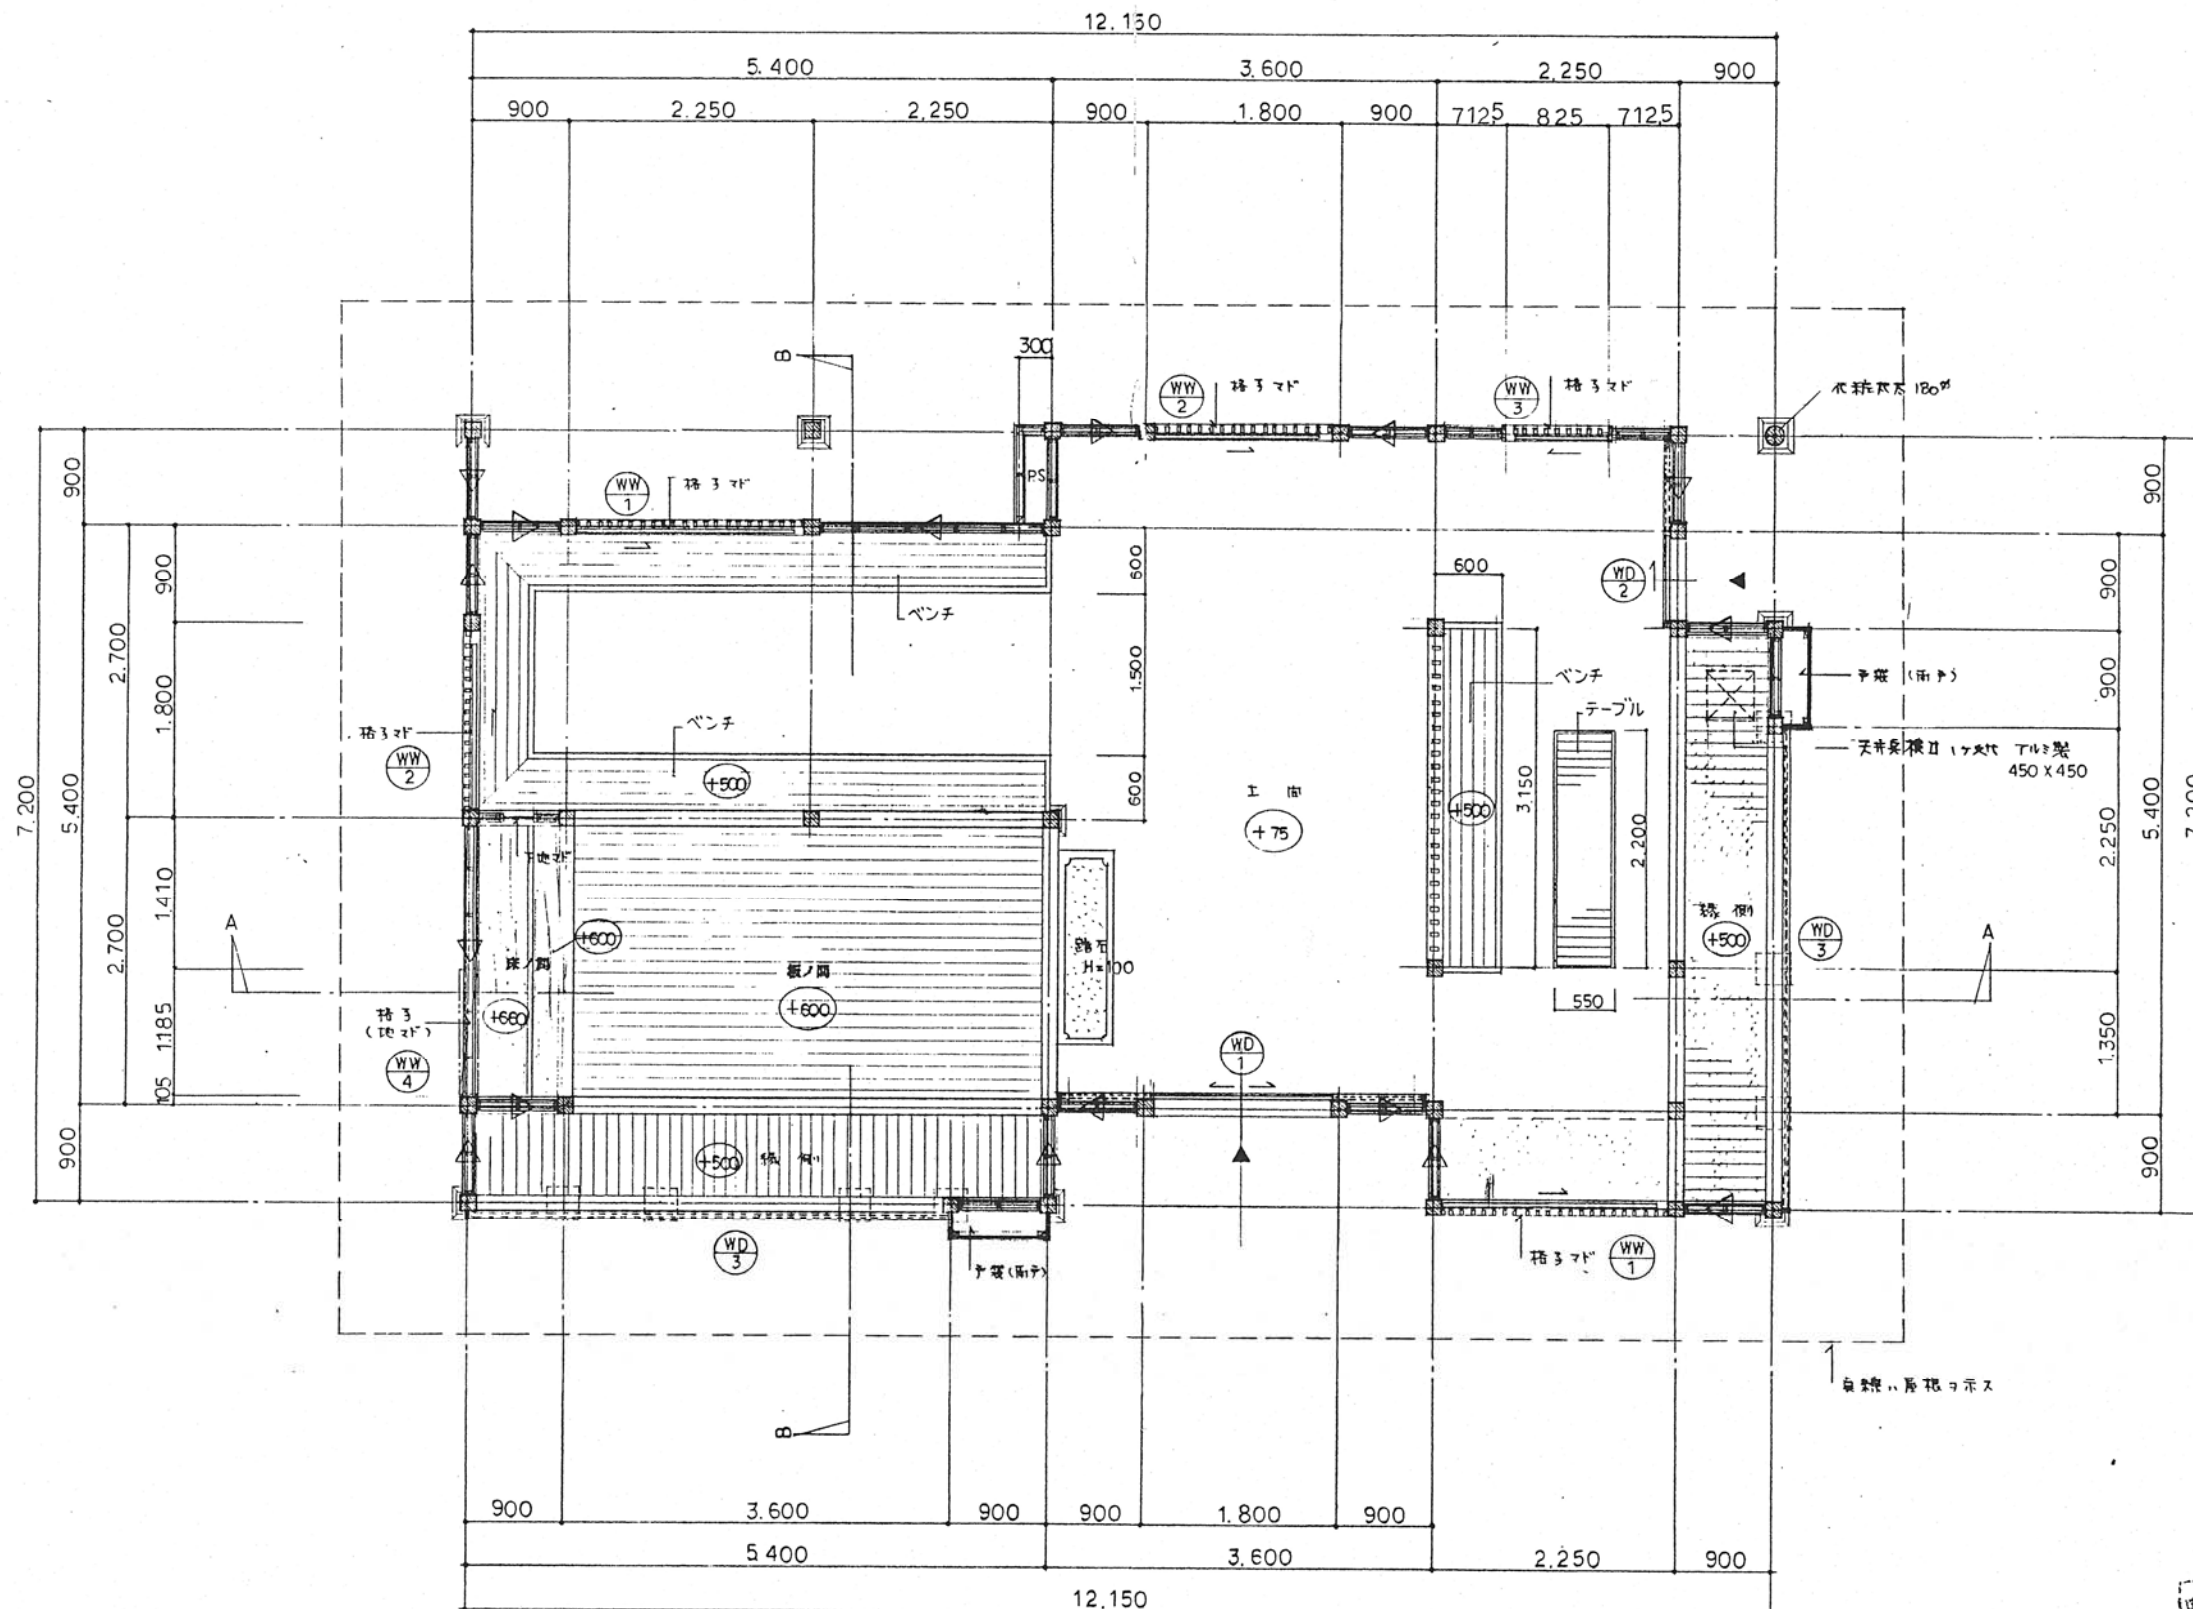


平面図 S=1:50

- 凡例
- - G.L. 面、高さを示す
 - △ - 筋かいを示す
 - - 縁側、天井高を示す
P.O. はビームボックス
(モリス鋼構)


竣工図

事業名	大阪府南部公園事務所		
工事名	休所舎、水電小屋、新築工事		
設計図面	平面図		
図面番号	A-07	縮	S=1:50
設計年月日	元年 8月 日 尺		
大阪府南部公園事務所			


里の家休憩所立面図

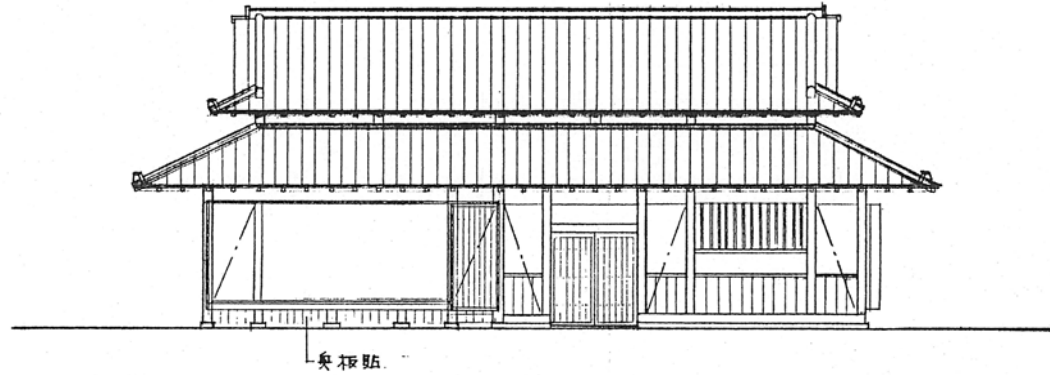


南立面図 S=1:100

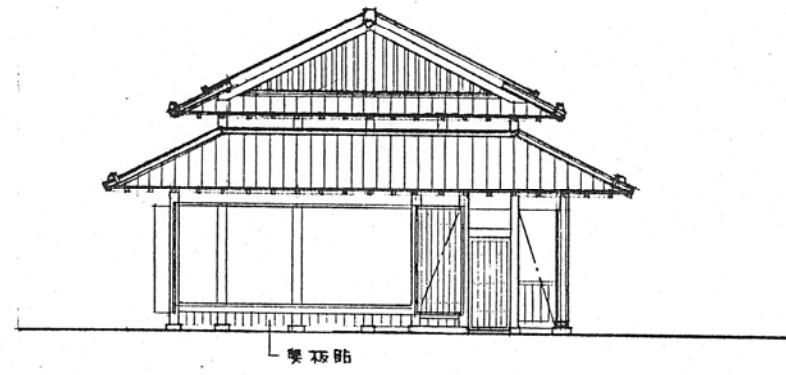


東立面図 S=1:100

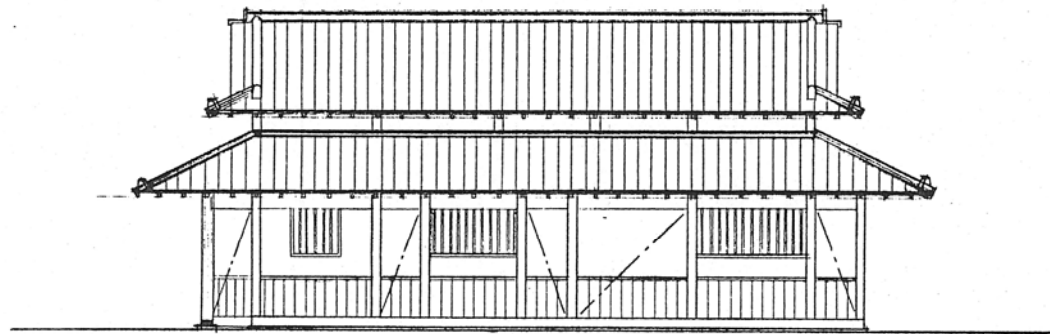


北立面図 S=1:100

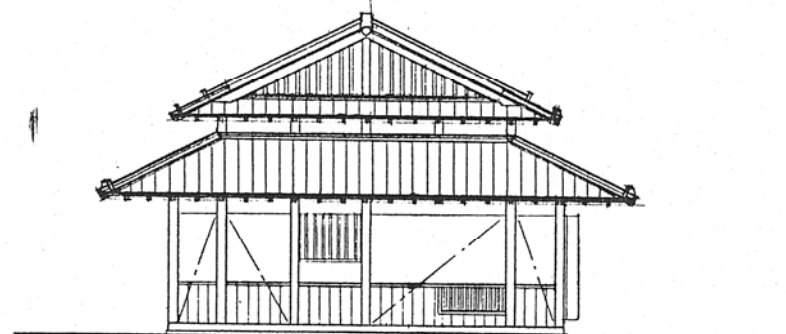

西立面図 S=1:100

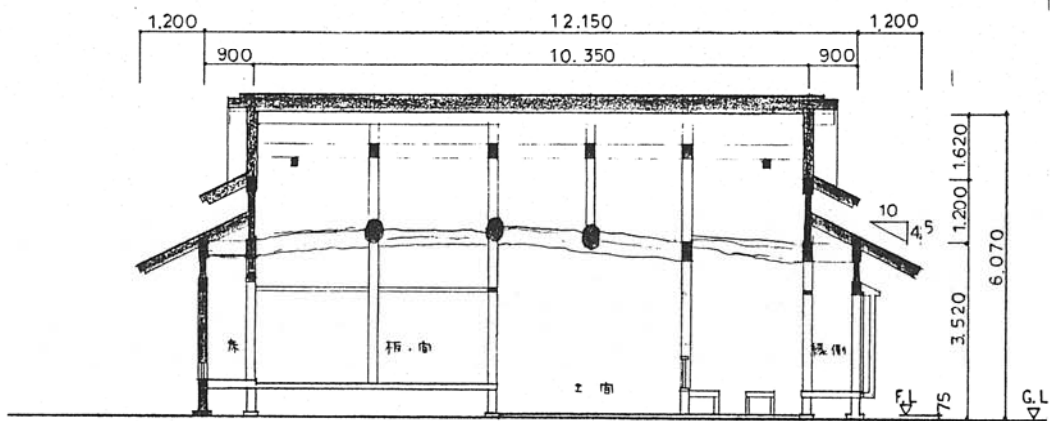

A-A断面図 S=1:100

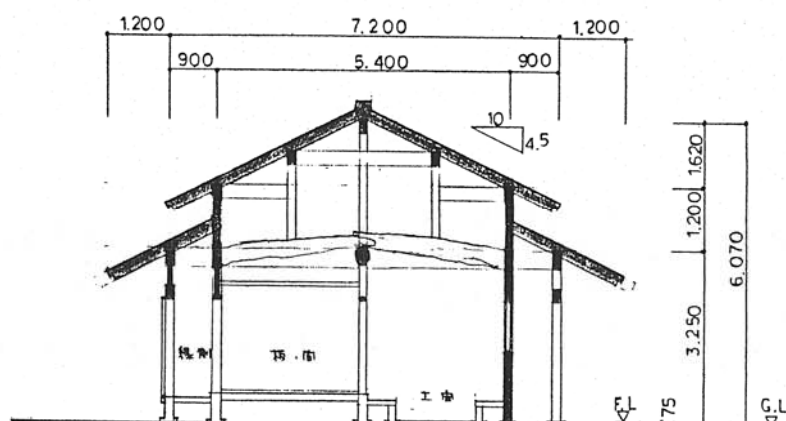


B-B断面図 S=1:100

竣工図

事業名	錦帯公園河内町里	
工事名	休憩所小屋新築工事	
設計図面	立面図	断面図
図面番号	A-08	S=1:100
設計年月日	元年 8月 日 尺	
大阪府南部公園事務所		

自然学習館平面図

内部仕上表					外部仕上表			
室名	床	巾木・腰	壁	天井	備考	屋根	塔 - 緑青銅板@0.4 平葺	
倉庫	コンクリート押入 防塵塗装	コンクリート打設し	12パネの2 SOP	化粧用白色木目モセX1板@25	器具棚	軒裏	フレキシアルボード@4 底目貼 AE	
作業場	全上	全上	全上	全上	ラック 掃除流し 作業台	外壁	セテューボード貼 AE (ようばりFめどめ)	
便所	ポリウレタンタイル貼	100角陶器タイル貼	ポリ合板@6 貼	フレキシアルボード@4 VP	トイレブース	腰	レニガタイル貼 (シヤトルプラスチック ニックイ) 白目タイル	
						犬走り	コンクリートホーキ目仕上	

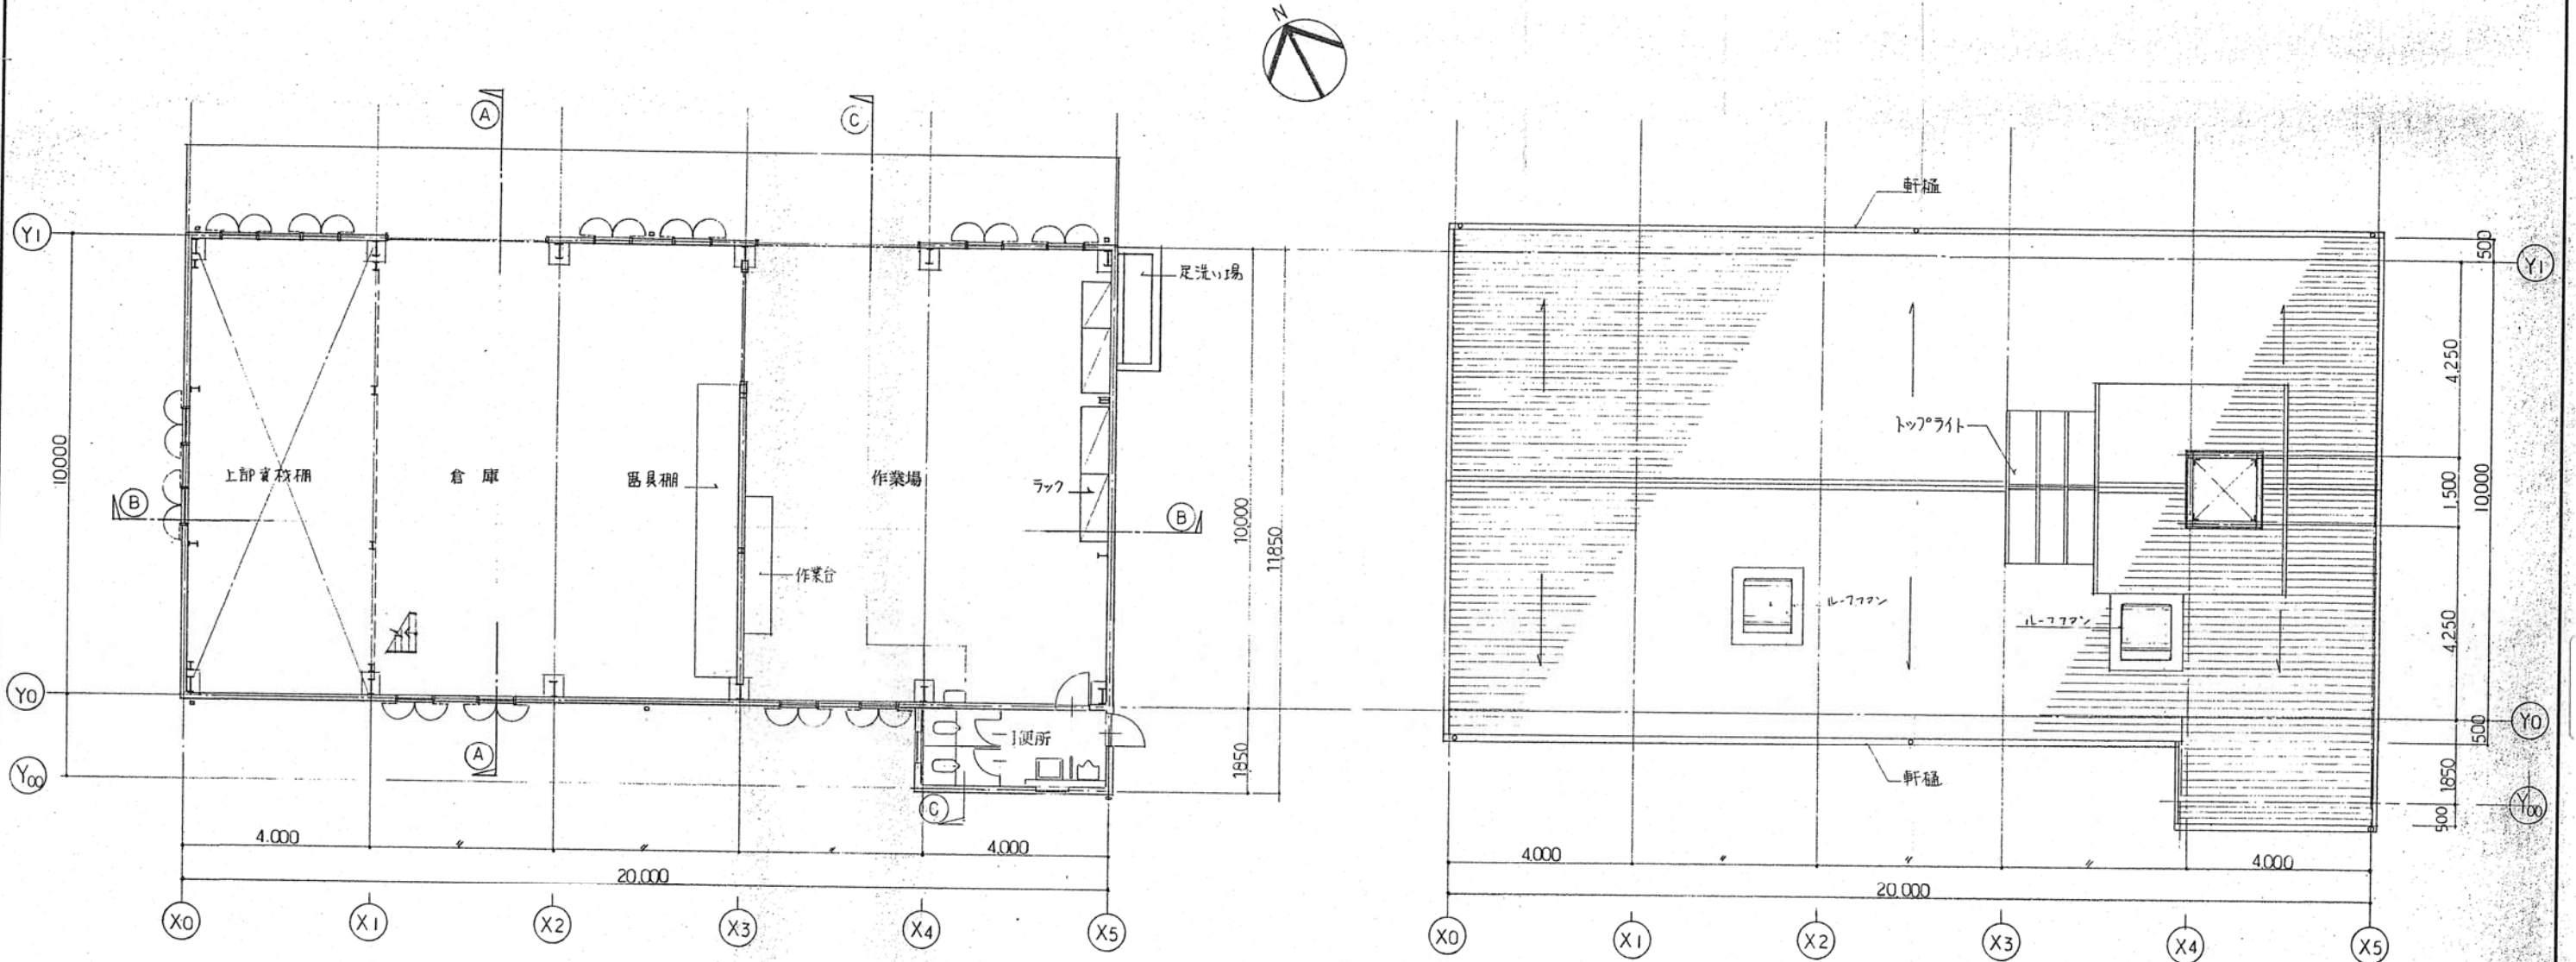


平面図 S=1/100


屋根伏図 S=1/100

年度	H.5	公園名	錦織公園
工事場	富田林市錦織		
工事名	自然学習館新築工事		
図面種別	仕上表 平面図		
作成年月	平成5年9月	図番	全36葉
大阪府南部公園事務所			の内4号


自然学習館立面図

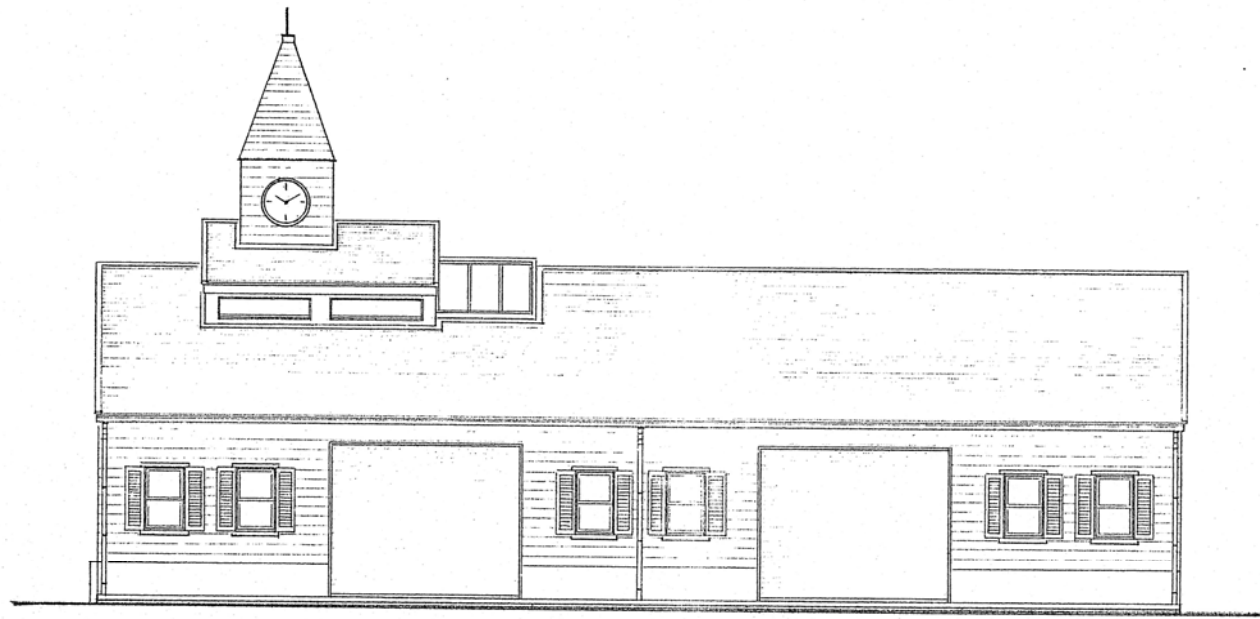


北側立面図 S=1/100

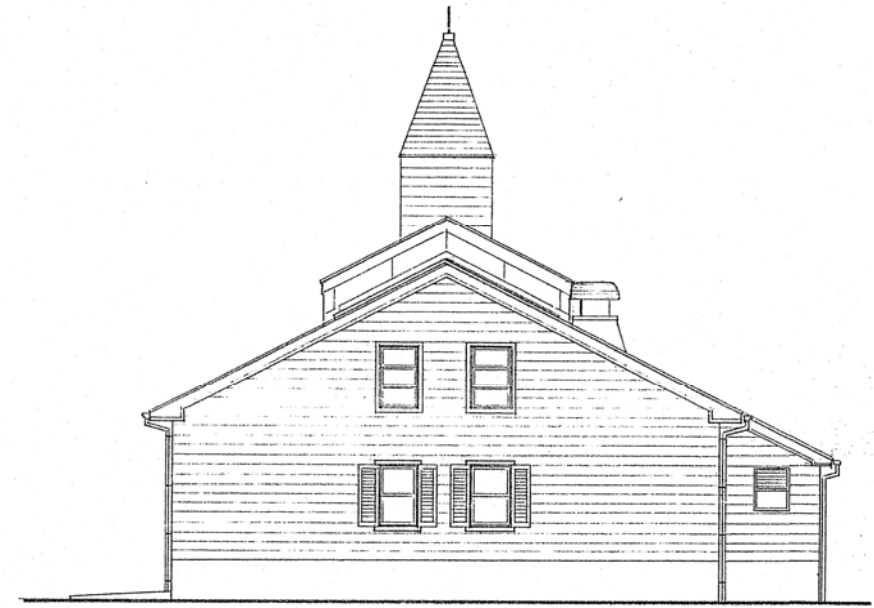

西側立面図 S=1/100

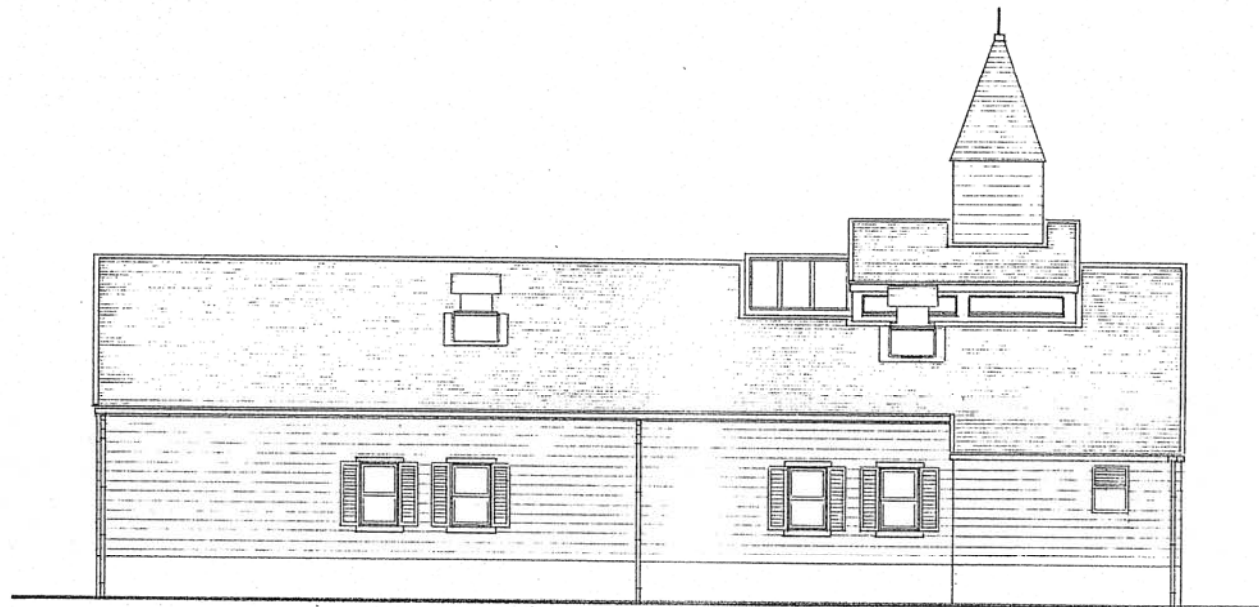


南側立面図 S=1/100

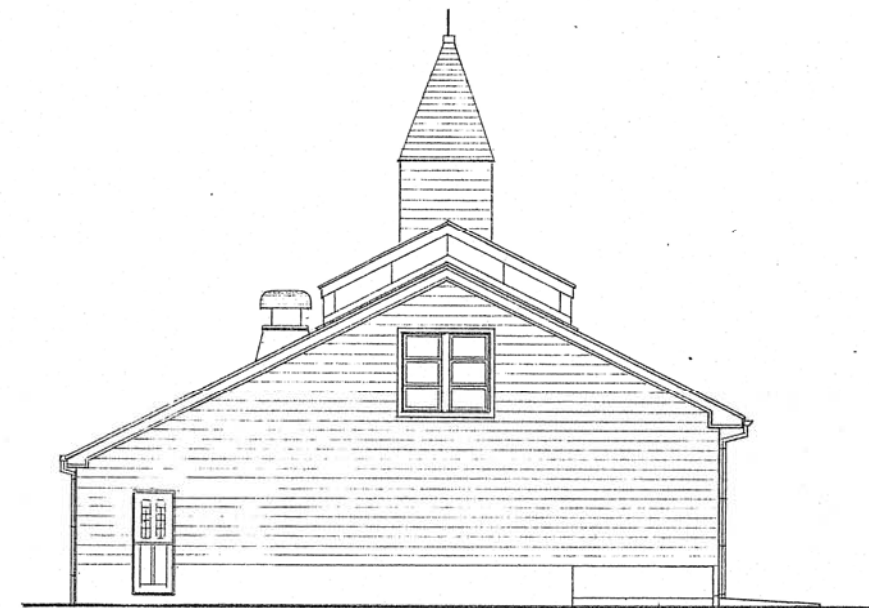


東側立面図 S=1/100

年度	H.5	公園名	錦織公園
工事場所	富田林市錦織		
工事名	自然学習館新築工事		
図面種別	立面図		
作成年月	平成5年9月	図番	全36葉
大阪府南部公園事務所			の内5号


やんちの里休憩所附属売店平面図・立面図

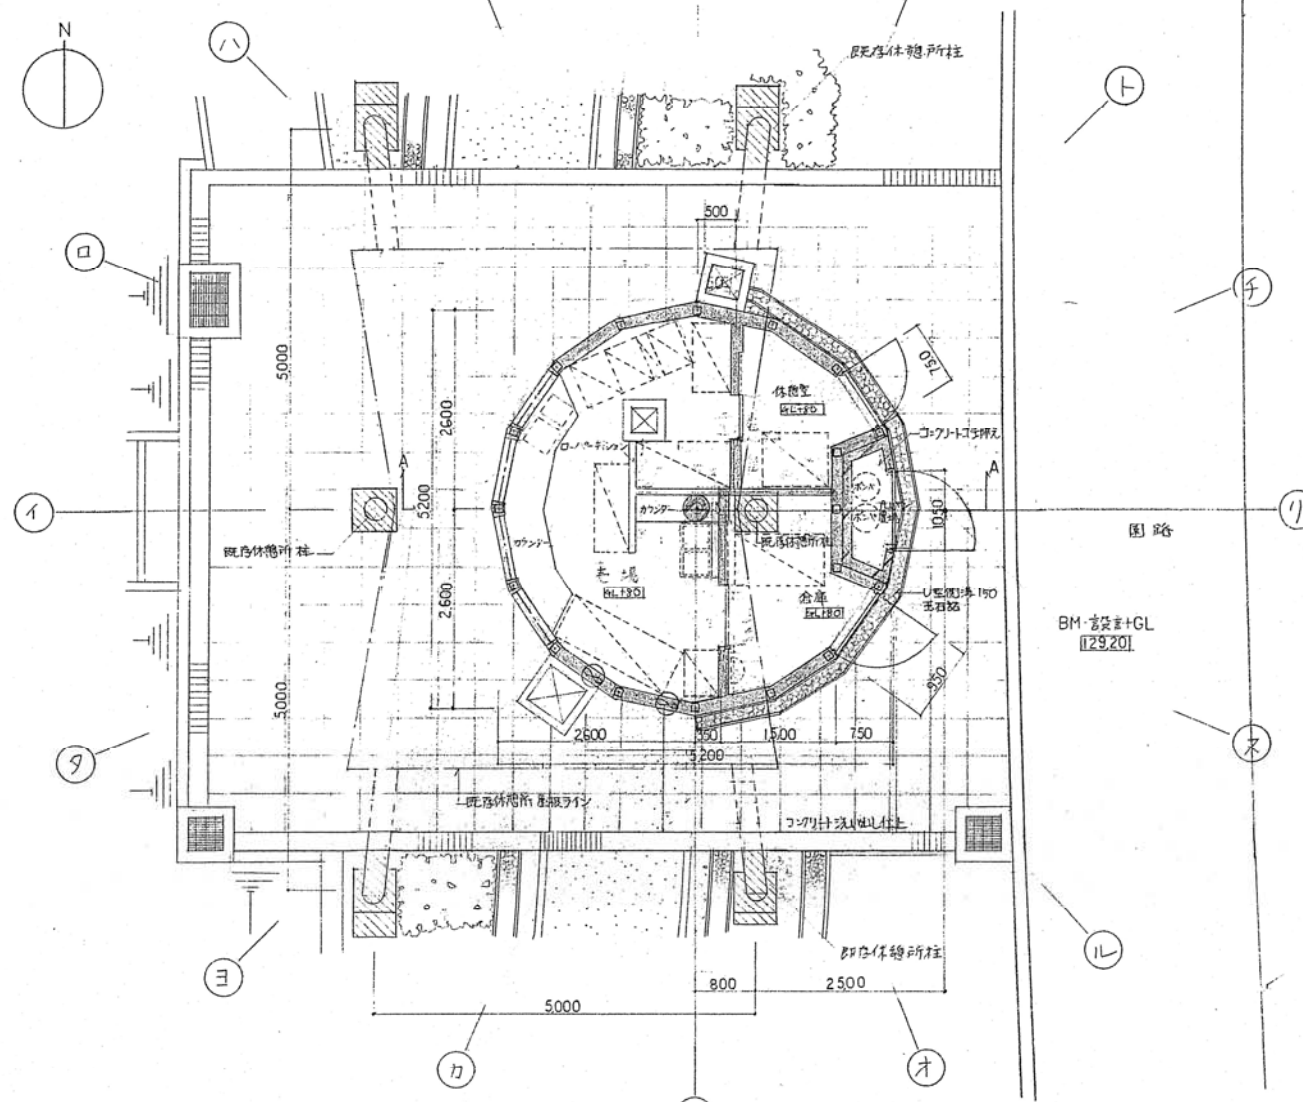


売店平面図 S=1/50

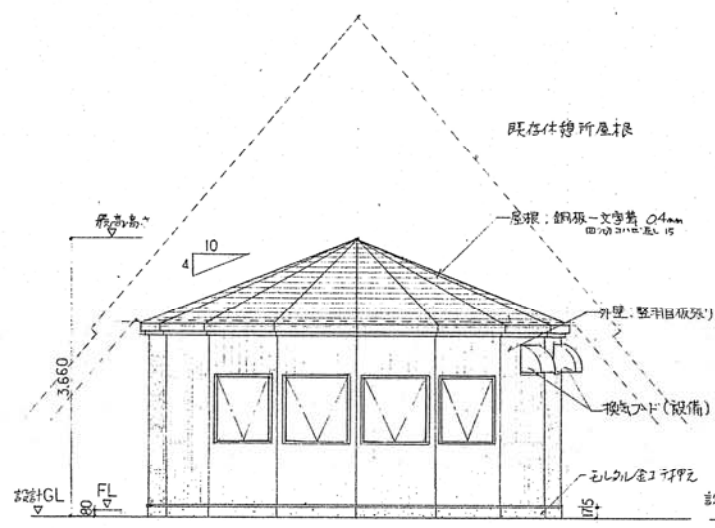

売店西側立面図 S=1/50

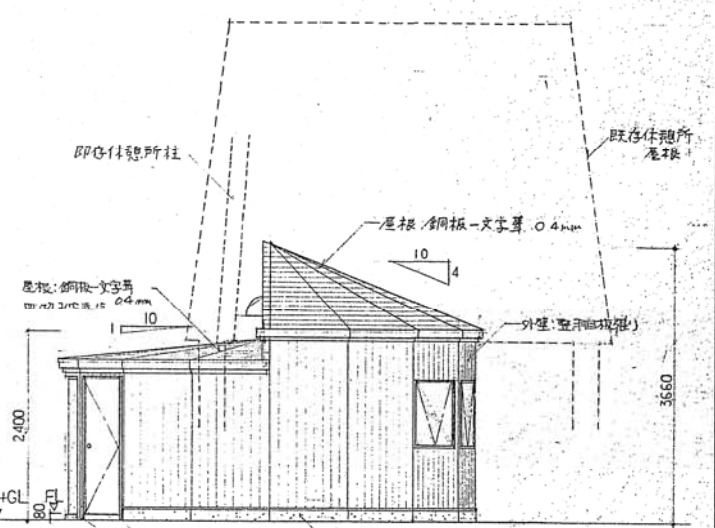


売店北側立面図 S=1/50

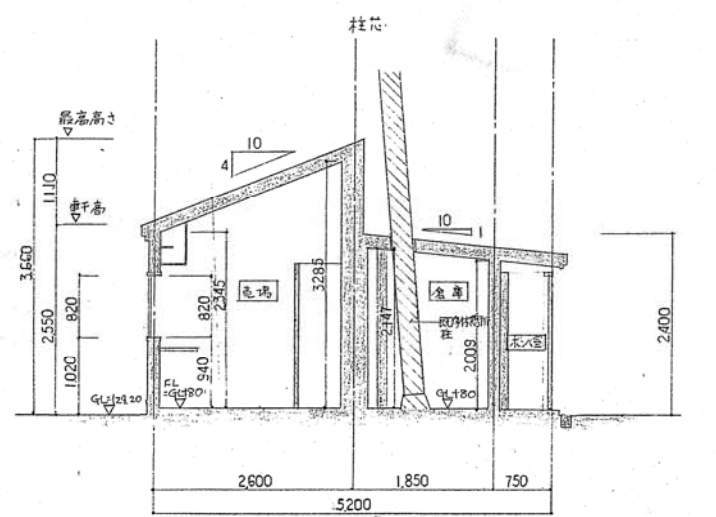


A-A 断面図 S=1/50

既存部分

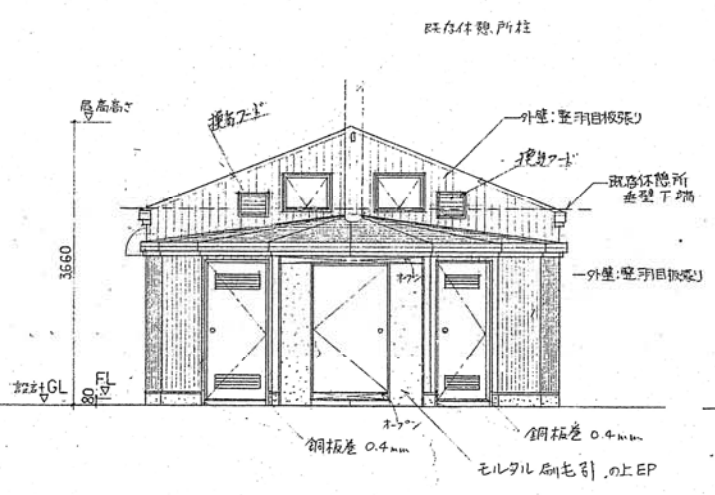

売店東側立面図 S=1/50

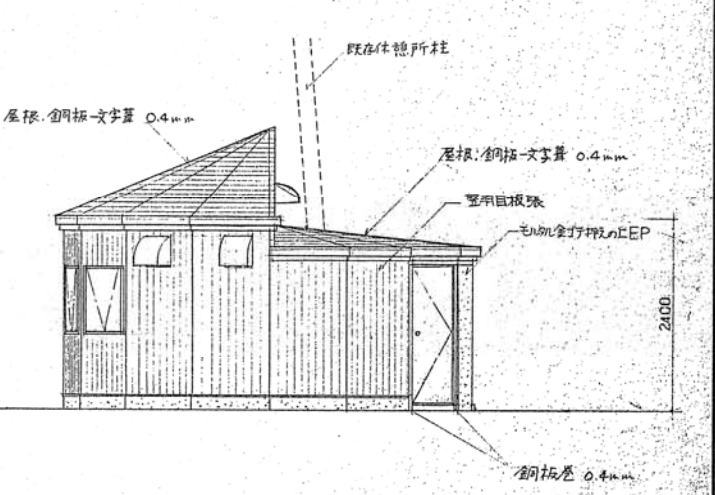

売店南側立面図 S=1/50

工事名	やんちの里休憩所改築工事		
図面種別	売店平面図・立面図・断面図		
作成年月	平成6年7月	図番	全53頁
大阪府南部公園事務所			の内18頁