




電気設備平面図 (ESCO含む) 【錦織公園】

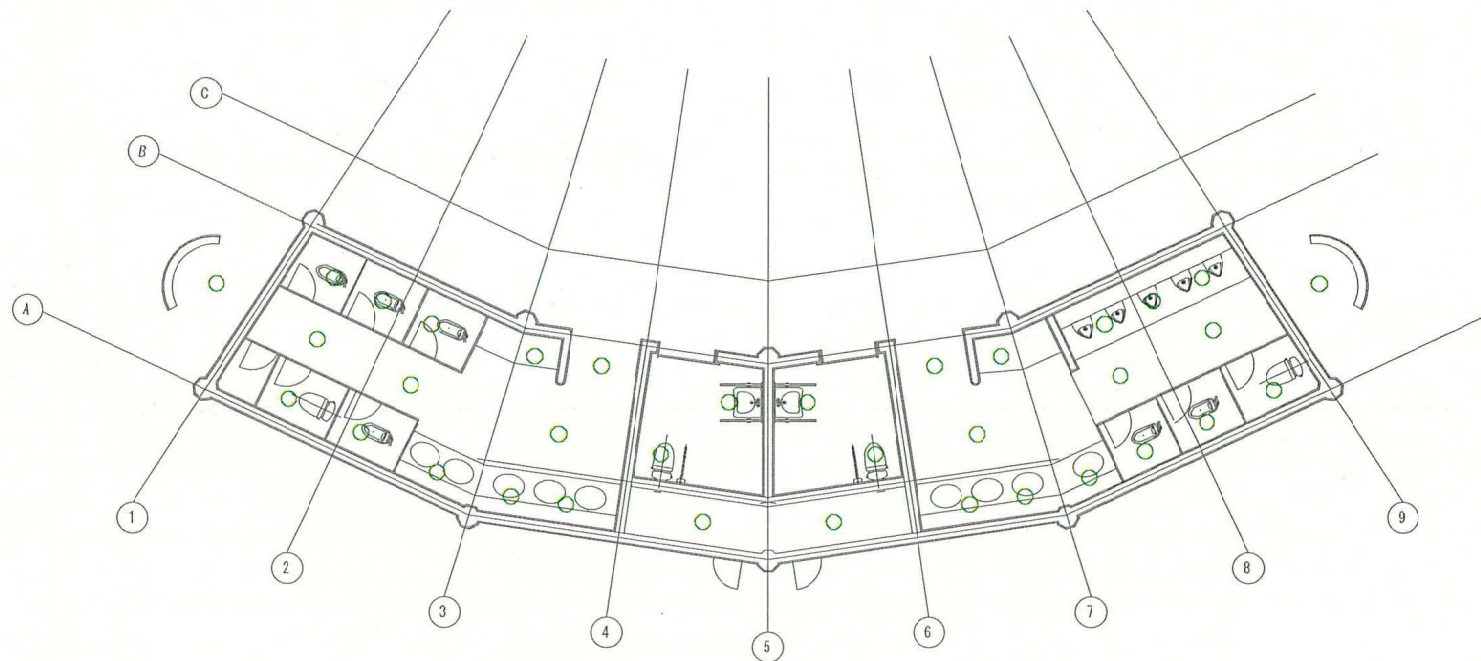

記号	品番	台数
20 ○	LEKD103716ML.S9	35

図面名称: 錦織公園 電灯設備 水辺の里 事務所 平面図	設計図		設計		図面番号 E / 14
	縮尺 A1 1/50 A2 1/100	代表者	相違	設計者	


電気設備平面図 (ESCO含む) 【錦織公園】

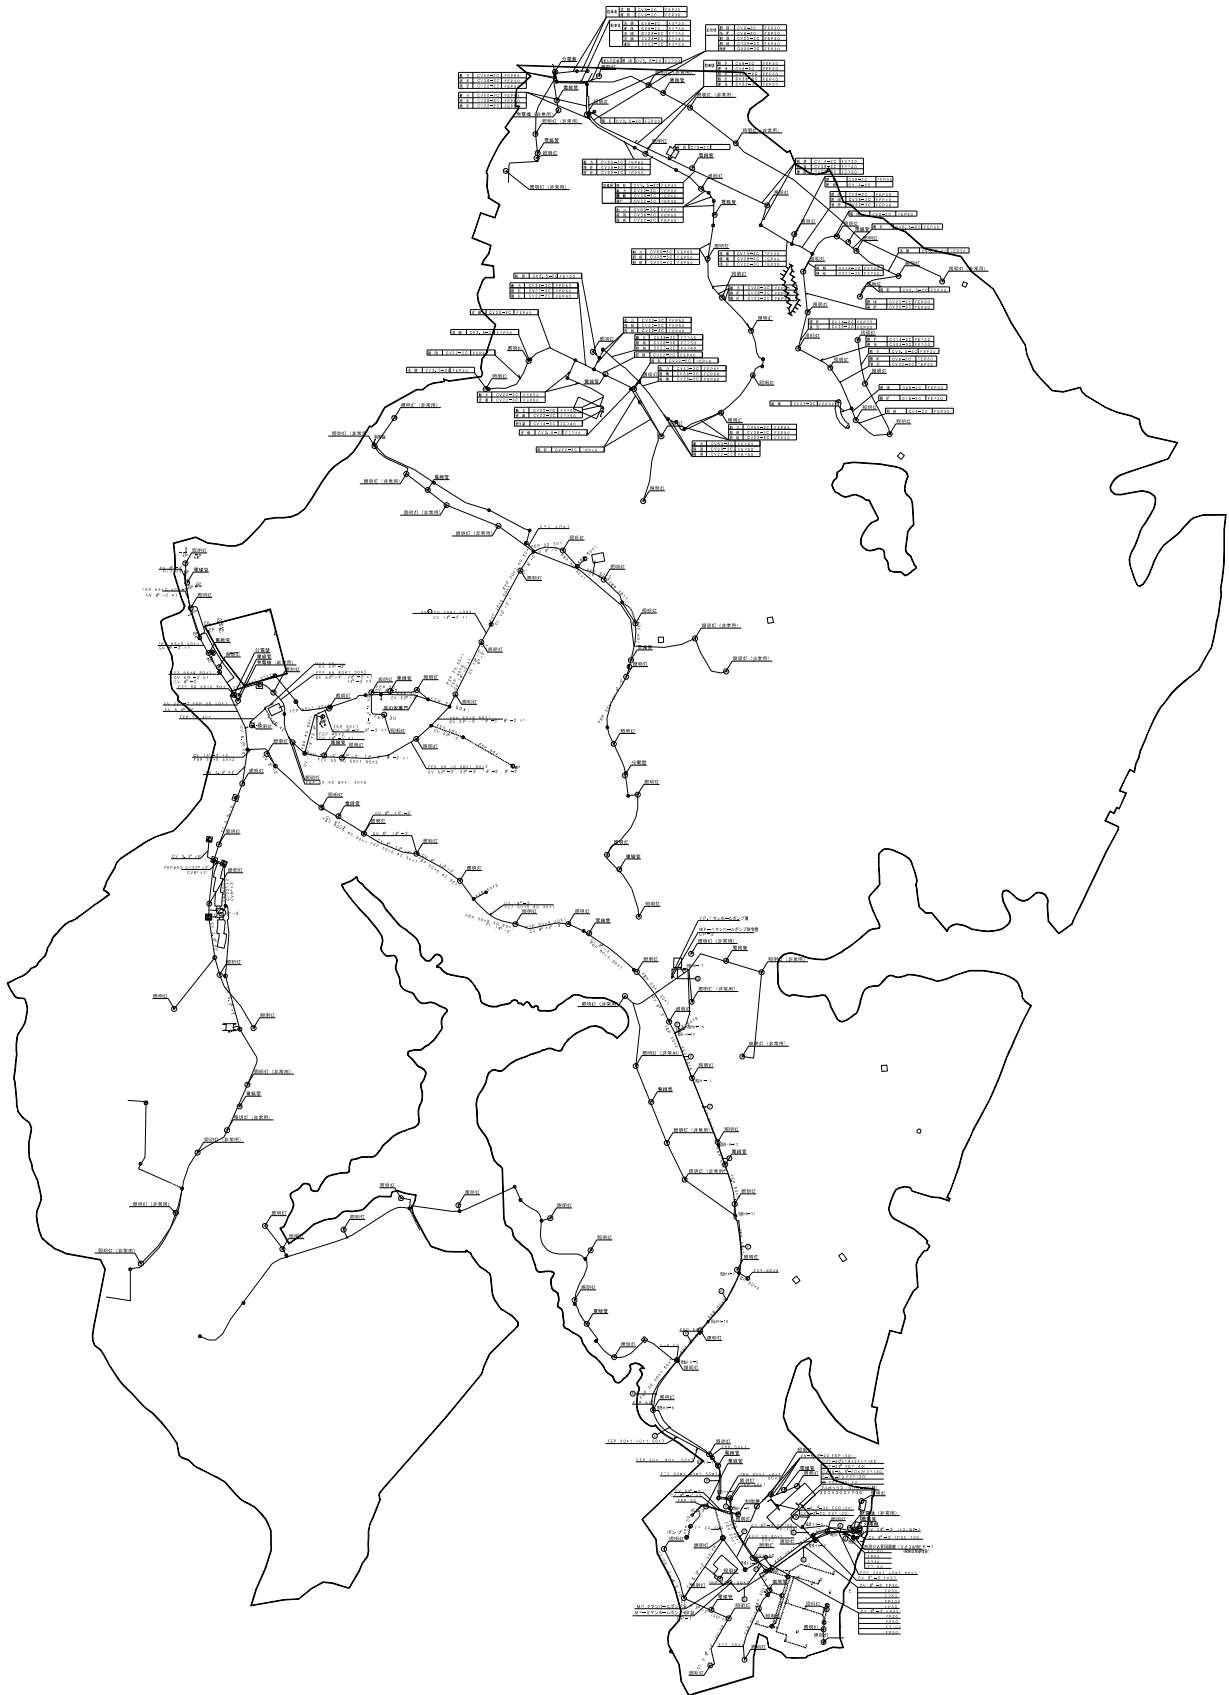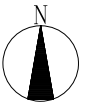


電気設備平面図 (ESCO含む) 【錦織公園】

放送設備鳴動範囲図 S=1/2000



凡例	エリア名	選局アンブ		
		AMP-1	AMP-2	AMP-3
①	管理事務所周辺	○	×	×
②	池畔の径	○	×	×
③	幹線道路	}		
④	やんちゃの里	○	○	×
⑤	河内の里・一の谷		○	×
⑥	山の家・水辺の里		○	○

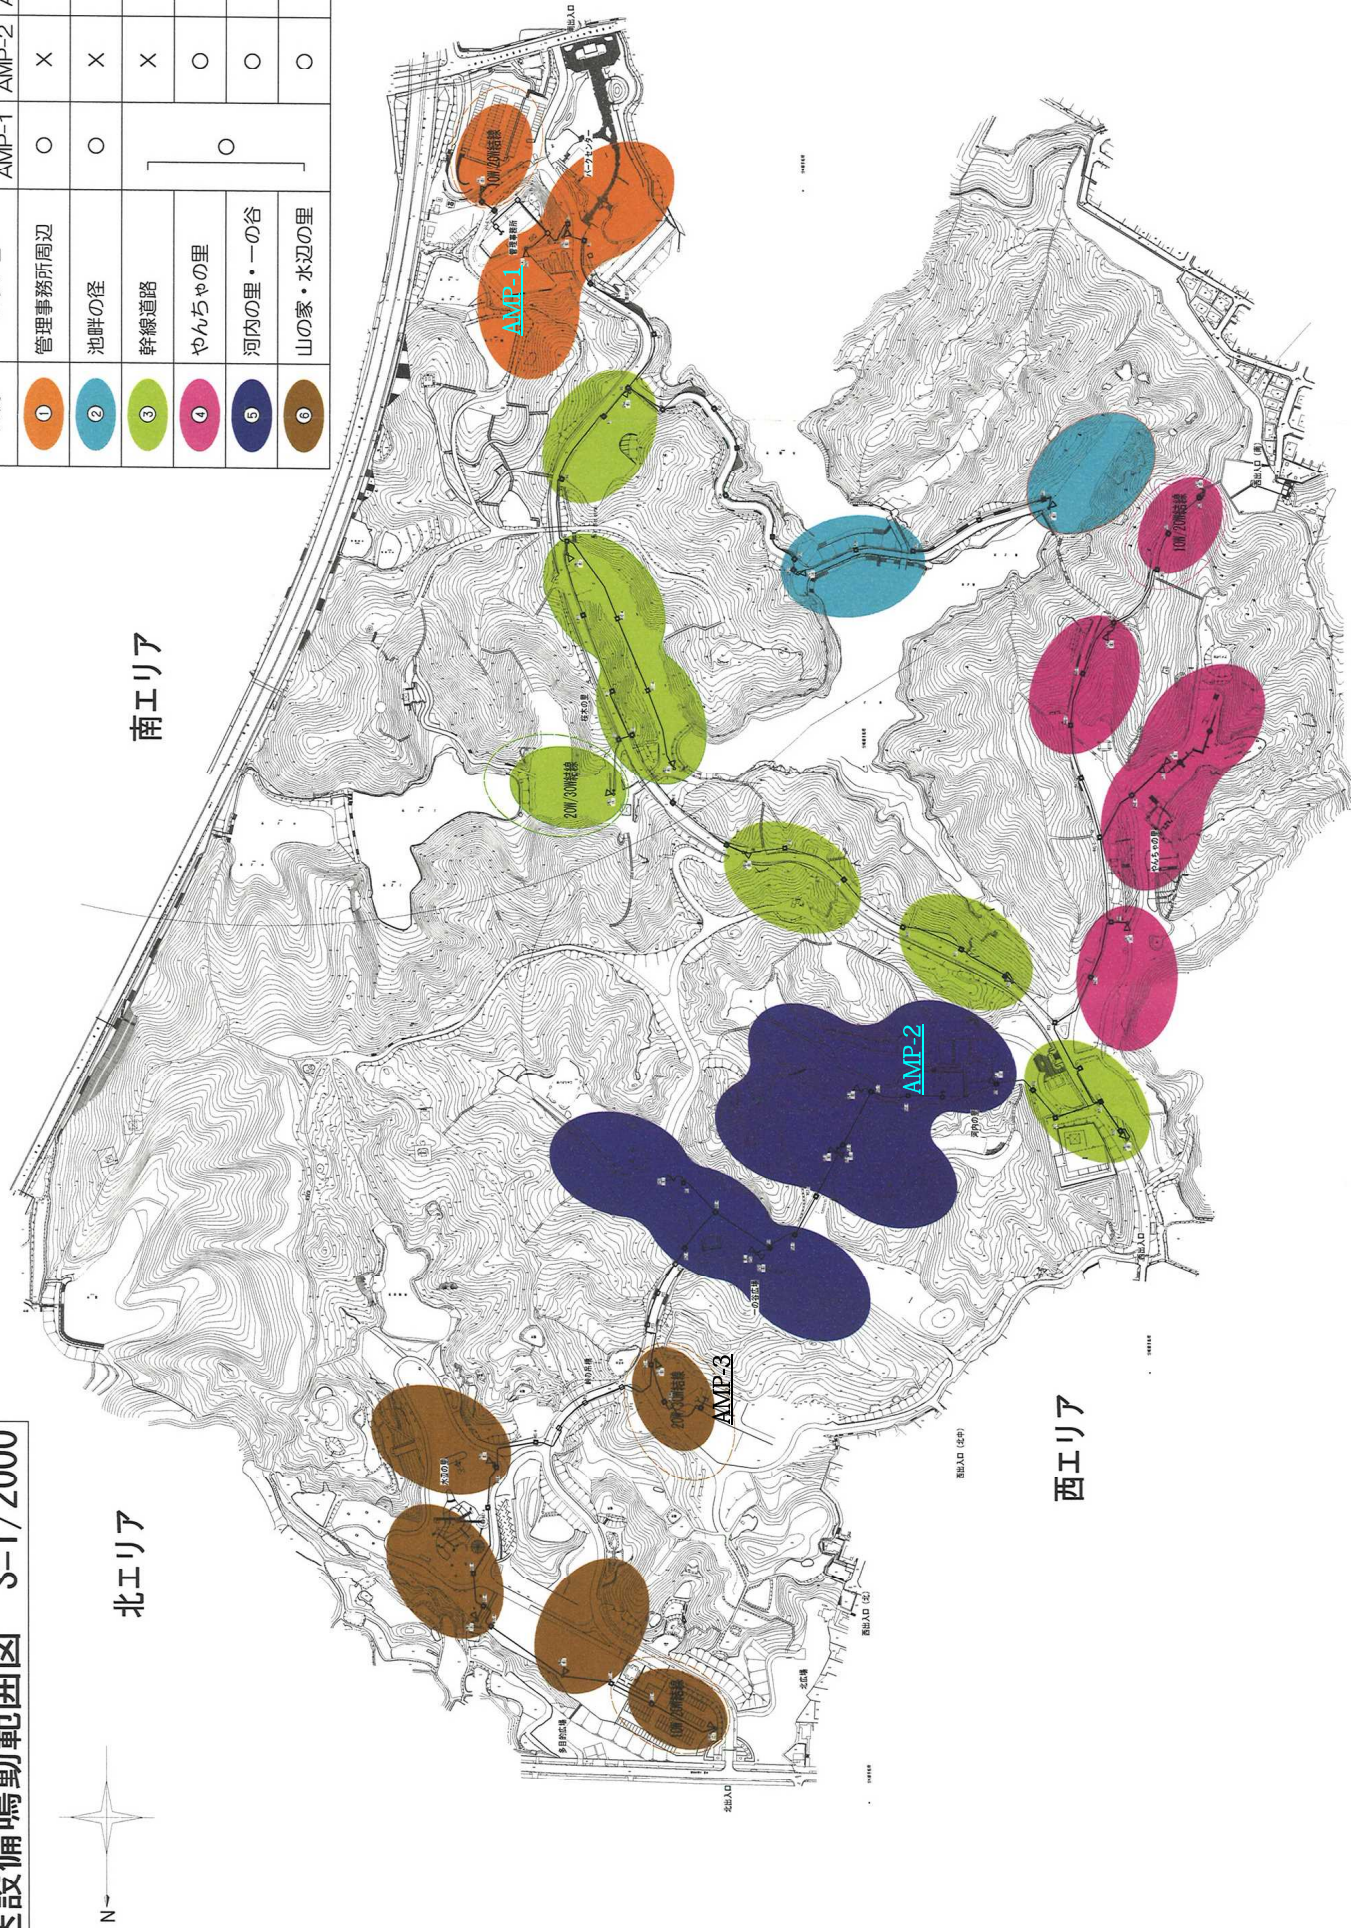



錦織公園給水設備平面図

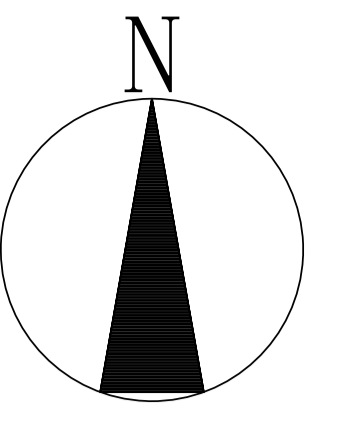




錦織公園下水・排水設備平面図

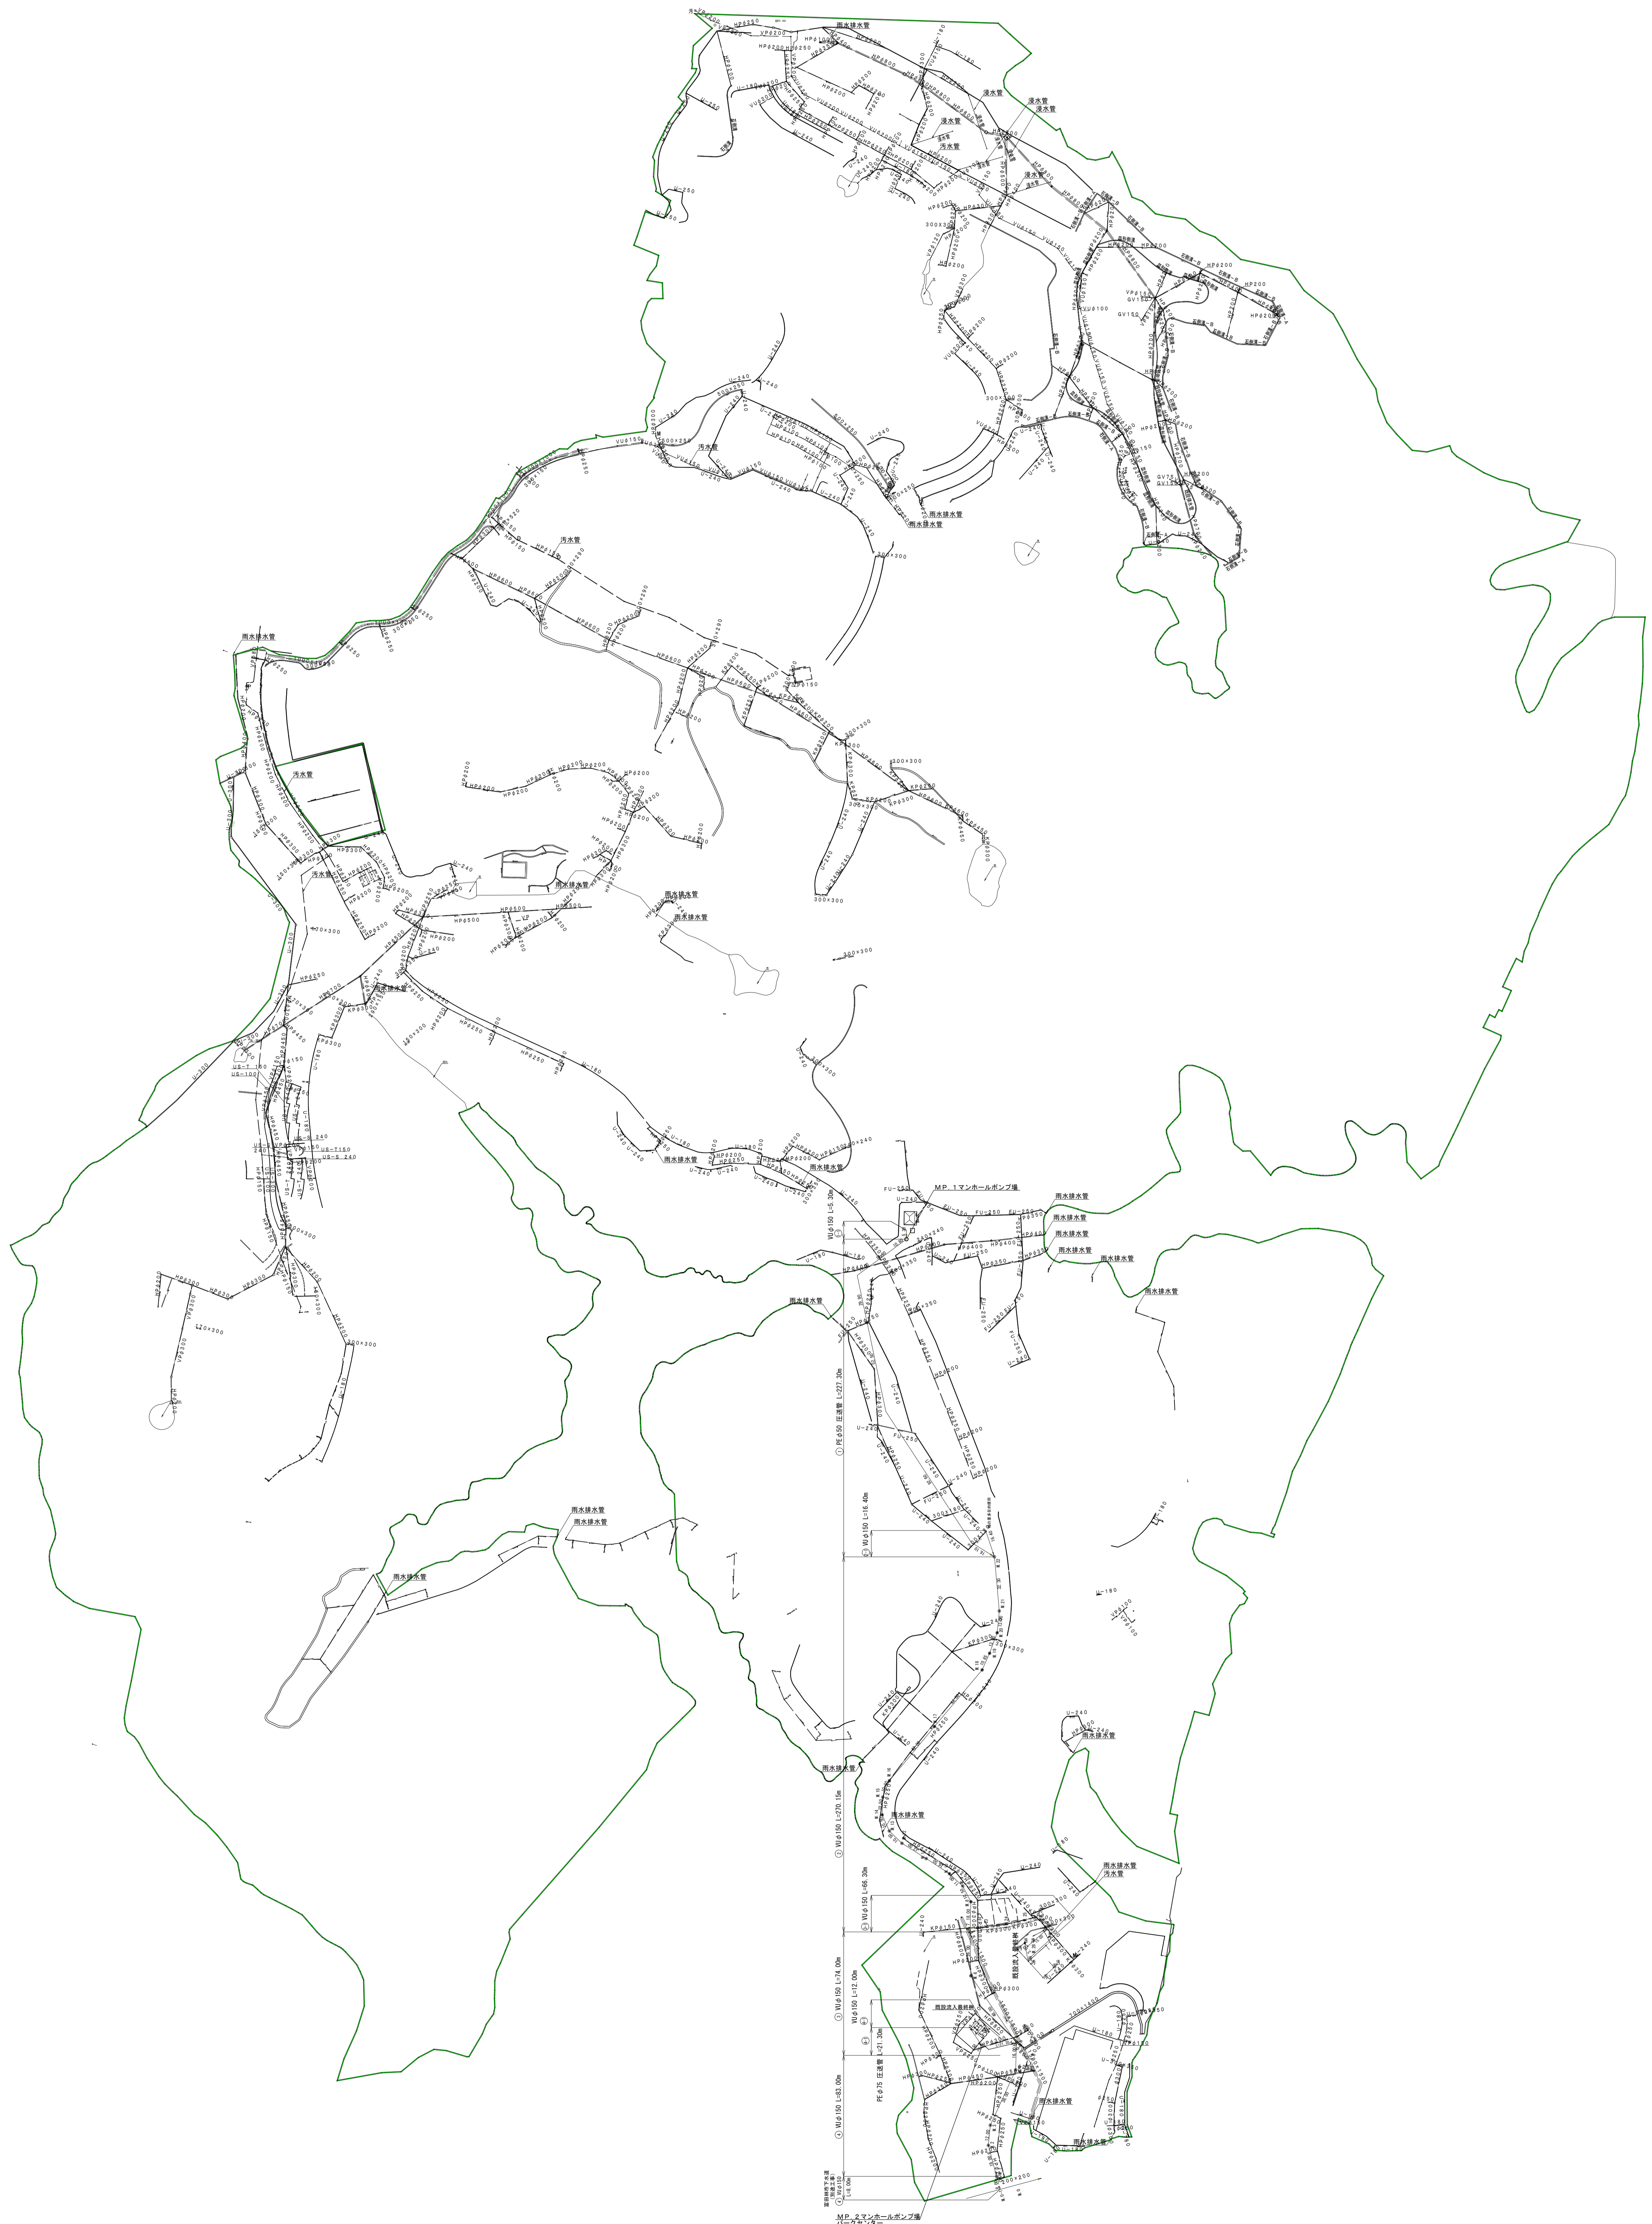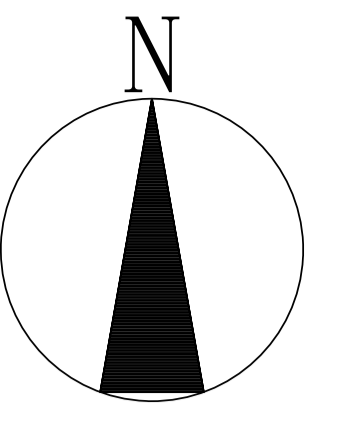

錦織公園駐車場区域図

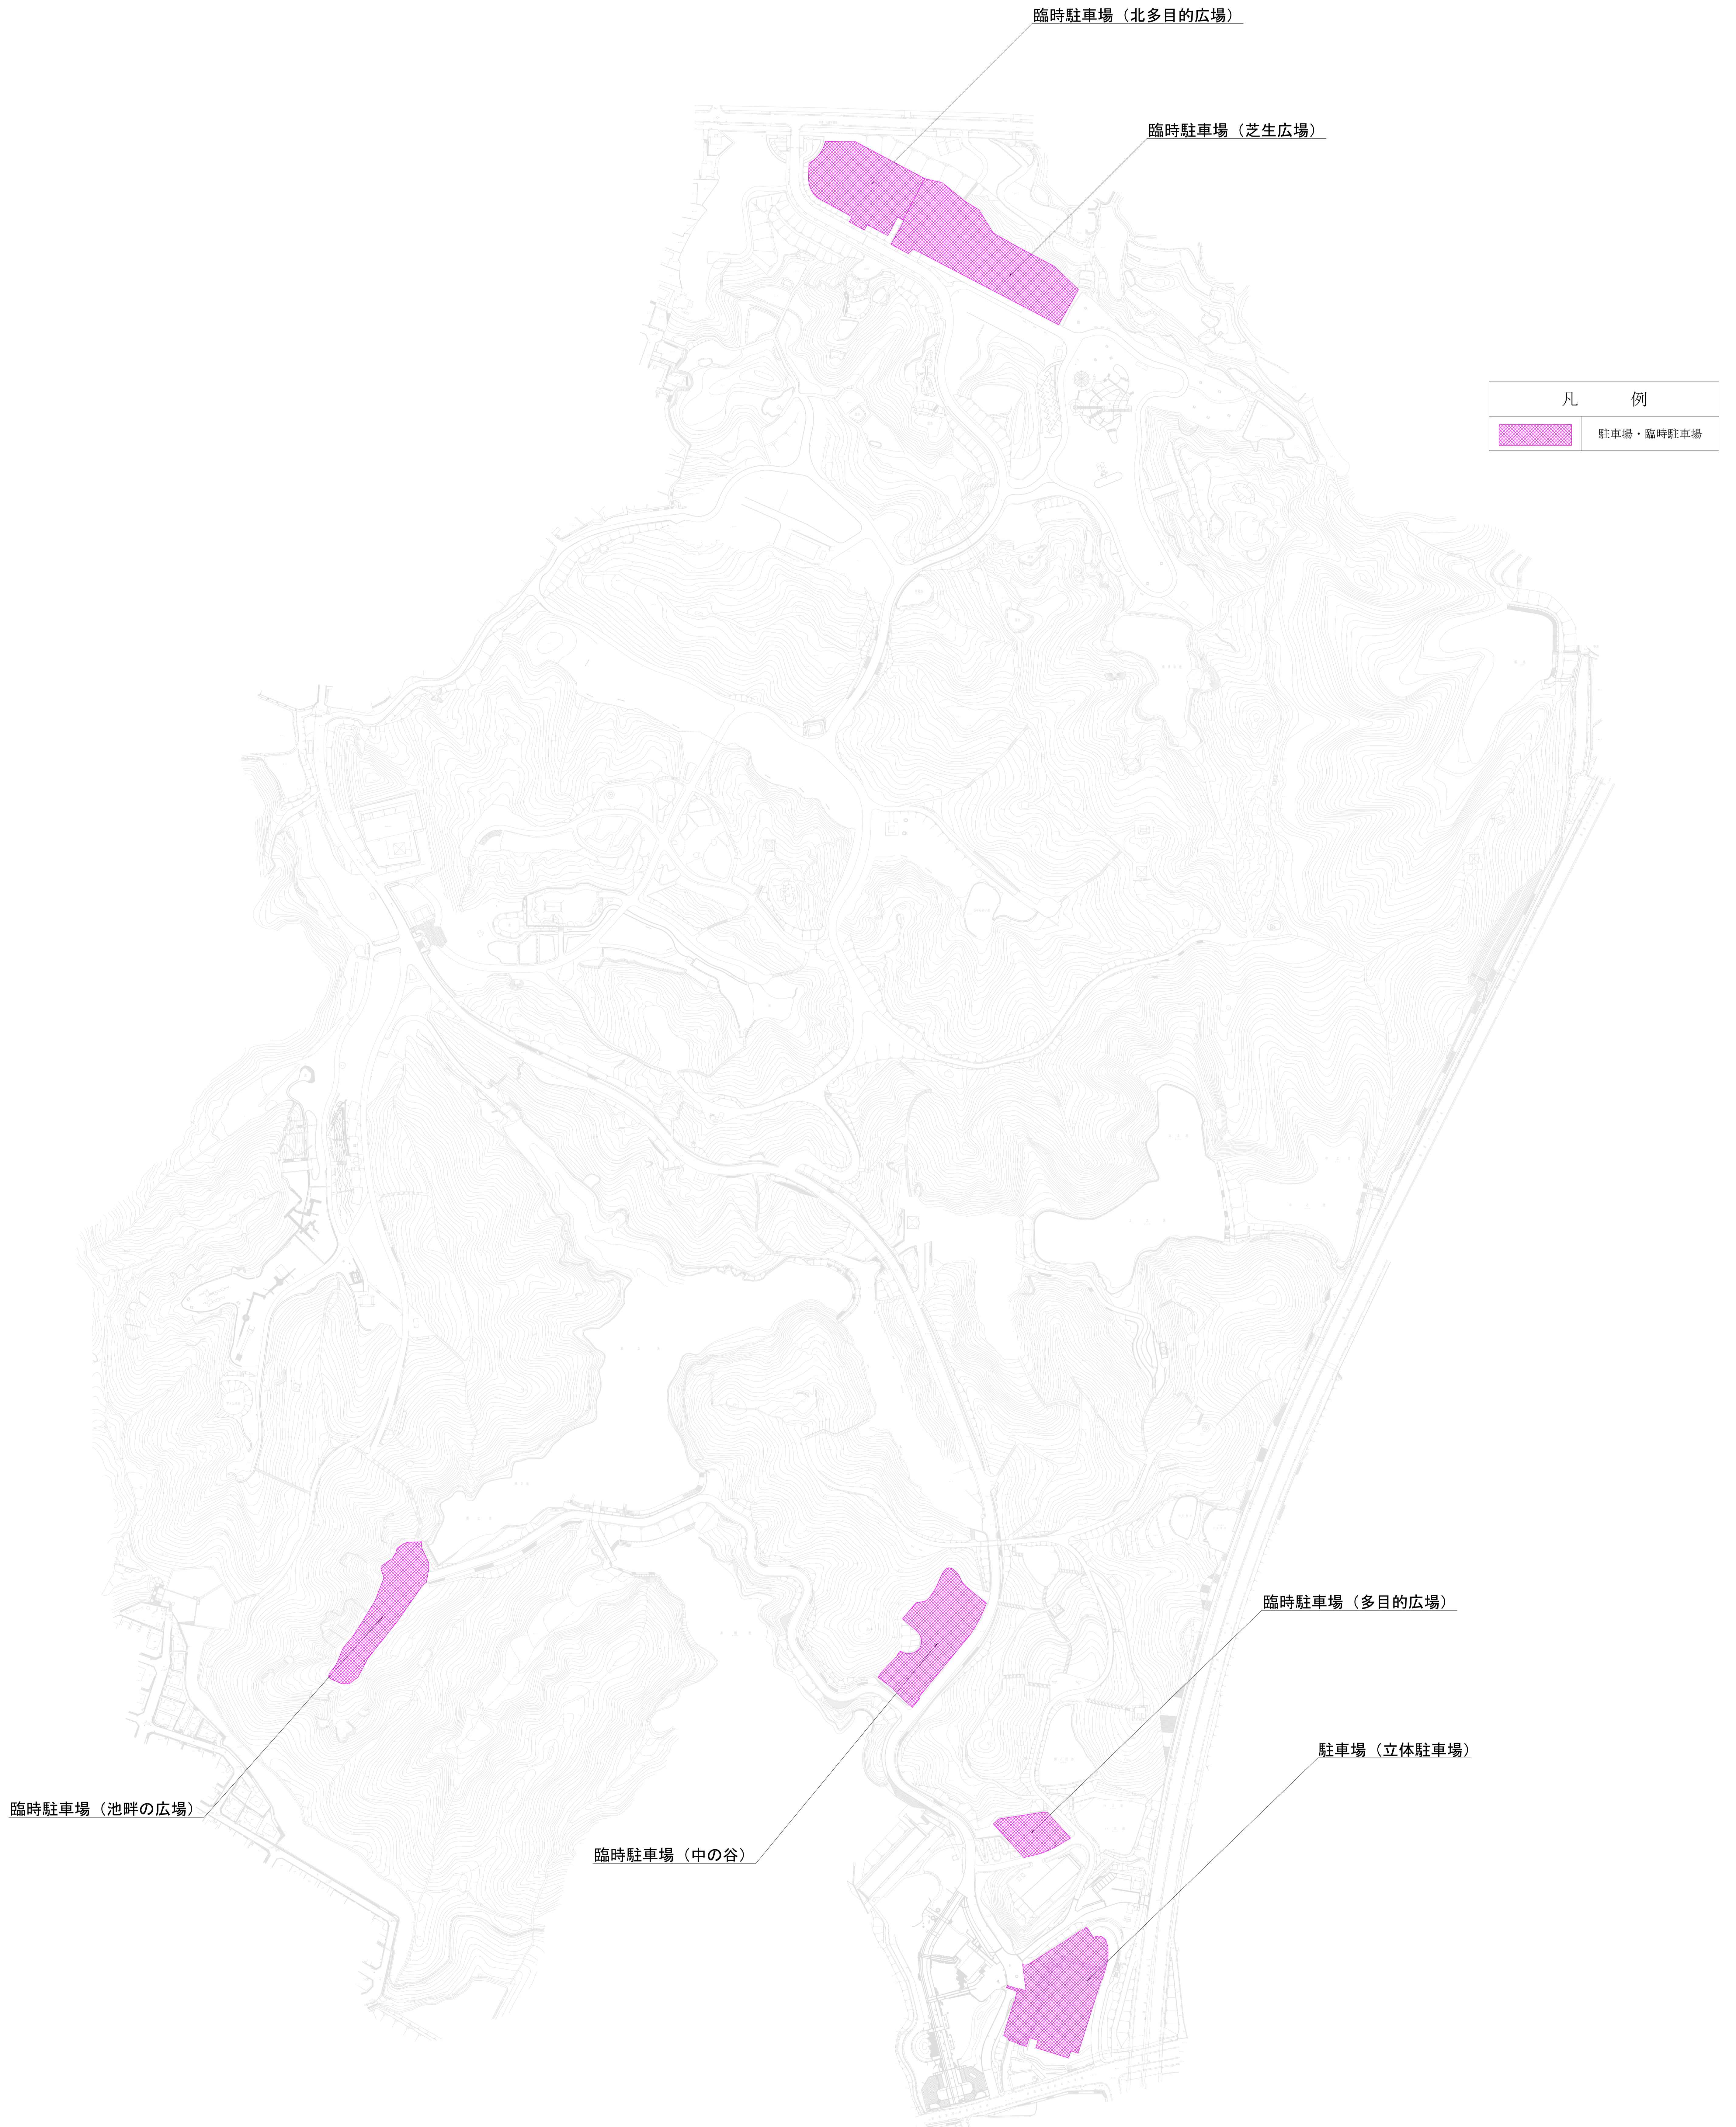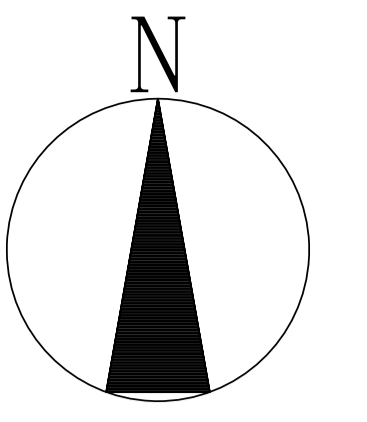

公園管理事務所平面図




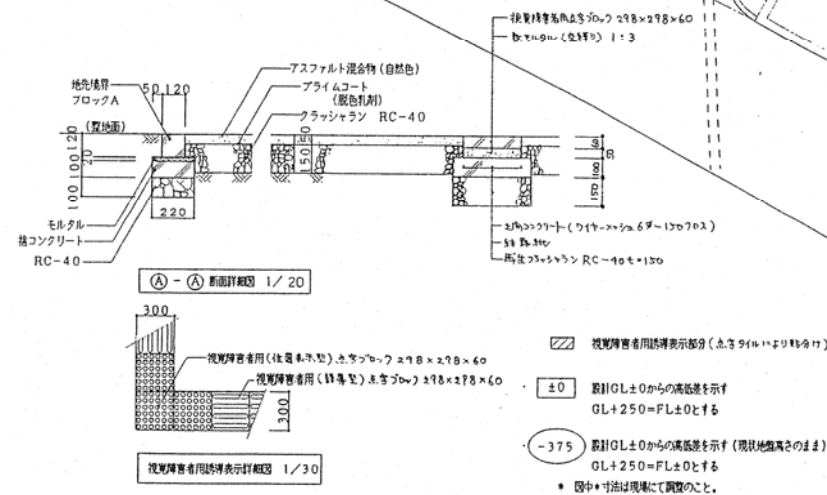
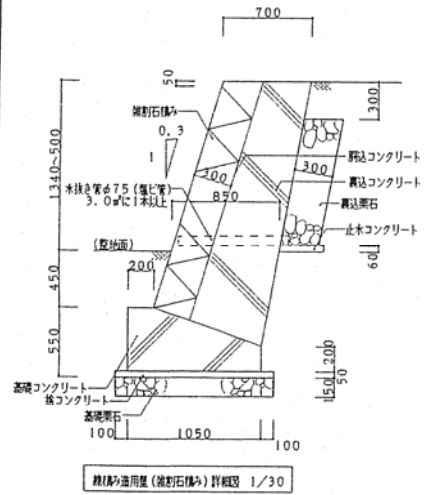
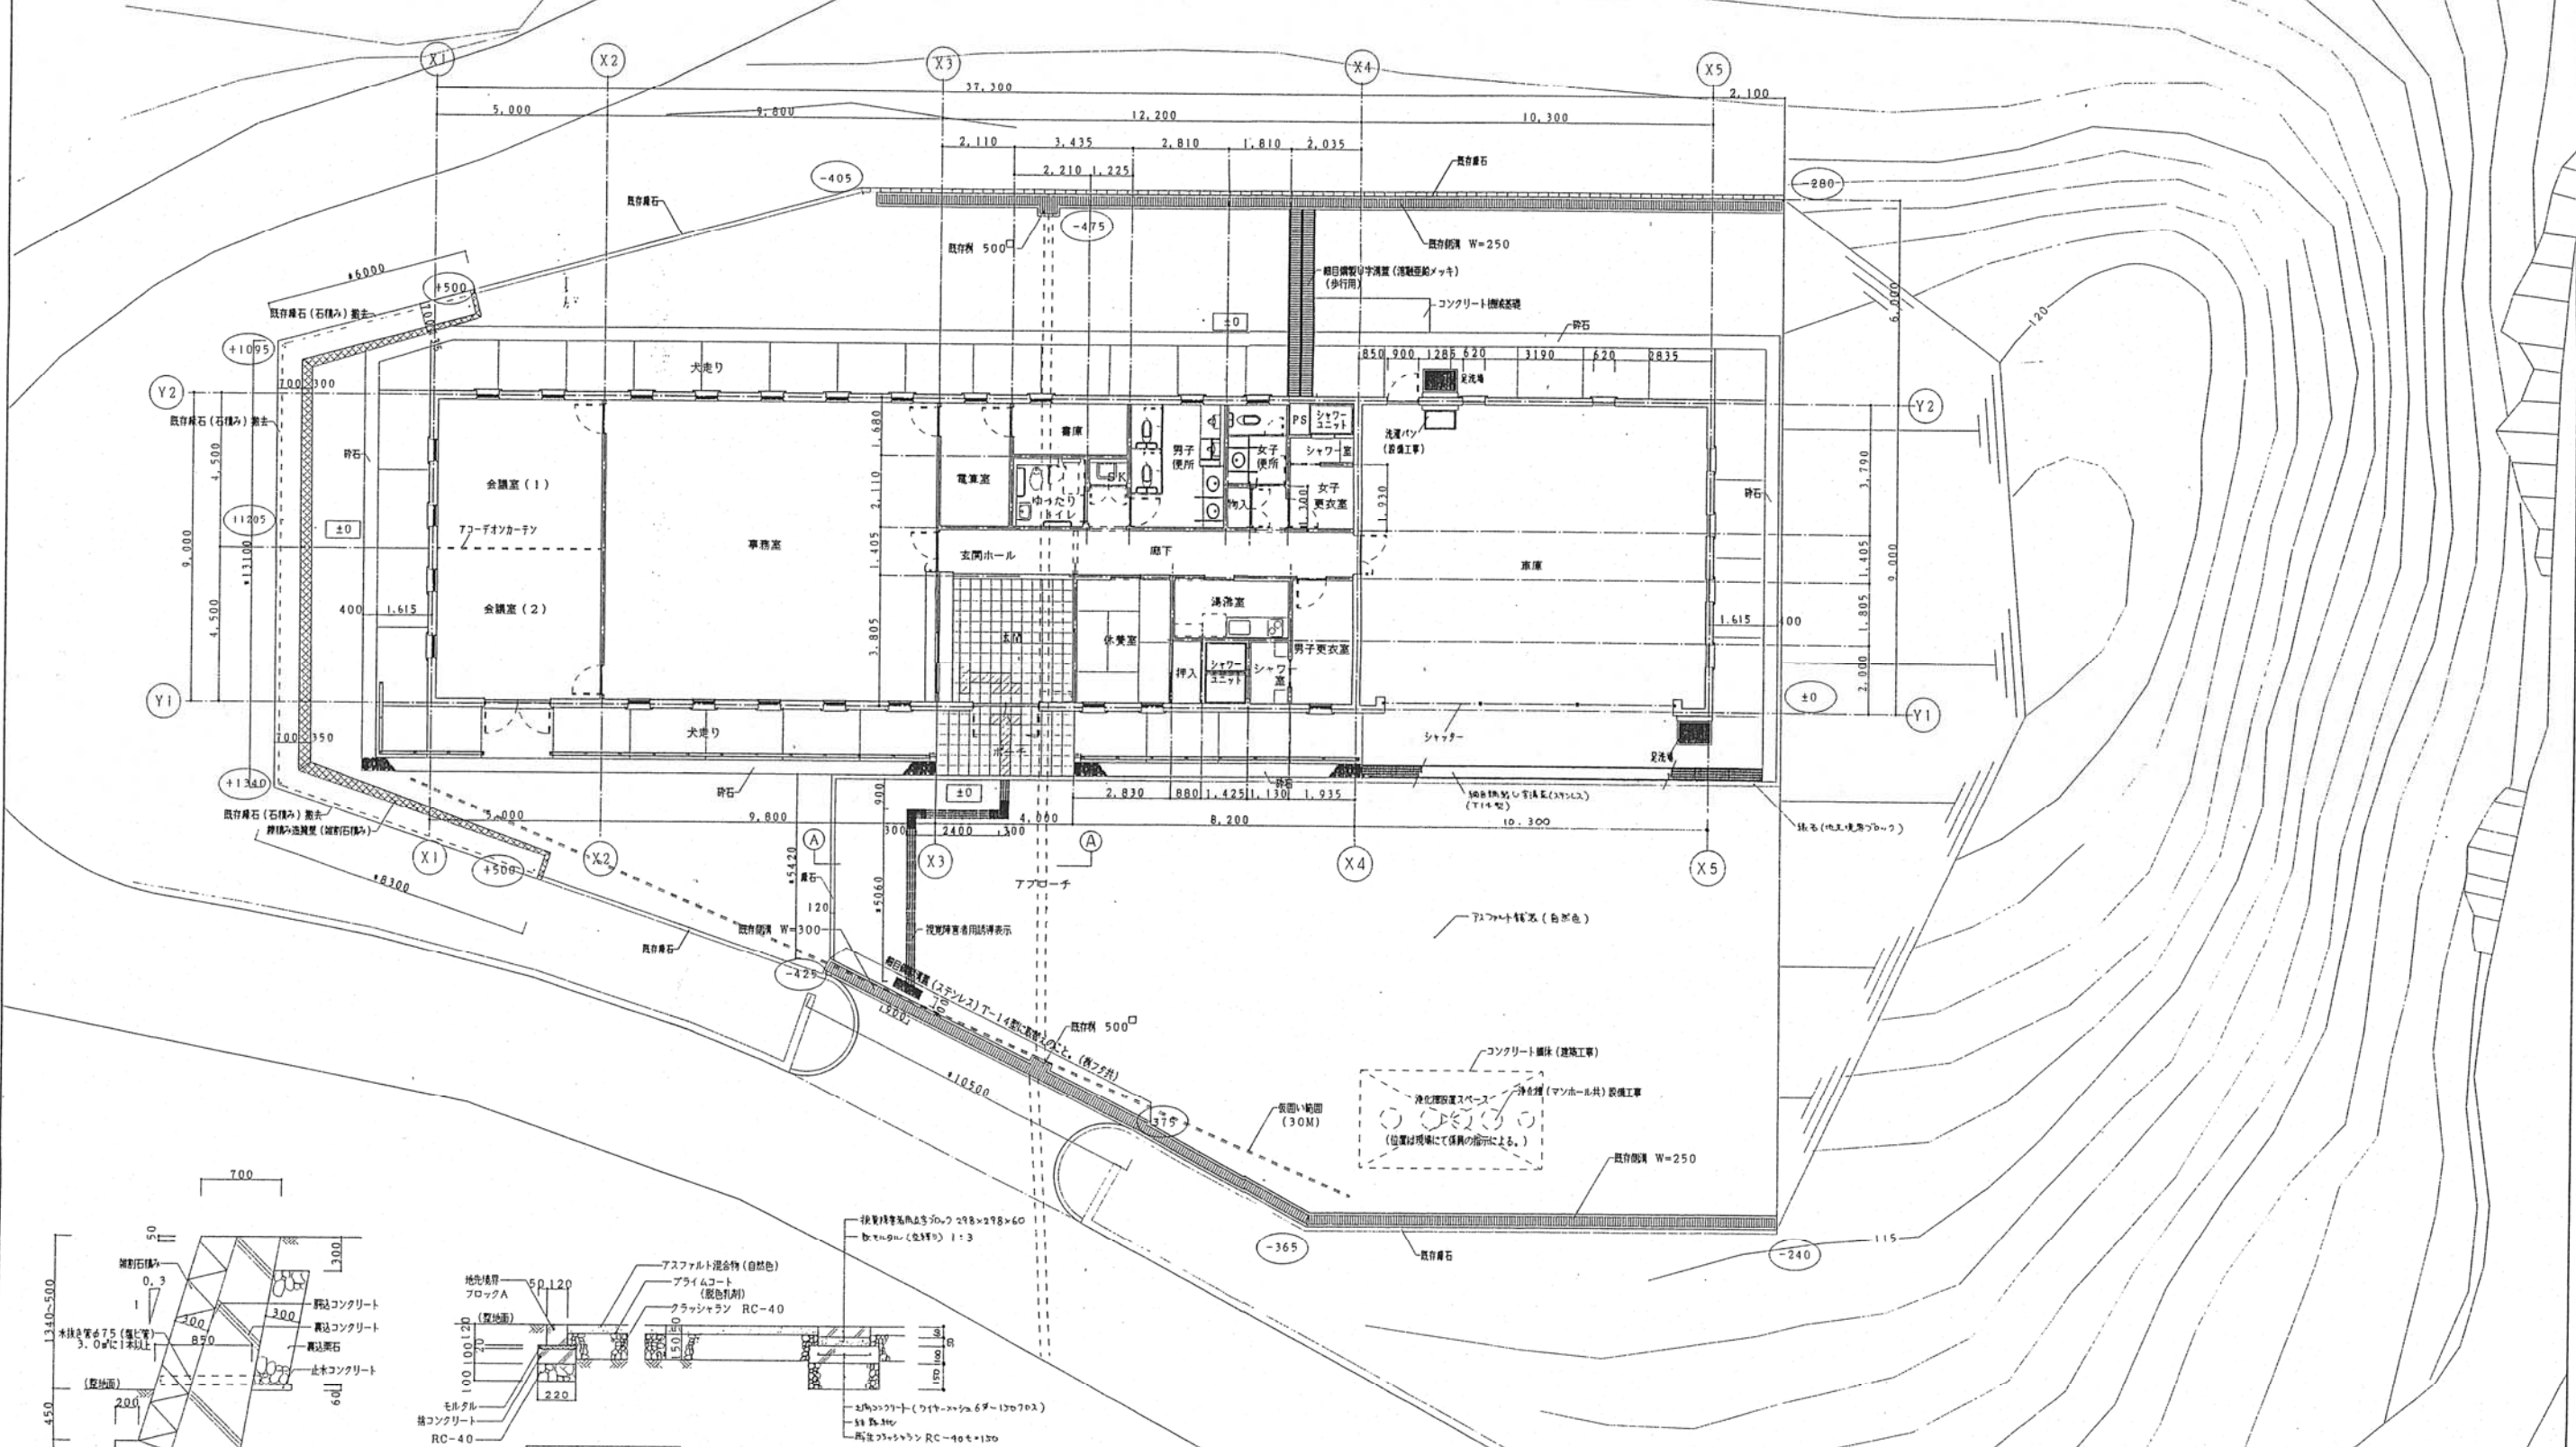


- ±0 敷設GL±0からの高さを示す
GL+250=FL±0とする
- 375 敷設GL±0からの高さを示す (現地地面高±0)
GL+250=FL±0とする
- 図中寸法は現場にて調整のこと。

年度	H11	公園名	錦織公園
工事場所	富田林市 錦織		
工事名	錦織公園管理事務所新築工事		
図面種別	1階平面図・外構図	縮尺	1/100
作成年月	平成12年3月	図番	
株式会社 北辻組		A-06/19	





公園管理事務所立面図

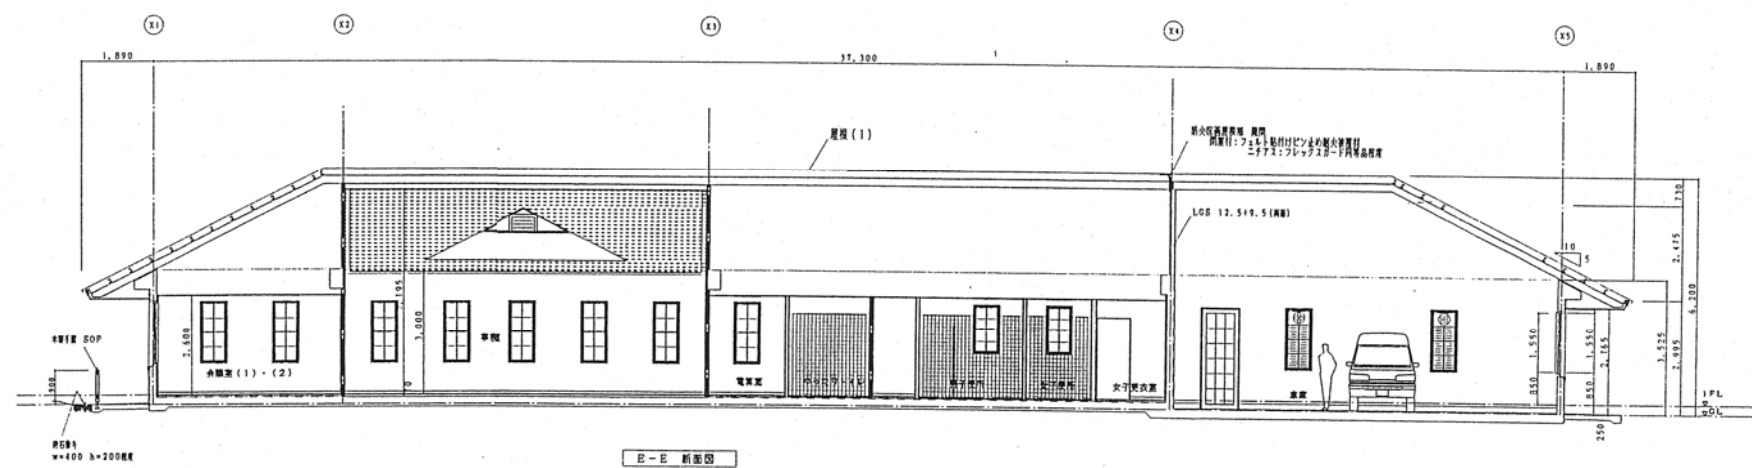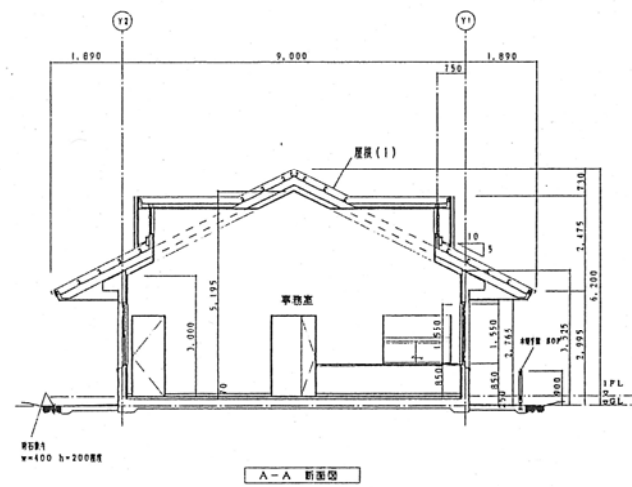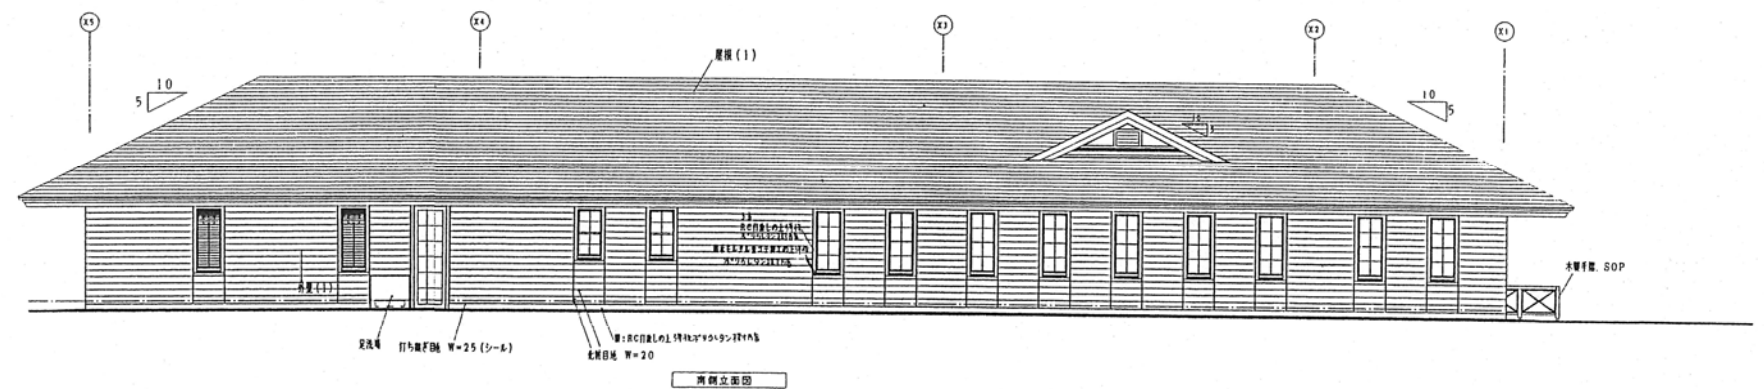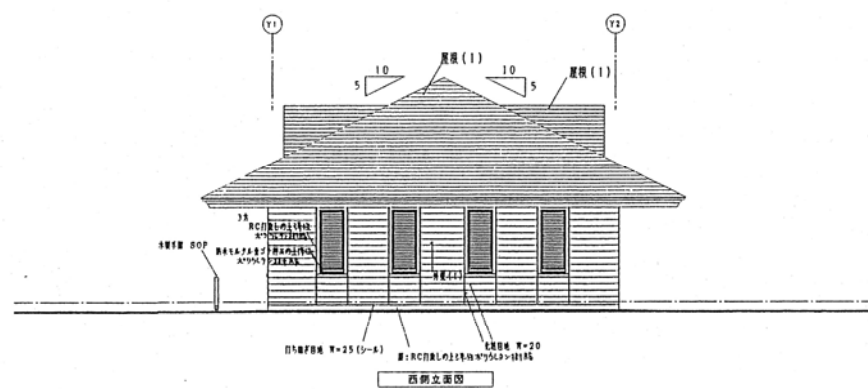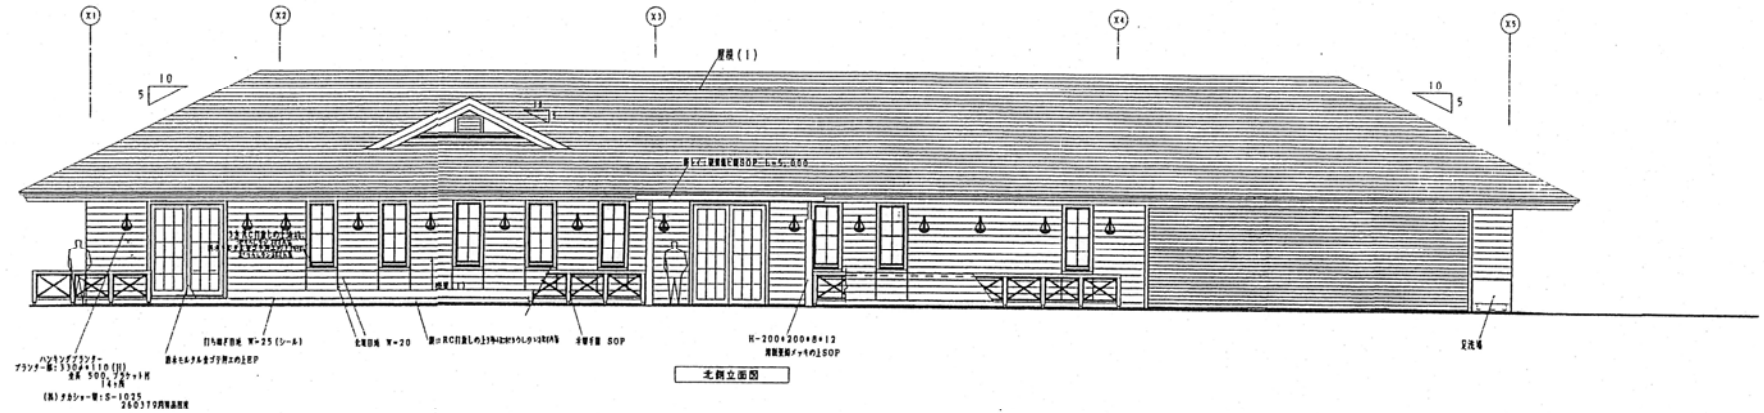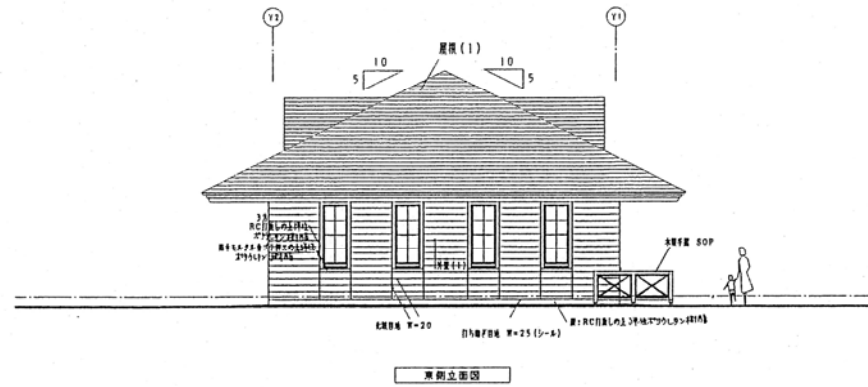

年度	H11	公園名	錦織公園
工事場所	富田林市 錦織		
工事名	錦織公園事務所新築工事		
図面種別	立面図・断面図	縮尺	1/100
作成年月	平成12年3月	図番	
株式会社 北辻組			A-08/19

里の家休憩所平面図

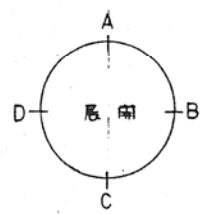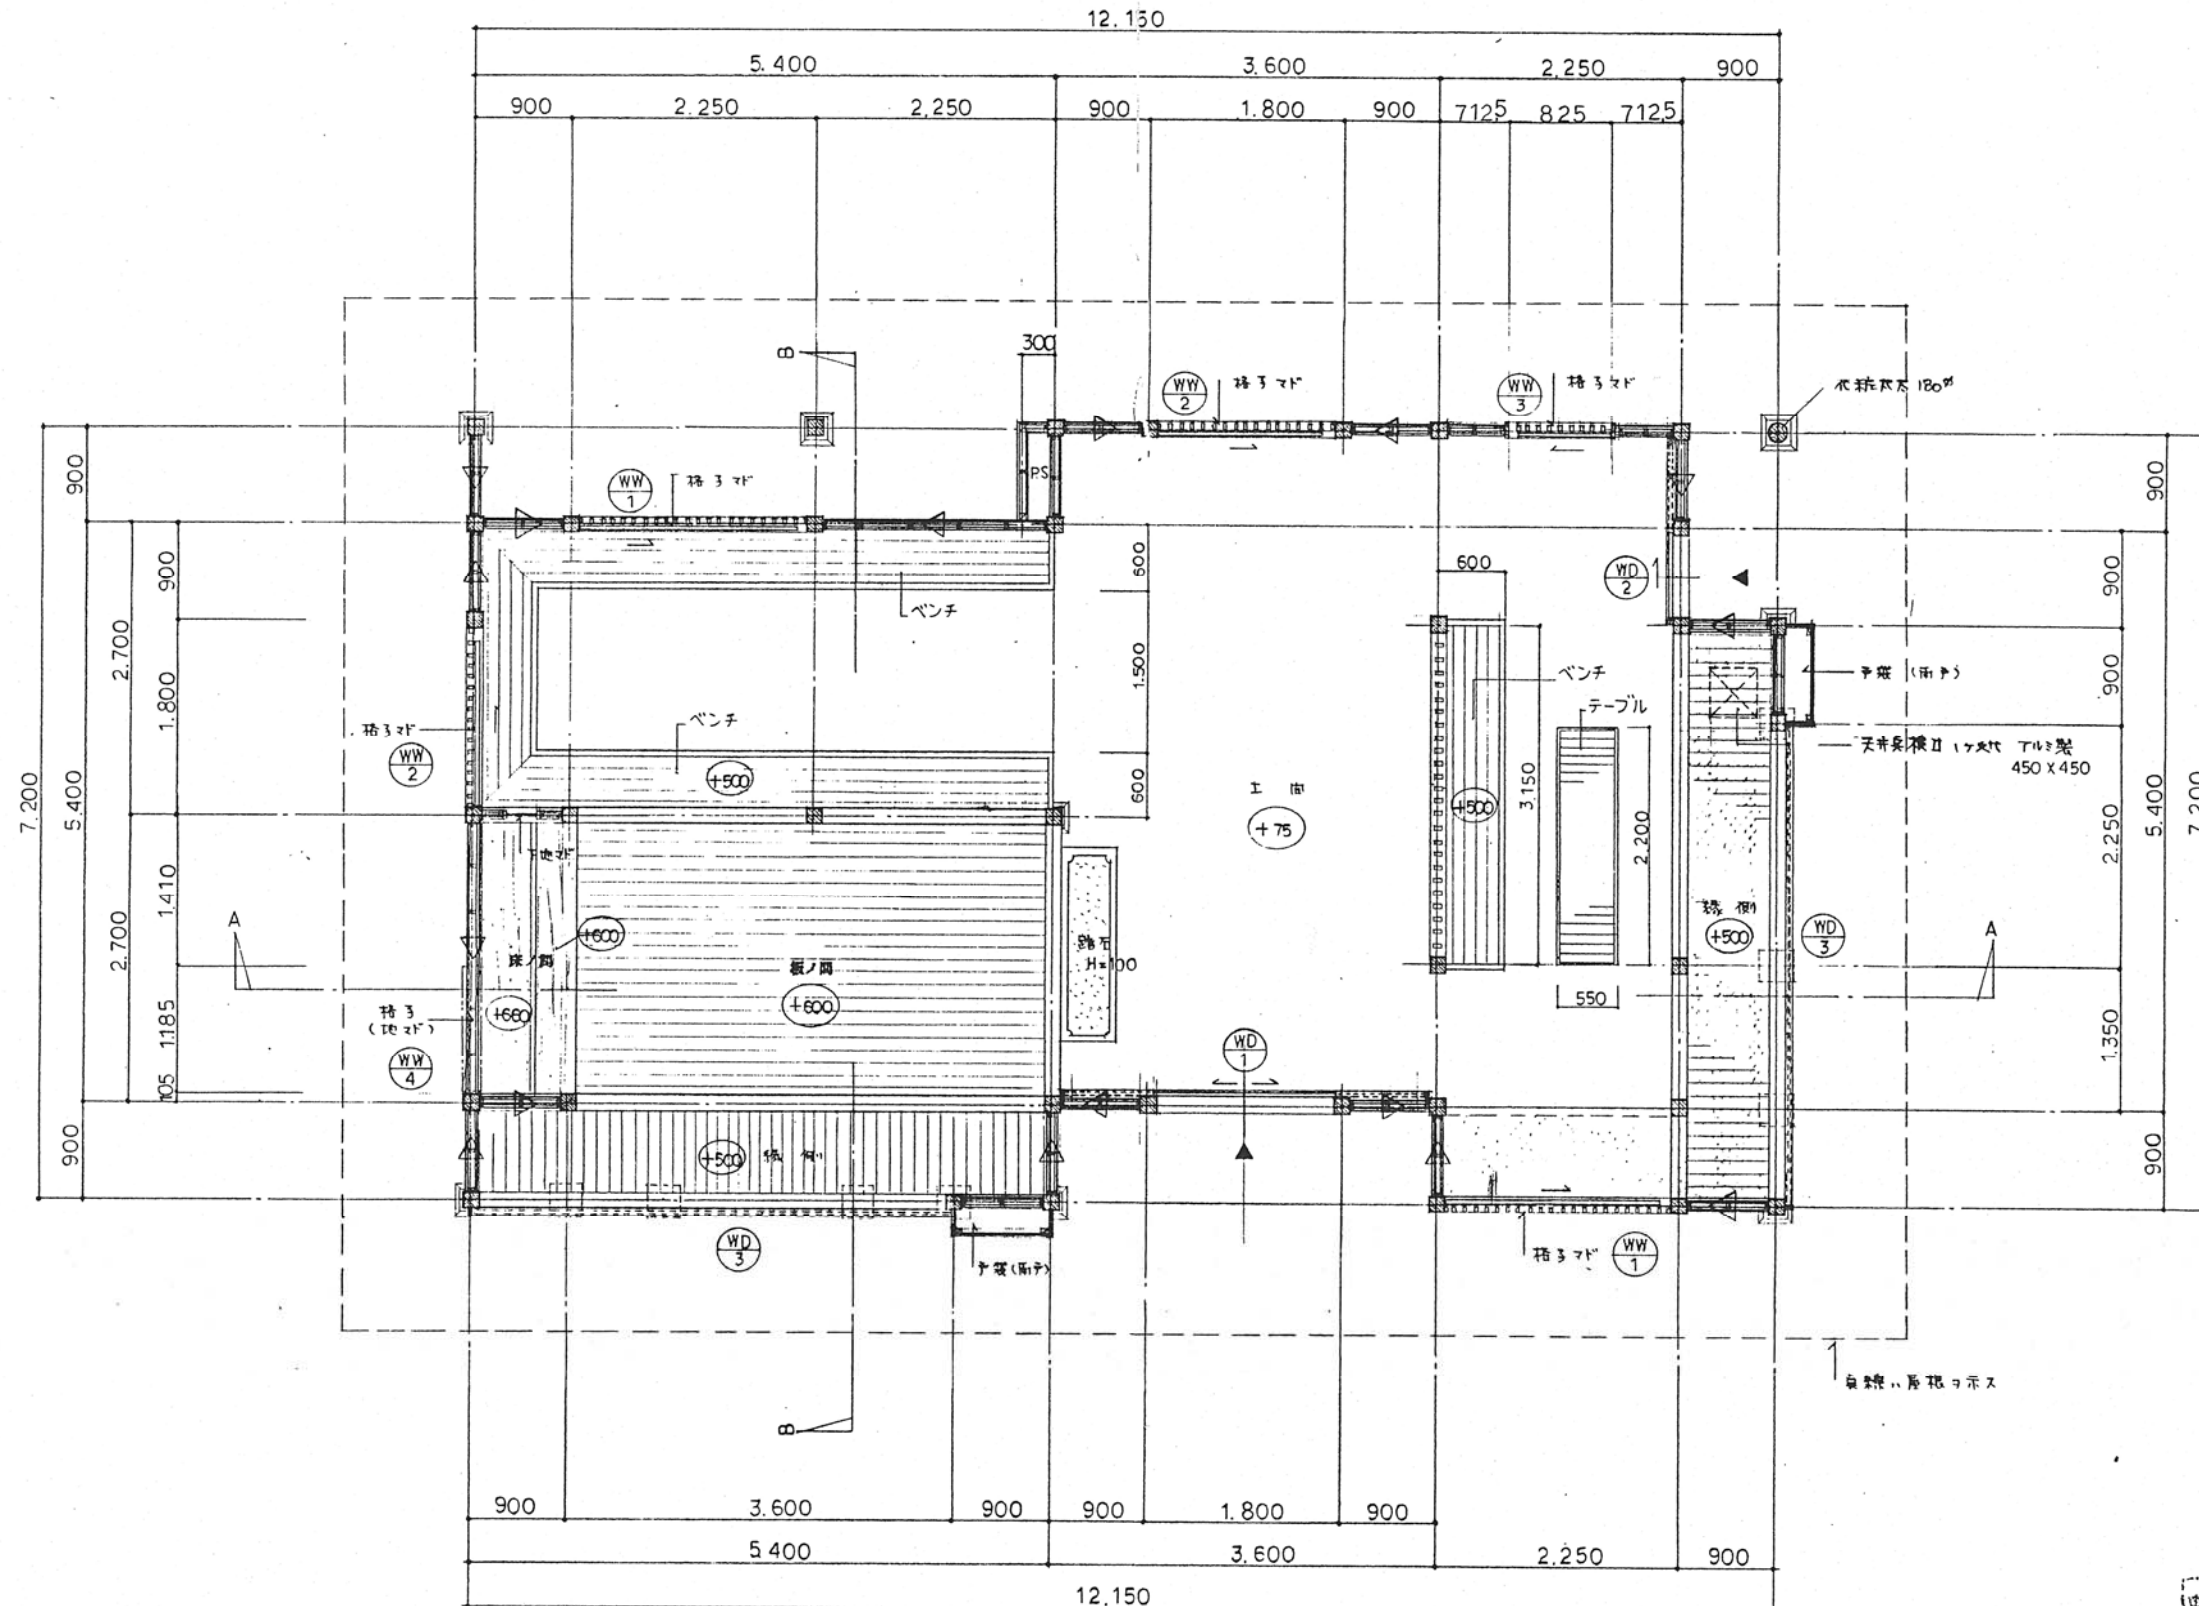


平面図 S=1:50

- 凡例
- - G.L.面、高付ボス
 - △ - 筋かいボス
 - - 縁側、天井部分ボス
P.10はビニールクロス貼
(モリス調柄)


竣工図

工事名	休憩所、水噴小屋 新築工事		
設計図面	平面図		
図面番号	A-07	縮	S=1:50
設計年月日	元年 8月 日	尺	
大阪府南部公園事務所			


里の家休憩所立面図

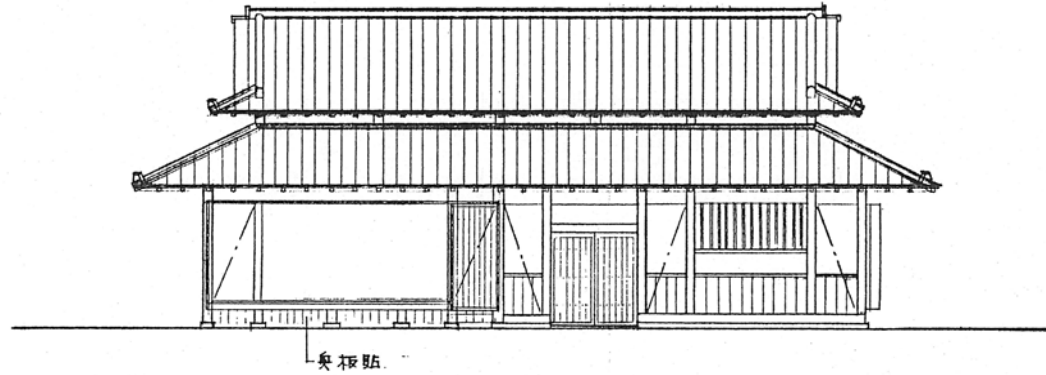


南立面図 S=1:100

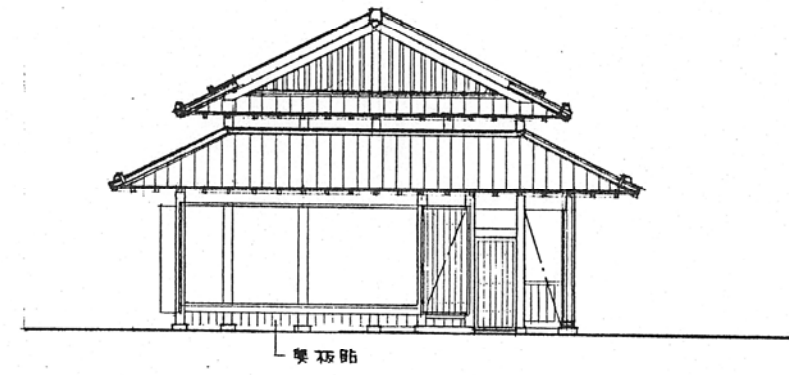


東立面図 S=1:100

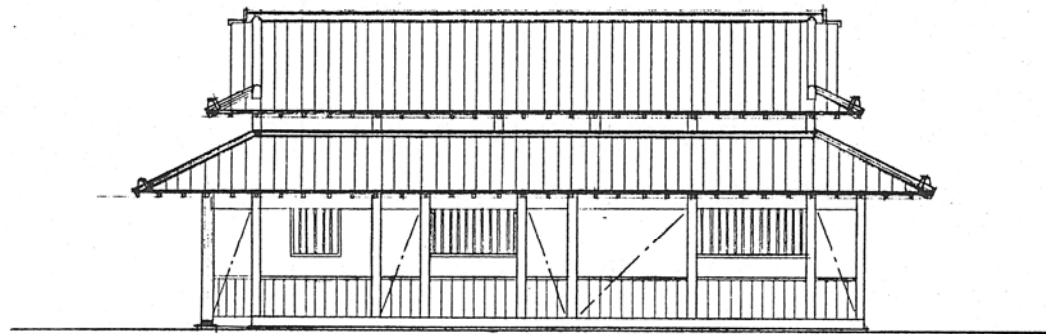


北立面図 S=1:100

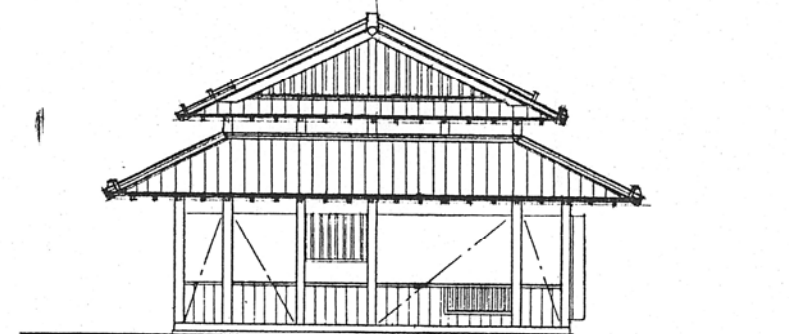

西立面図 S=1:100

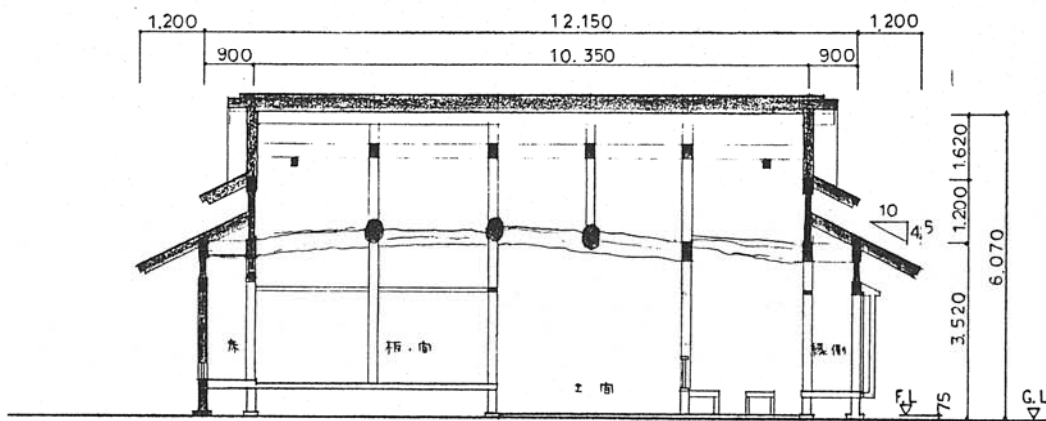

A-A断面図 S=1:100

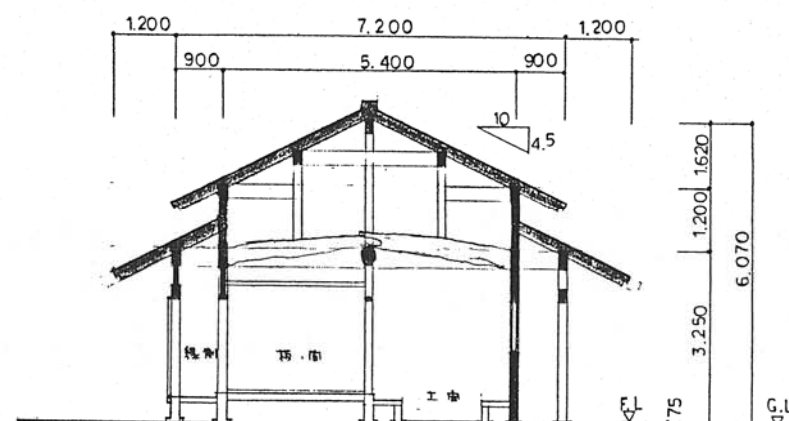


B-B断面図 S=1:100

竣工図

事業名	錦帯公園河内町里	
工事名	休憩所小屋新築工事	
設計図面	立面図	断面図
図面番号	A-08	S=1:100
設計年月日	元年 8月 日 尺	
大阪府南部公園事務所		

自然学習館平面図

内部仕上表					外部仕上表			
室名	床	巾木・腰	壁	天井	備考	屋根	塔 - 緑青銅板@0.4 平葺	
倉庫	コンクリート押入 防塵塗装	コンクリート打設し	12パネの2 SOP	化粧用白色木目モセX1板@25	器具棚	軒裏	フレキシアルボード@4 底目貼 AE	
作業場	全上	全上	全上	全上	ラック 掃除流し	外壁	セテューボード貼 AE (よういばりFめどめ)	
便所	ポリウレタンタイル貼	100角陶器タイル貼	ポリ合板@6 貼	フレキシアルボード@4 VP	作業台 トイレブース	腰	レニガタイル貼 (シヤトルプラスチック ニックイ) 白目タイル	
						犬走り	コンクリートホーキ目仕上	

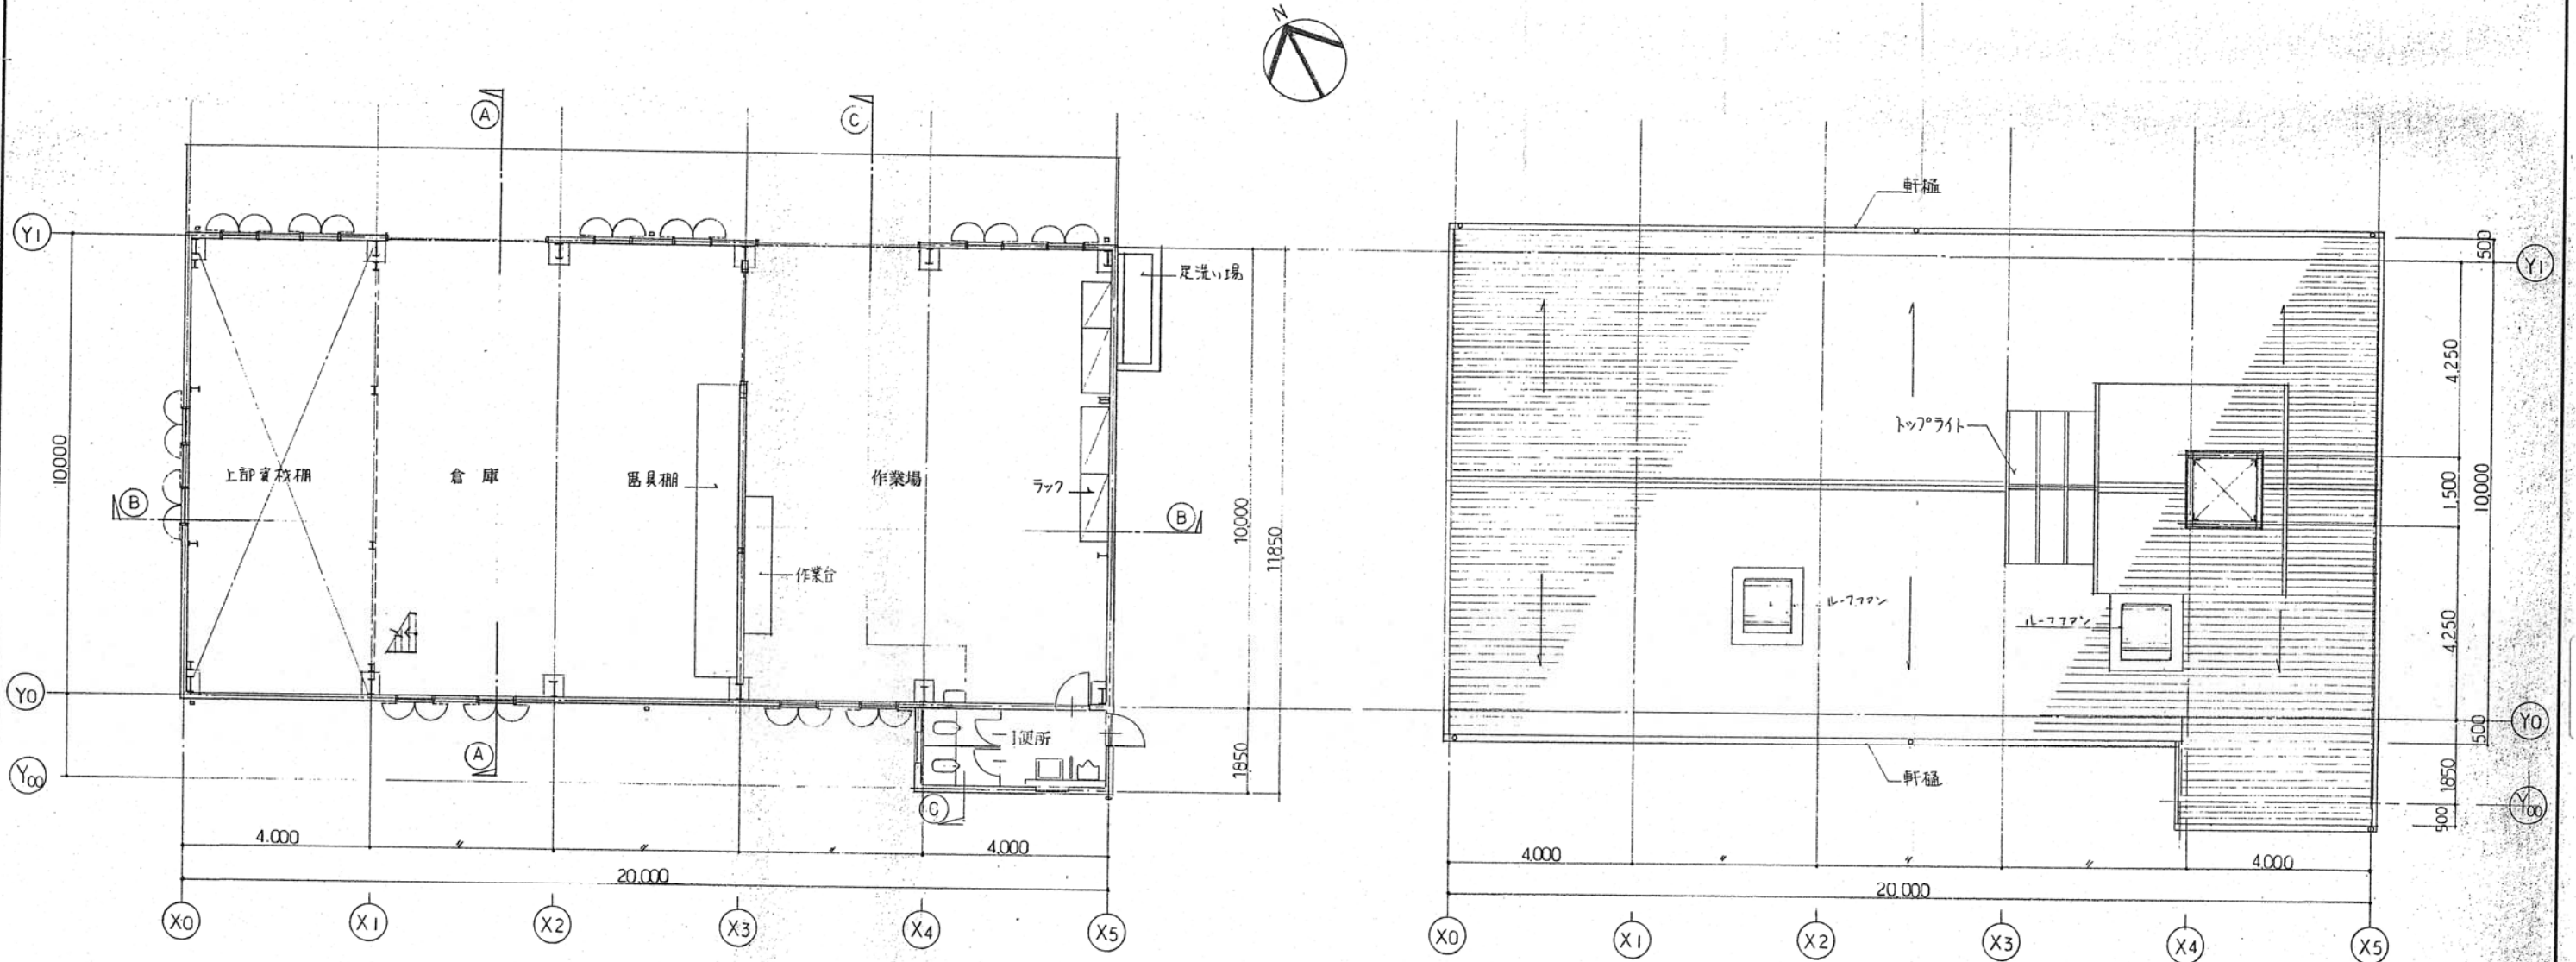


平面図 S=1/100


屋根伏図 S=1/100

年度	H.5	公園名	錦織公園
工事場所	富田林市錦織		
工事名	自然学習館新築工事		
図面種別	仕上表 平面図		
作成年月	平成5年9月	図番	全36葉
大阪府南部公園事務所			の内4号


自然学習館立面図

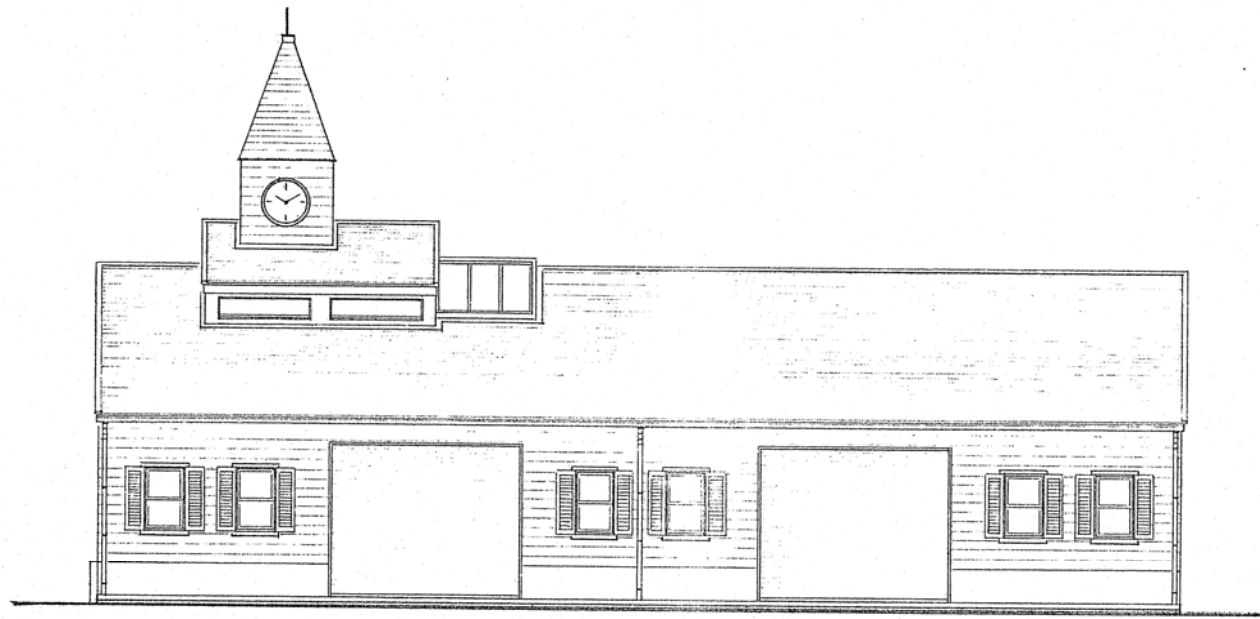


北側立面図 S=1/100

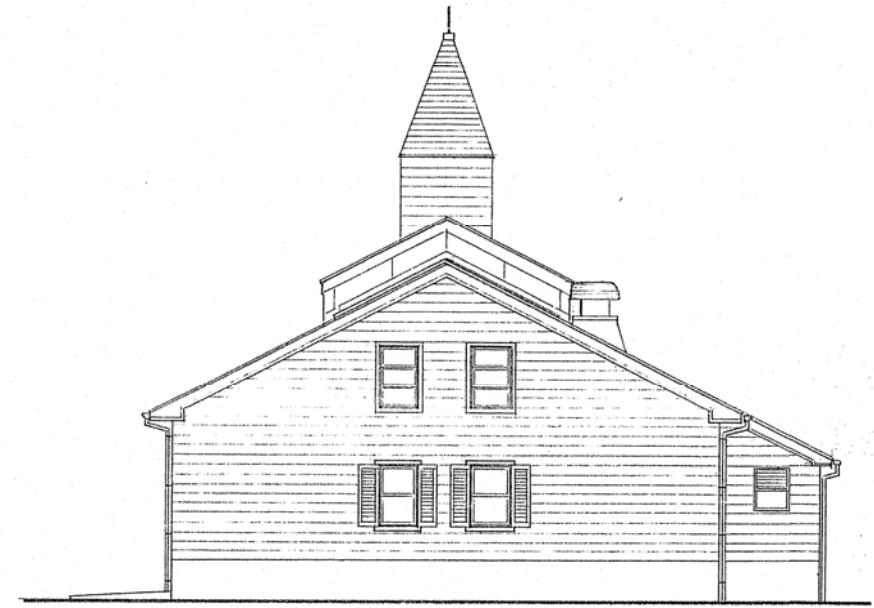

西側立面図 S=1/100

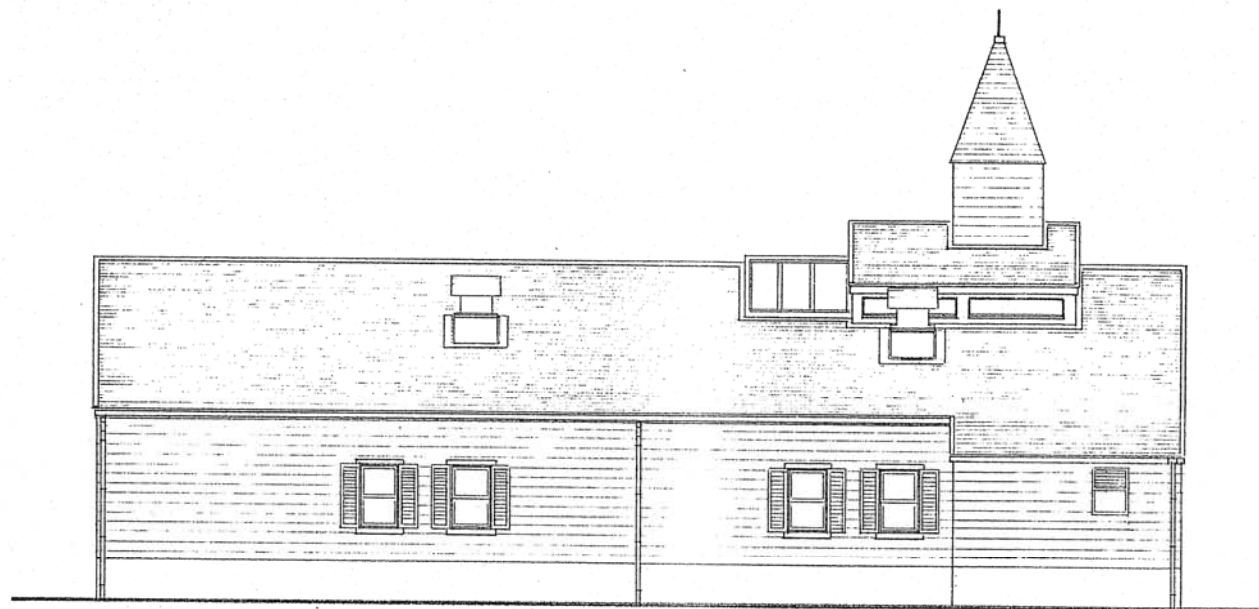


南側立面図 S=1/100

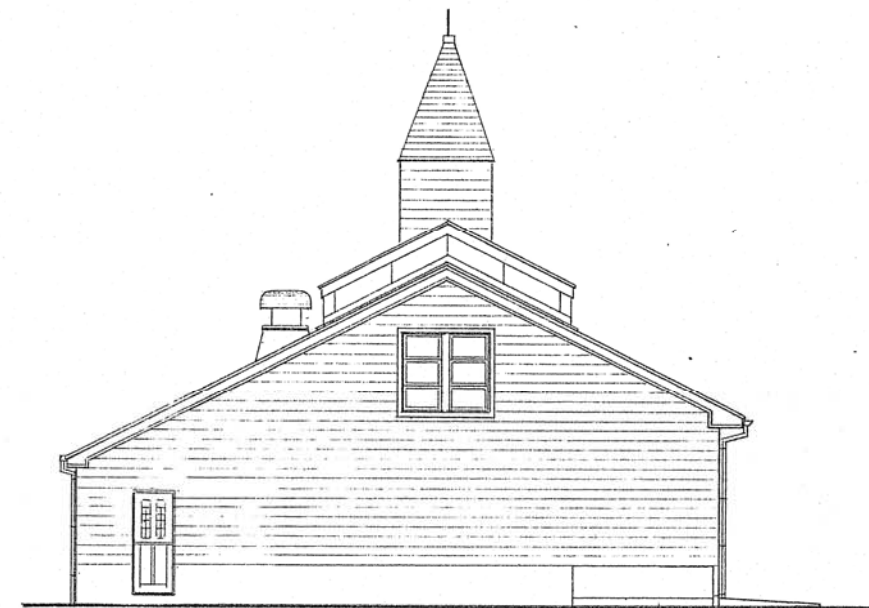


東側立面図 S=1/100

年度	H.5	公園名	錦織公園
工事場所	富田林市錦織		
工事名	自然学習館新築工事		
図面種別	立面図		
作成年月	平成5年9月	図番	全36葉
大阪府南部公園事務所		の内5号	


パークセンター立面図

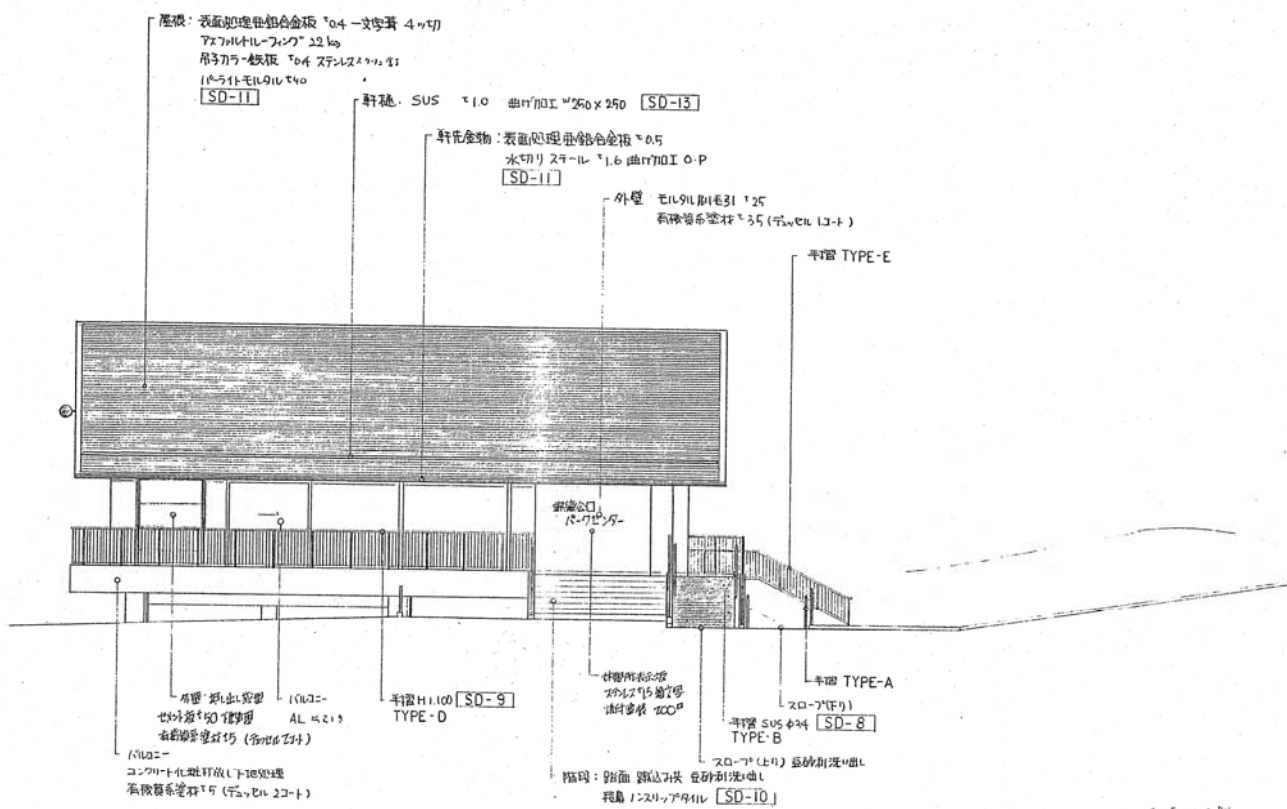


南立面図

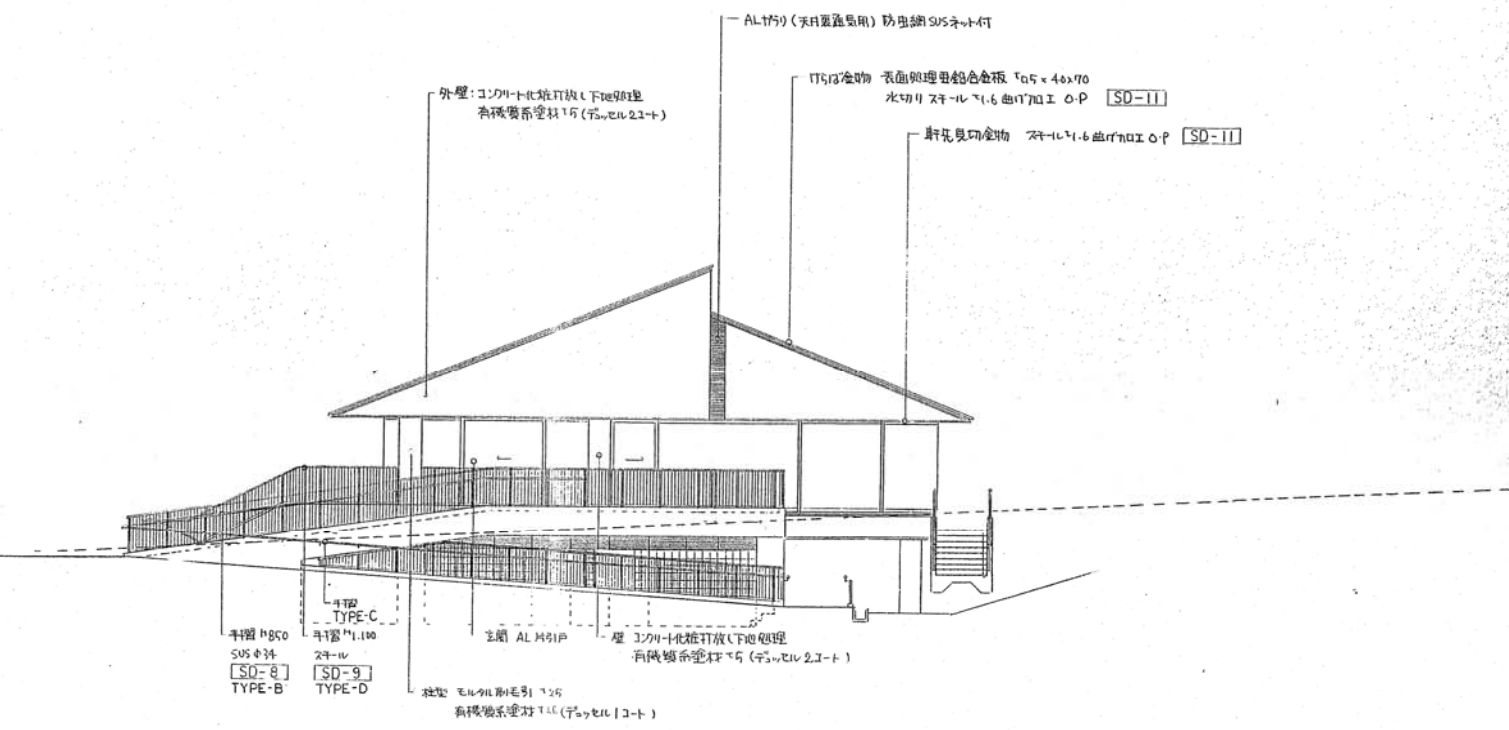

東立面図

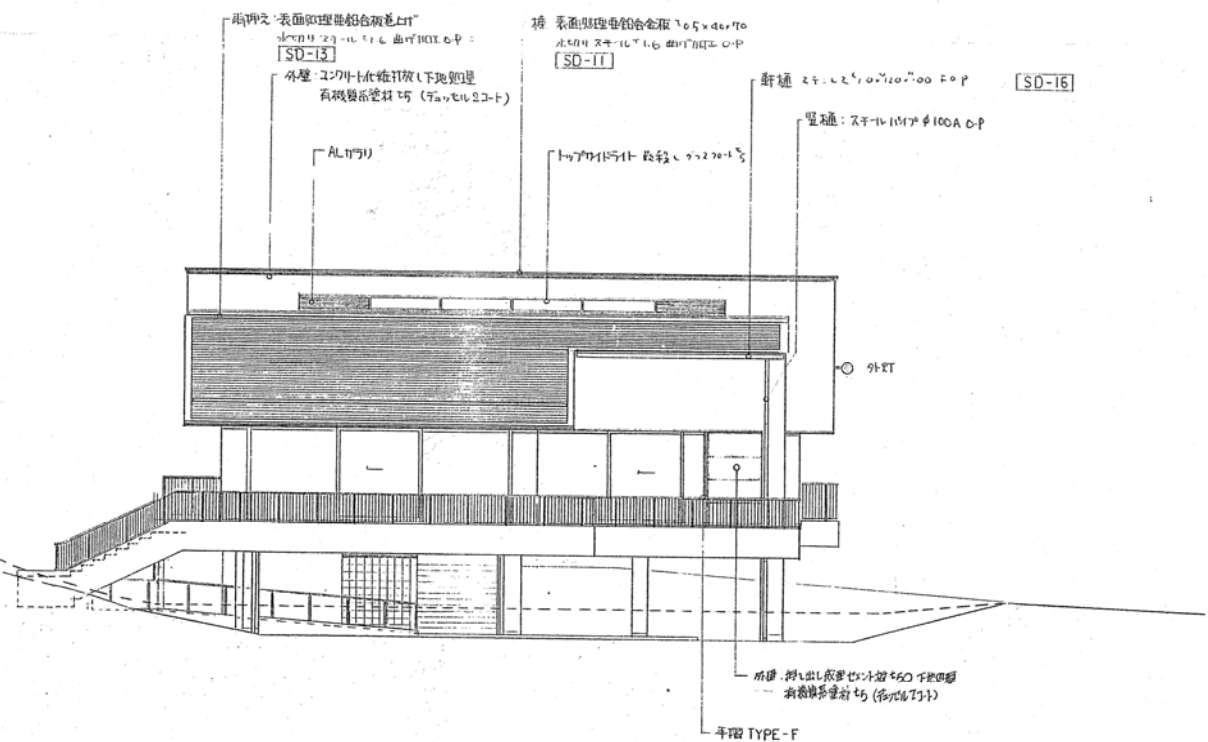


北立面図

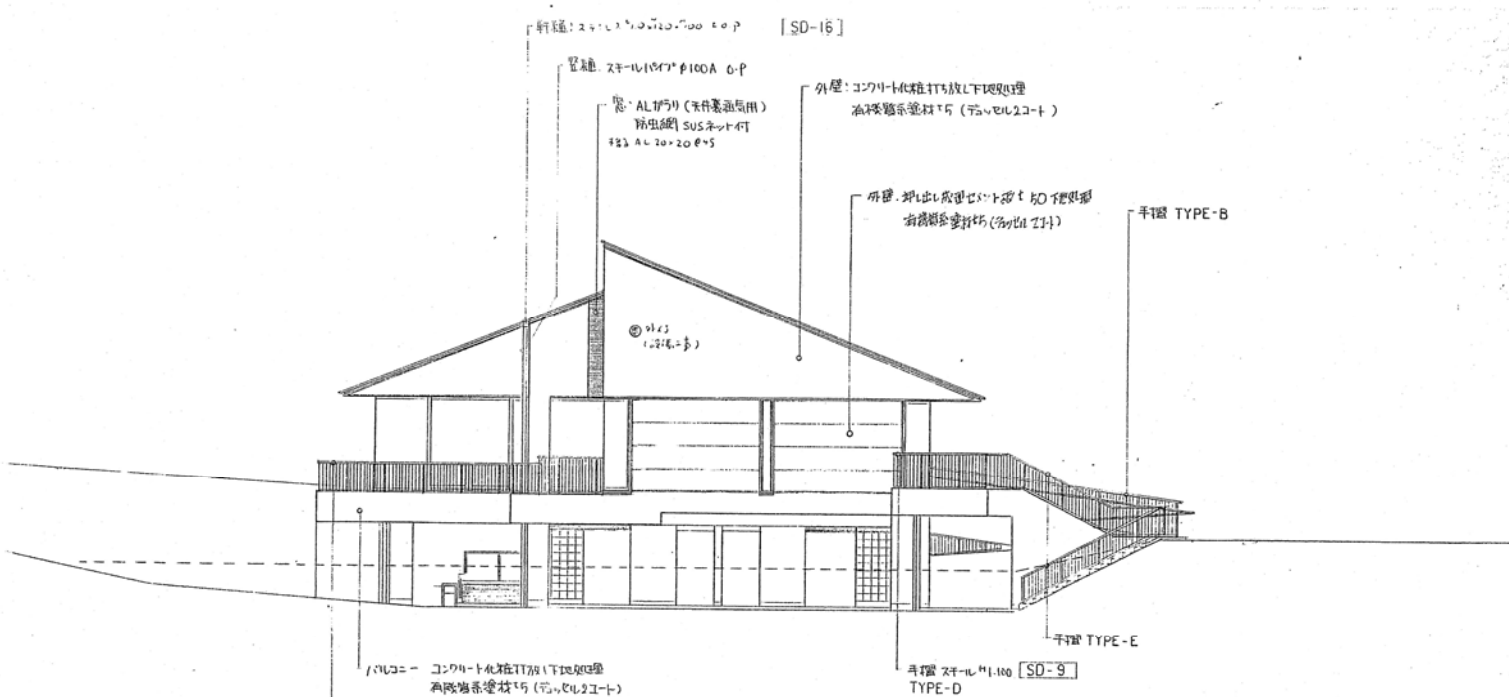


西立面図

大阪府南部公園事務所	


やんちの里休憩所附属売店平面図・立面図

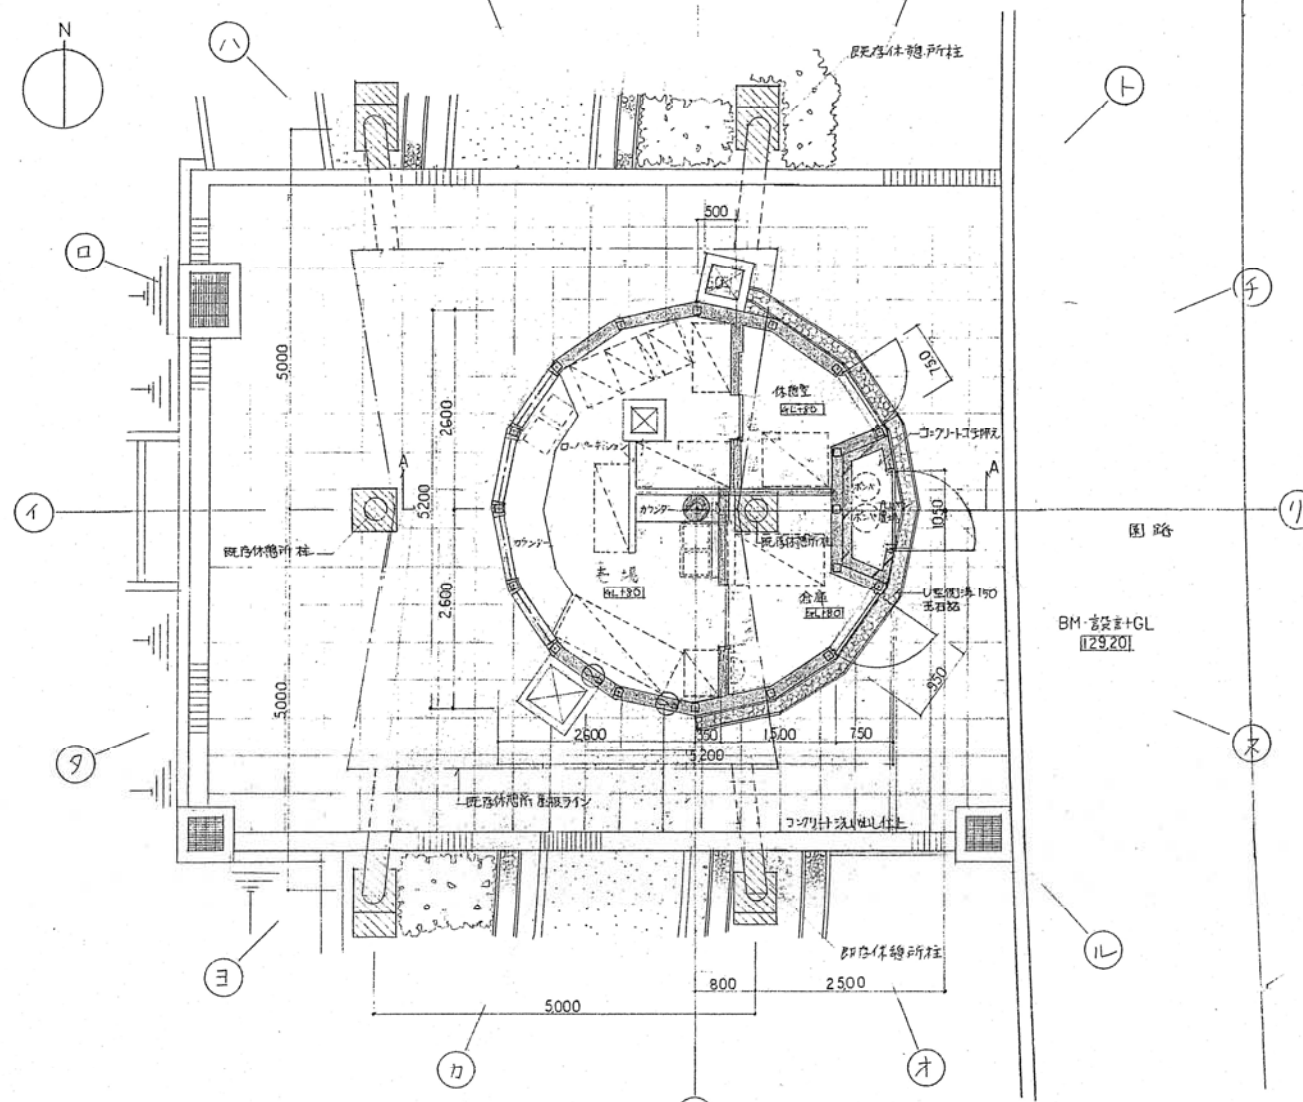


売店平面図 S=1/50

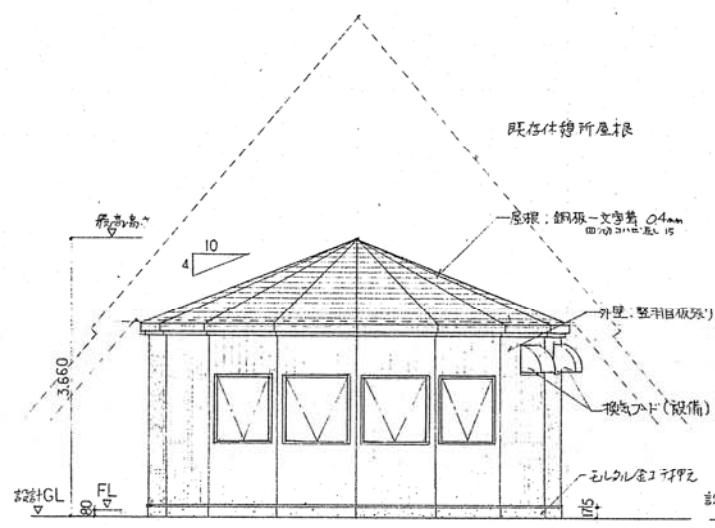

売店西側立面図 S=1/50

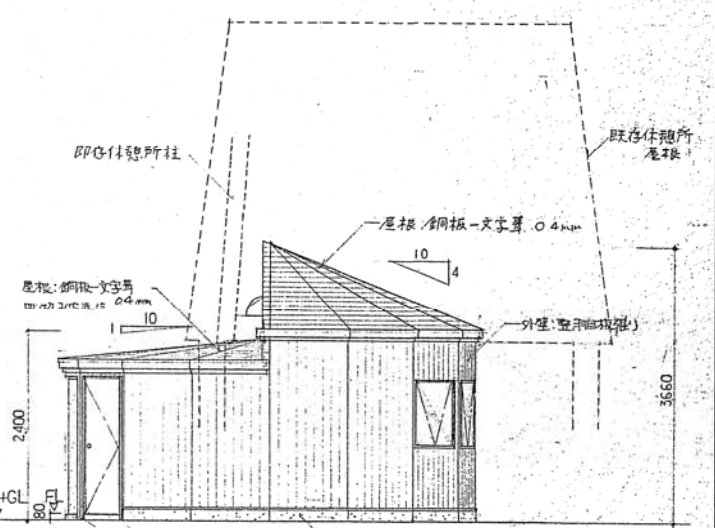


売店北側立面図 S=1/50

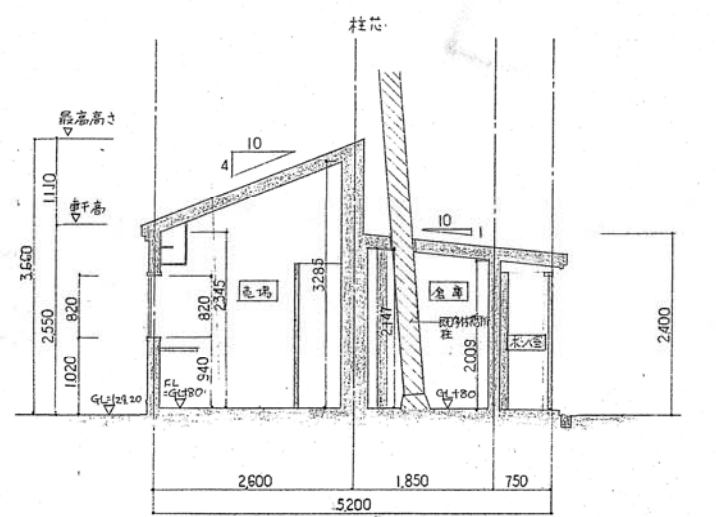


A-A 断面図 S=1/50

既存部分

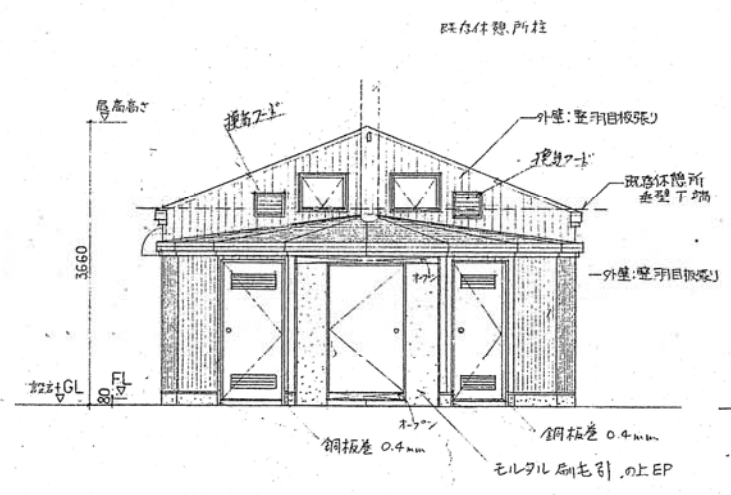




売店東側立面図 S=1/50

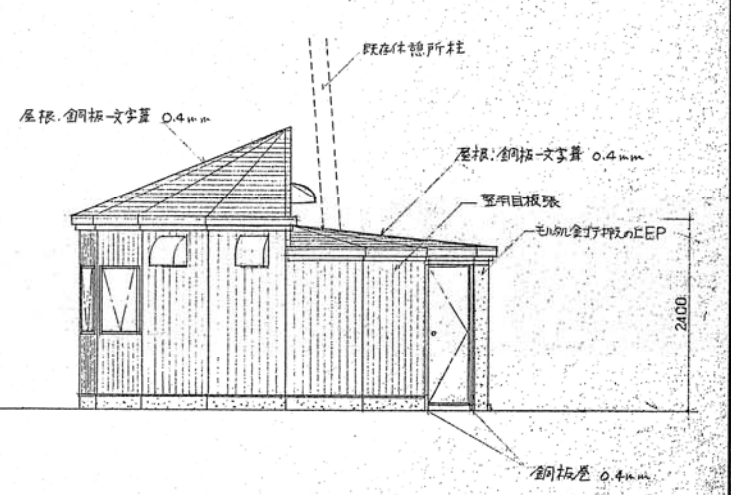

売店南側立面図 S=1/50

工事名	やんちの里休憩所改築工事		
図面種別	売店平面図・立面図・断面図		
作成年月	平成6年7月	図番	全53頁
大阪府南部公園事務所			の内18頁

立体駐車場平面図

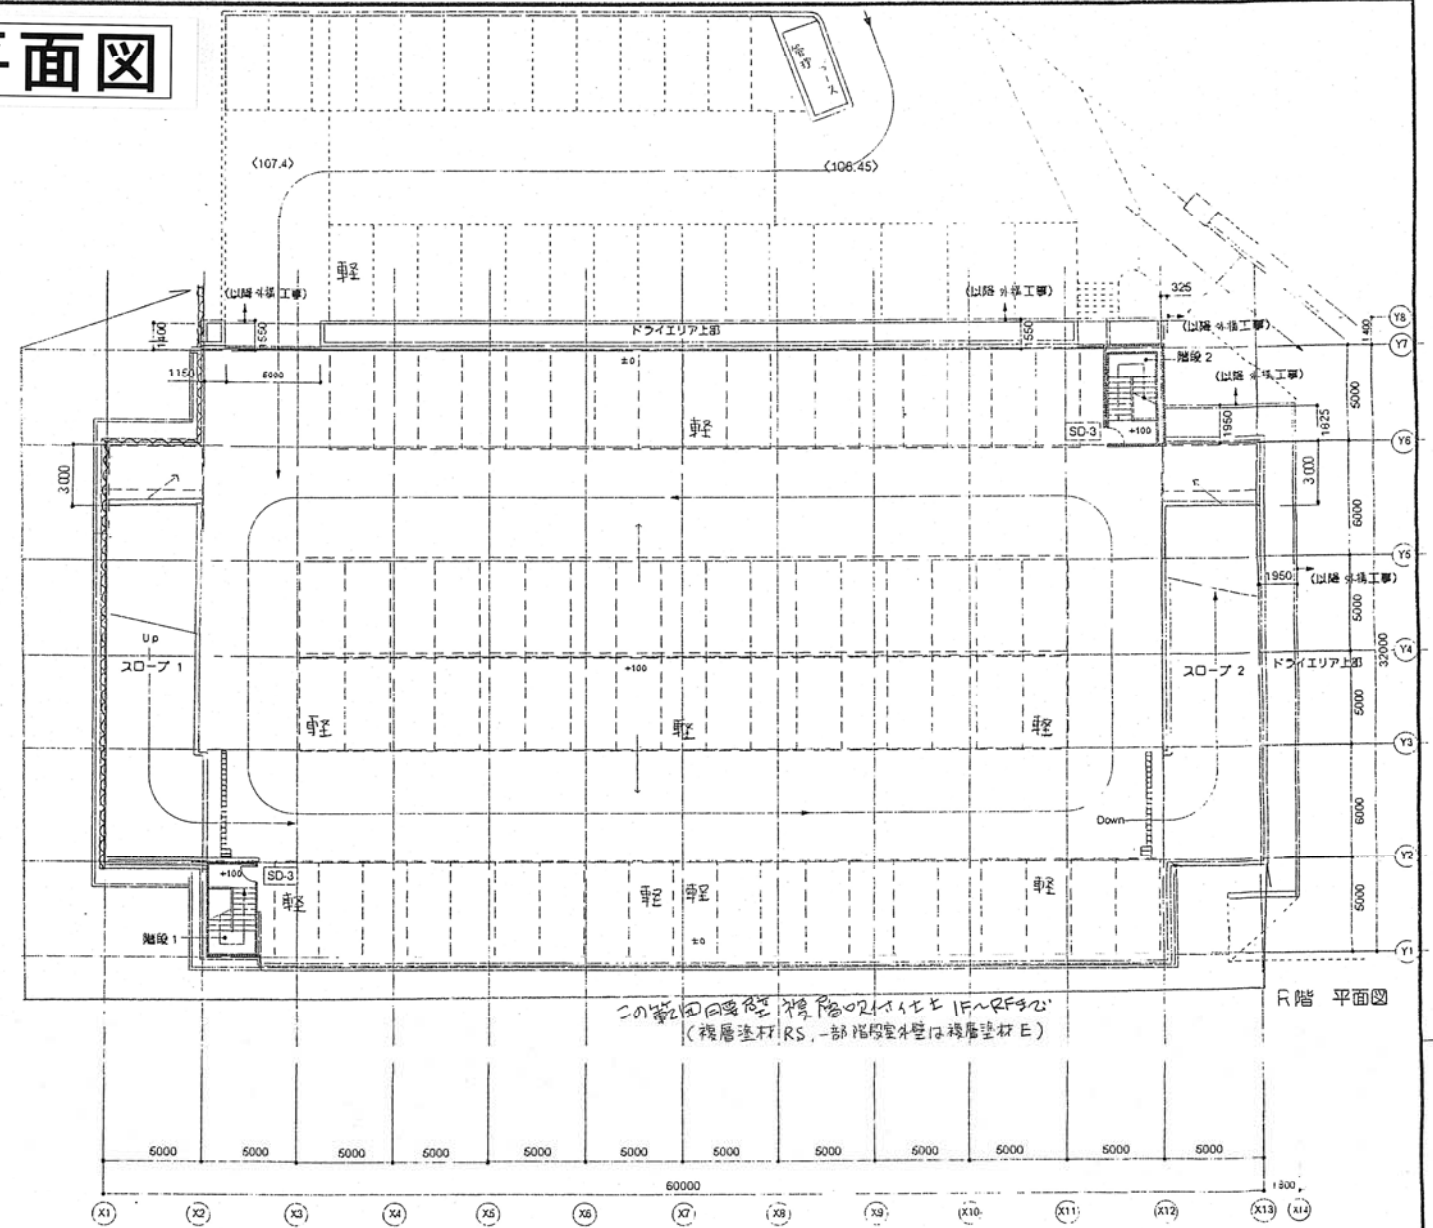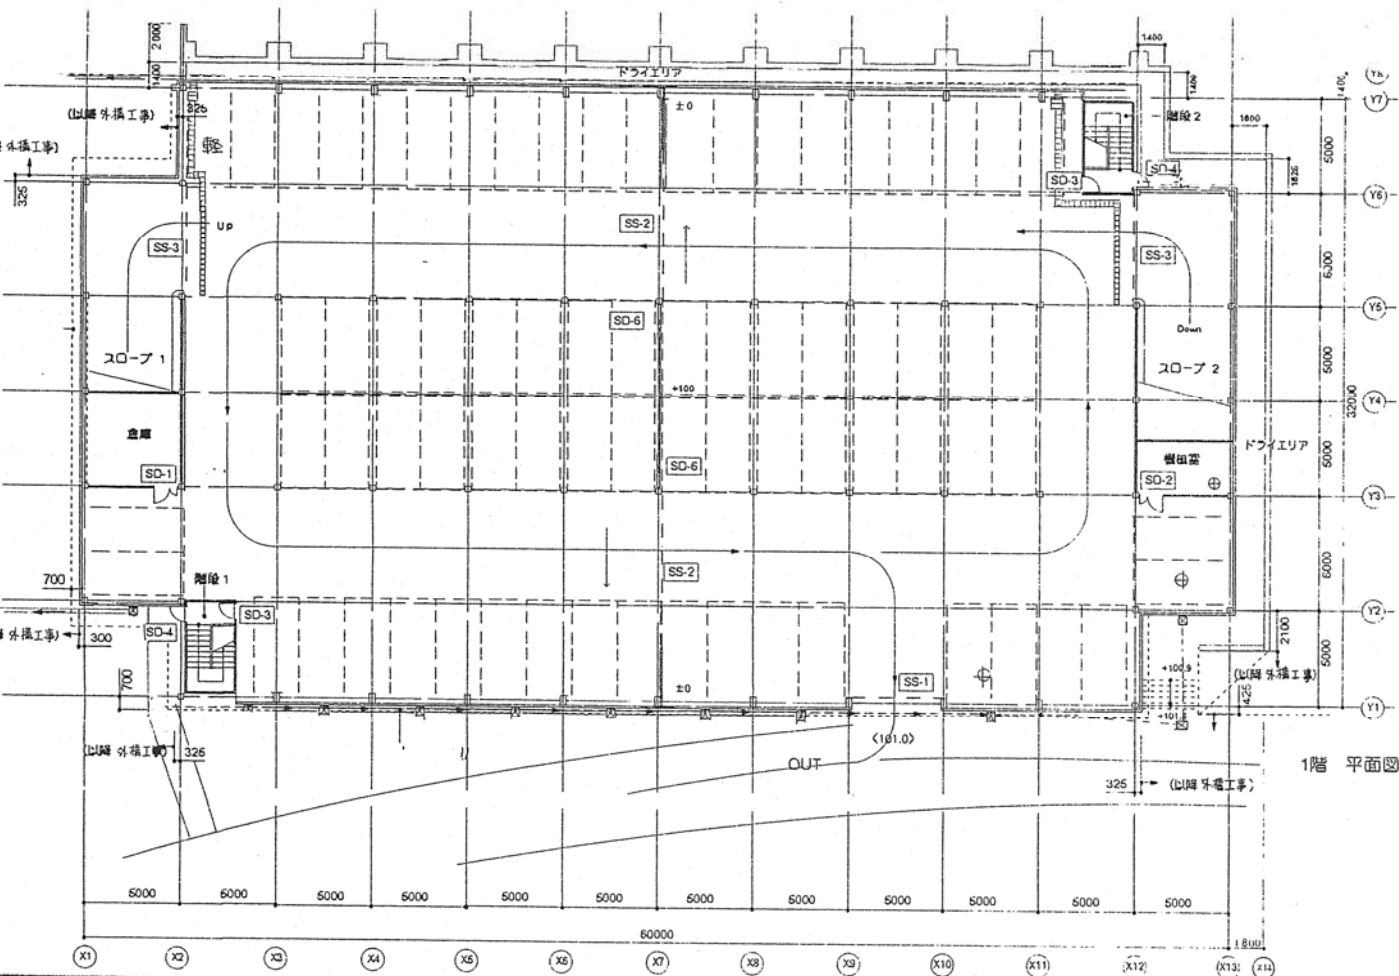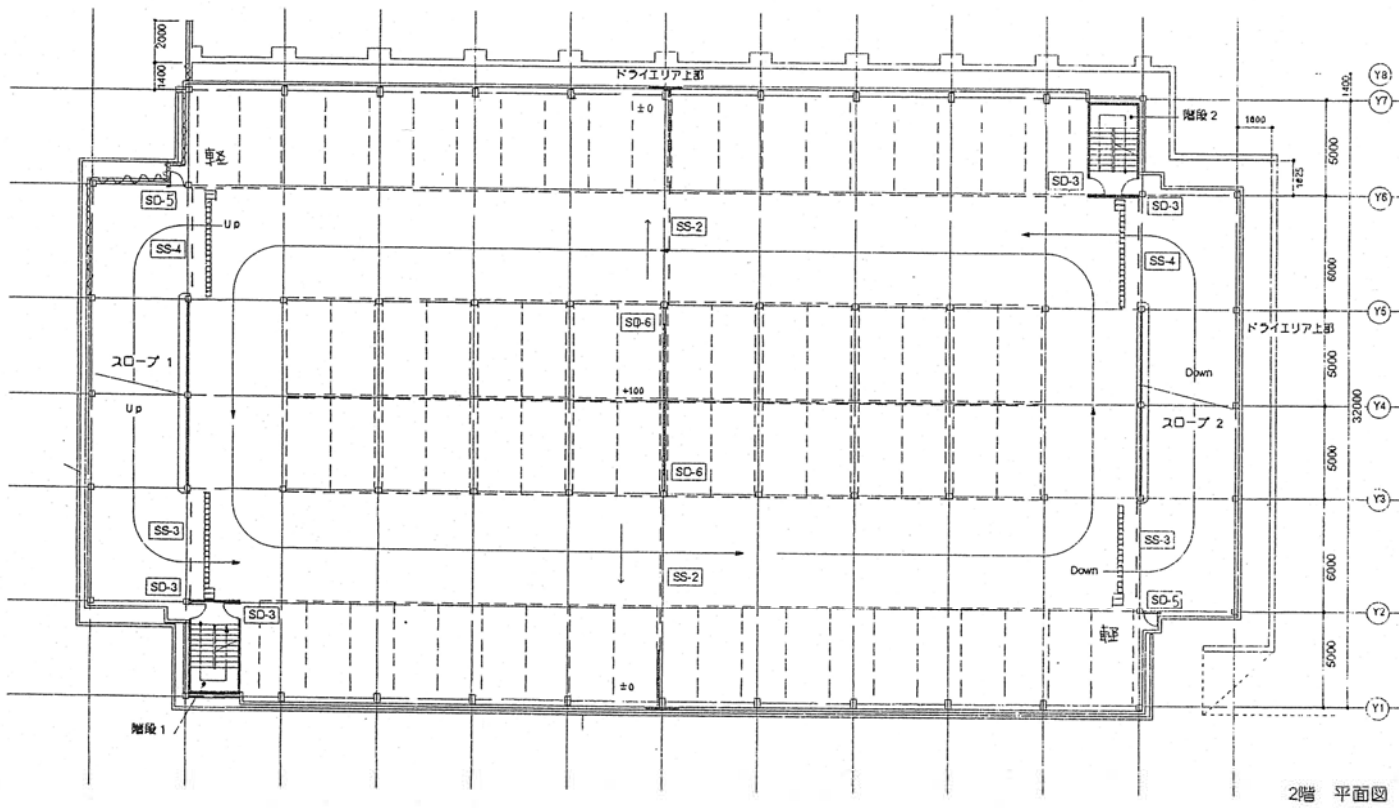



凡例 (平面詳細図共通)

	コンクリート壁 化粧型枠打設仕上 (下の範囲はFRP貼付し、床下のコンクリートにFRPを貼付し、(複層塗料RS、一部階段室外壁は複層塗料E))
	押出セメント板 760 1時間耐火
	排水溝 蓋なし
	排水溝 グレーチング蓋 T-14
	雨水会所
	留付 特記なき限りVP75φ
	雨水横引き管、Rφ 雨水槽への接続、特記なき限り VP 100φ
	白線引きを示す
	目かくしフェンス (詳細図参照)



年度	H8-9	公園名	錦織公園
工事場所	富田林市錦織		
工事名	立体駐車場新築工事		
図面種別	平面図	縮尺	1/200
作成年月	平成8年8月	番号	全業A
大阪府南部公園事務所		22	5の内5

立体駐車場立面図-1

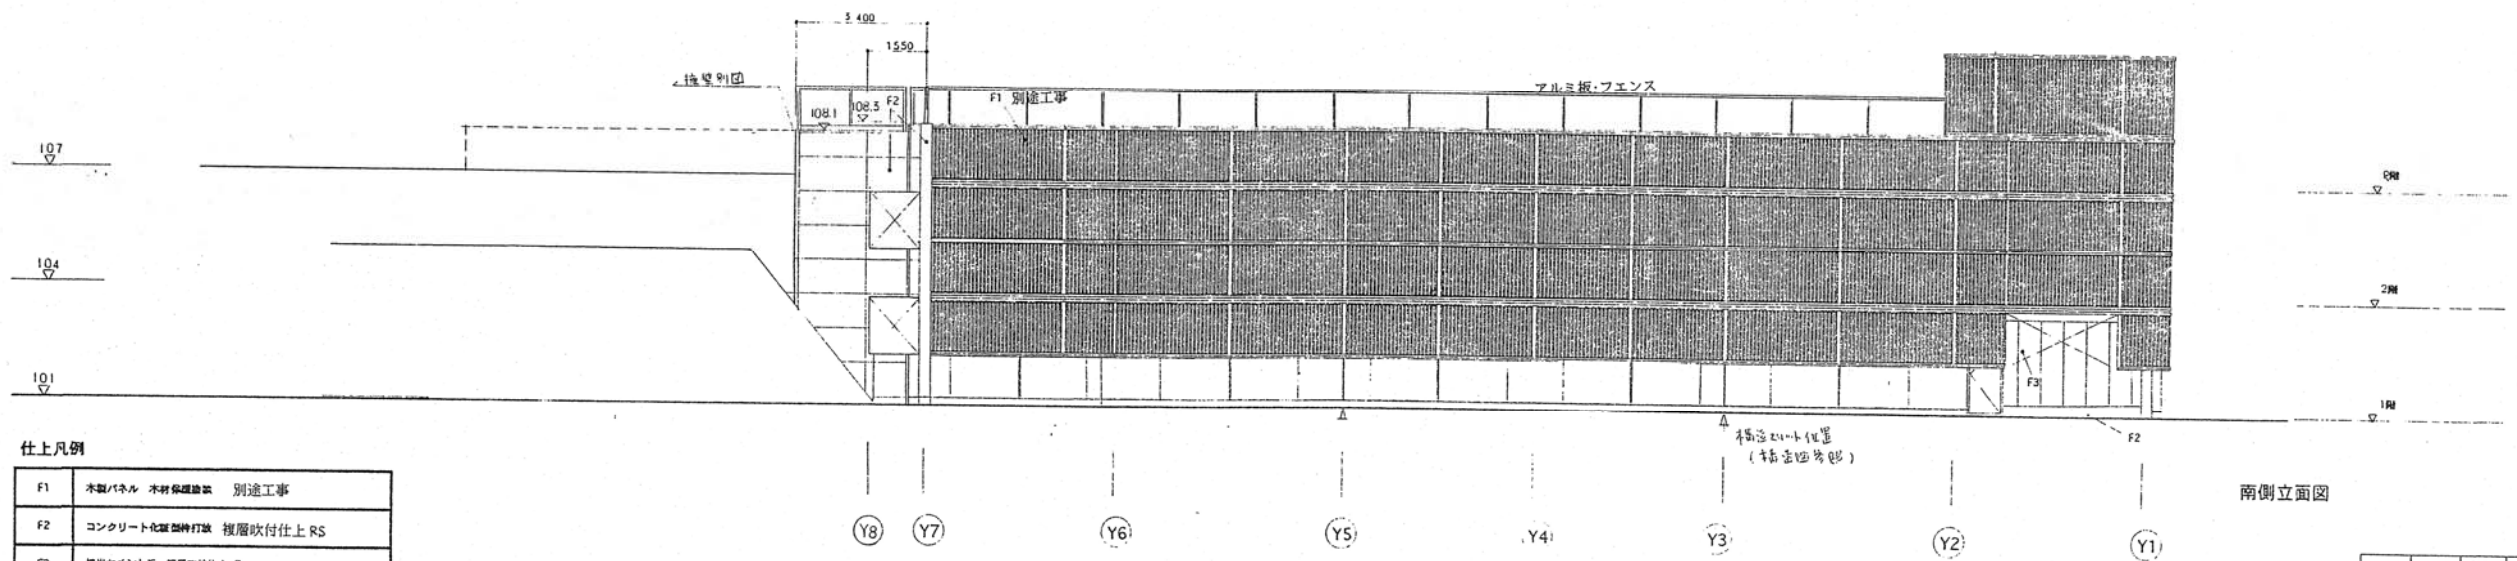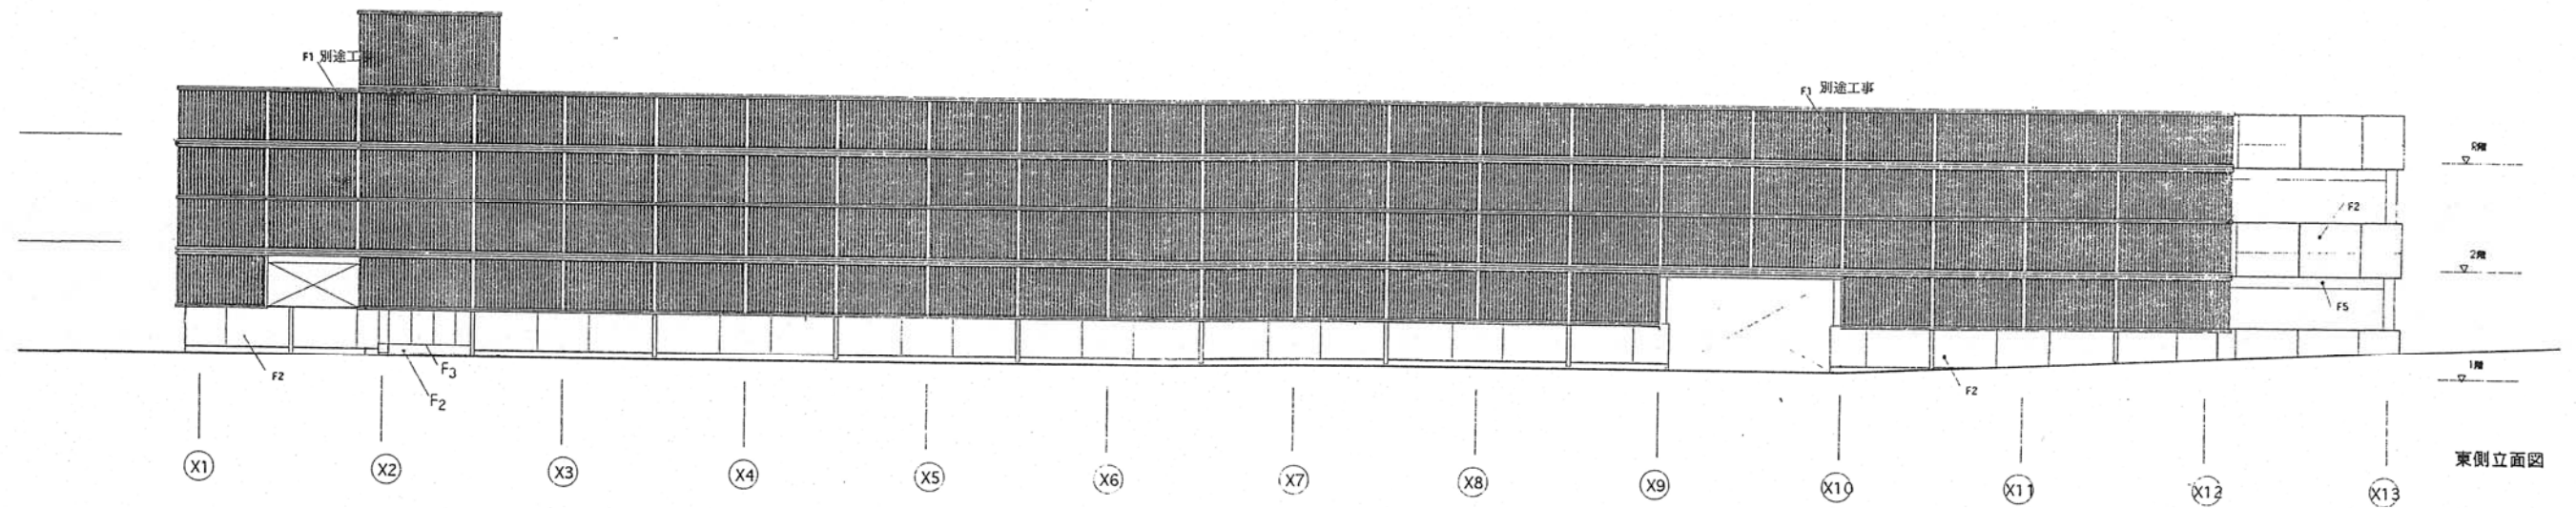

仕上凡例

F1	木製パネル 木材保護塗装 別途工事
F2	コンクリート化粧面打設 複層吹付仕上 RS
F3	押出セメント板 複層吹付仕上 E
F4	アルミ板 電線着色
F5	鉄部 PE塗装

年度	H3~9	公園名	錦織公園
工事場所	富田林市錦織		
工事名	立体駐車場新築工事		
図面種類	立面図1	番号	1/100
作成年月	平成8年8月	全葉	A
大阪府南部公園事務所		22	6
		の内号	

受動喫煙防止対策(禁煙マップ)【錦織公園】




錦織公園の防災関連施設配置図




広域避難地・後方支援活動拠点となる錦織公園

委託箇所図


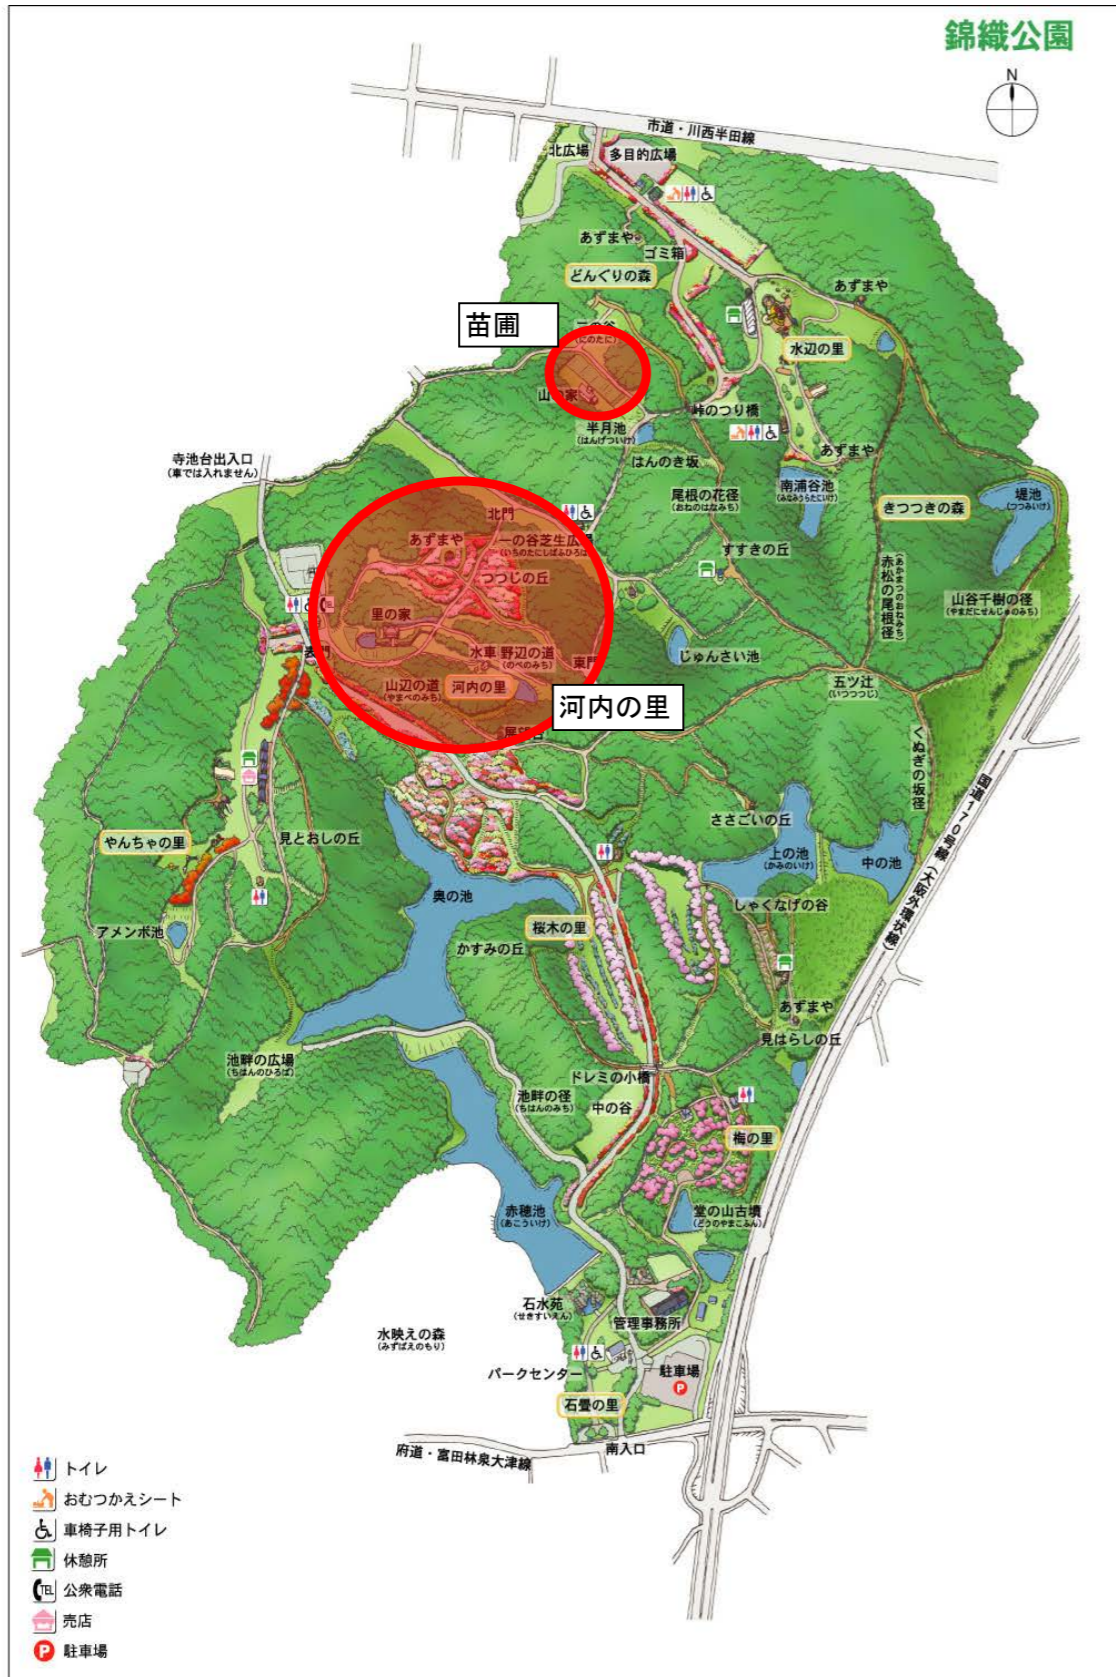


苗圃委託範囲図
1:500

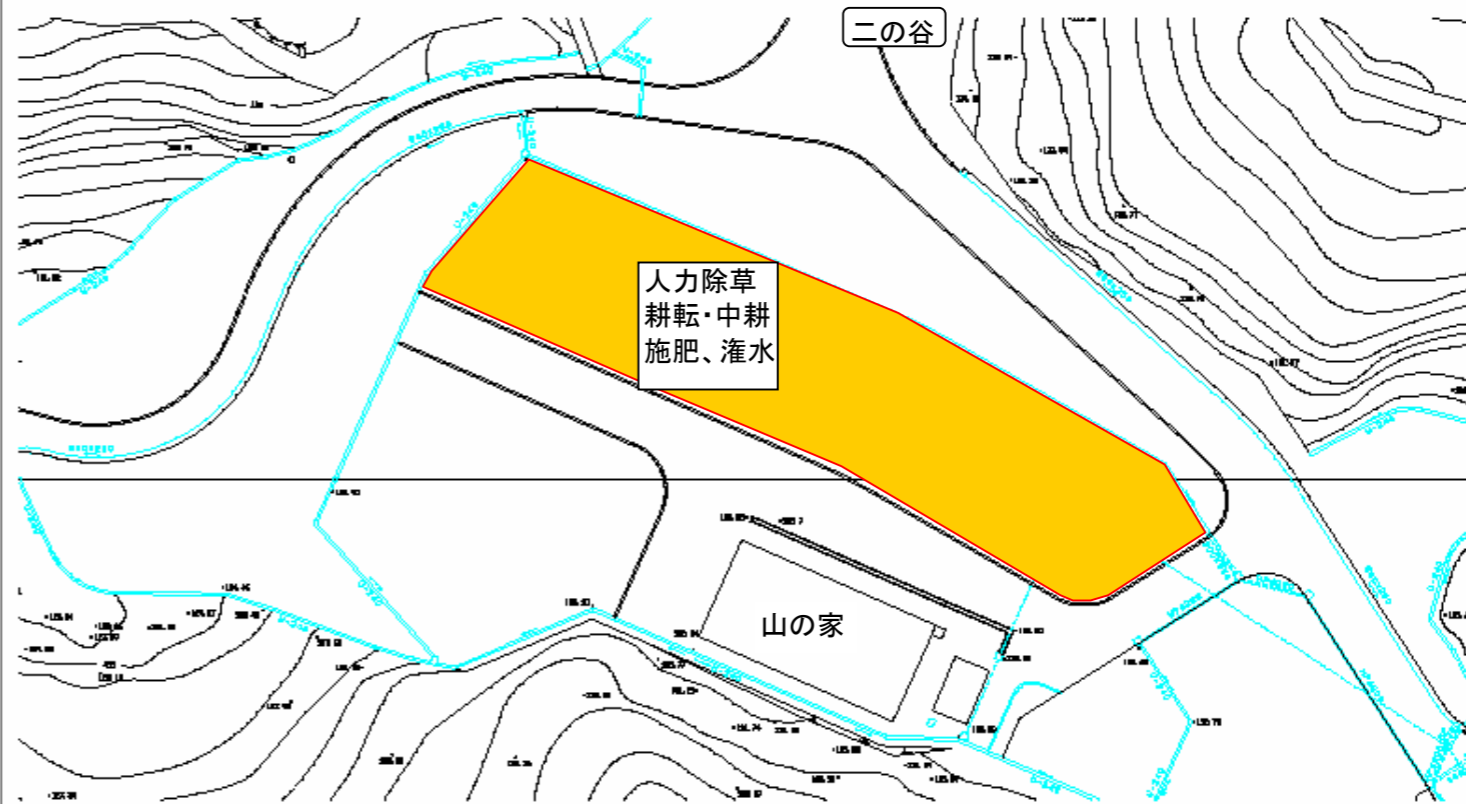

公園名	錦織公園		
図面名	河内の里等位置図・苗圃管理図		
縮尺	図示	図面番号	
事務所名	大阪府富田林土木事務所		

河内の里施設平面図

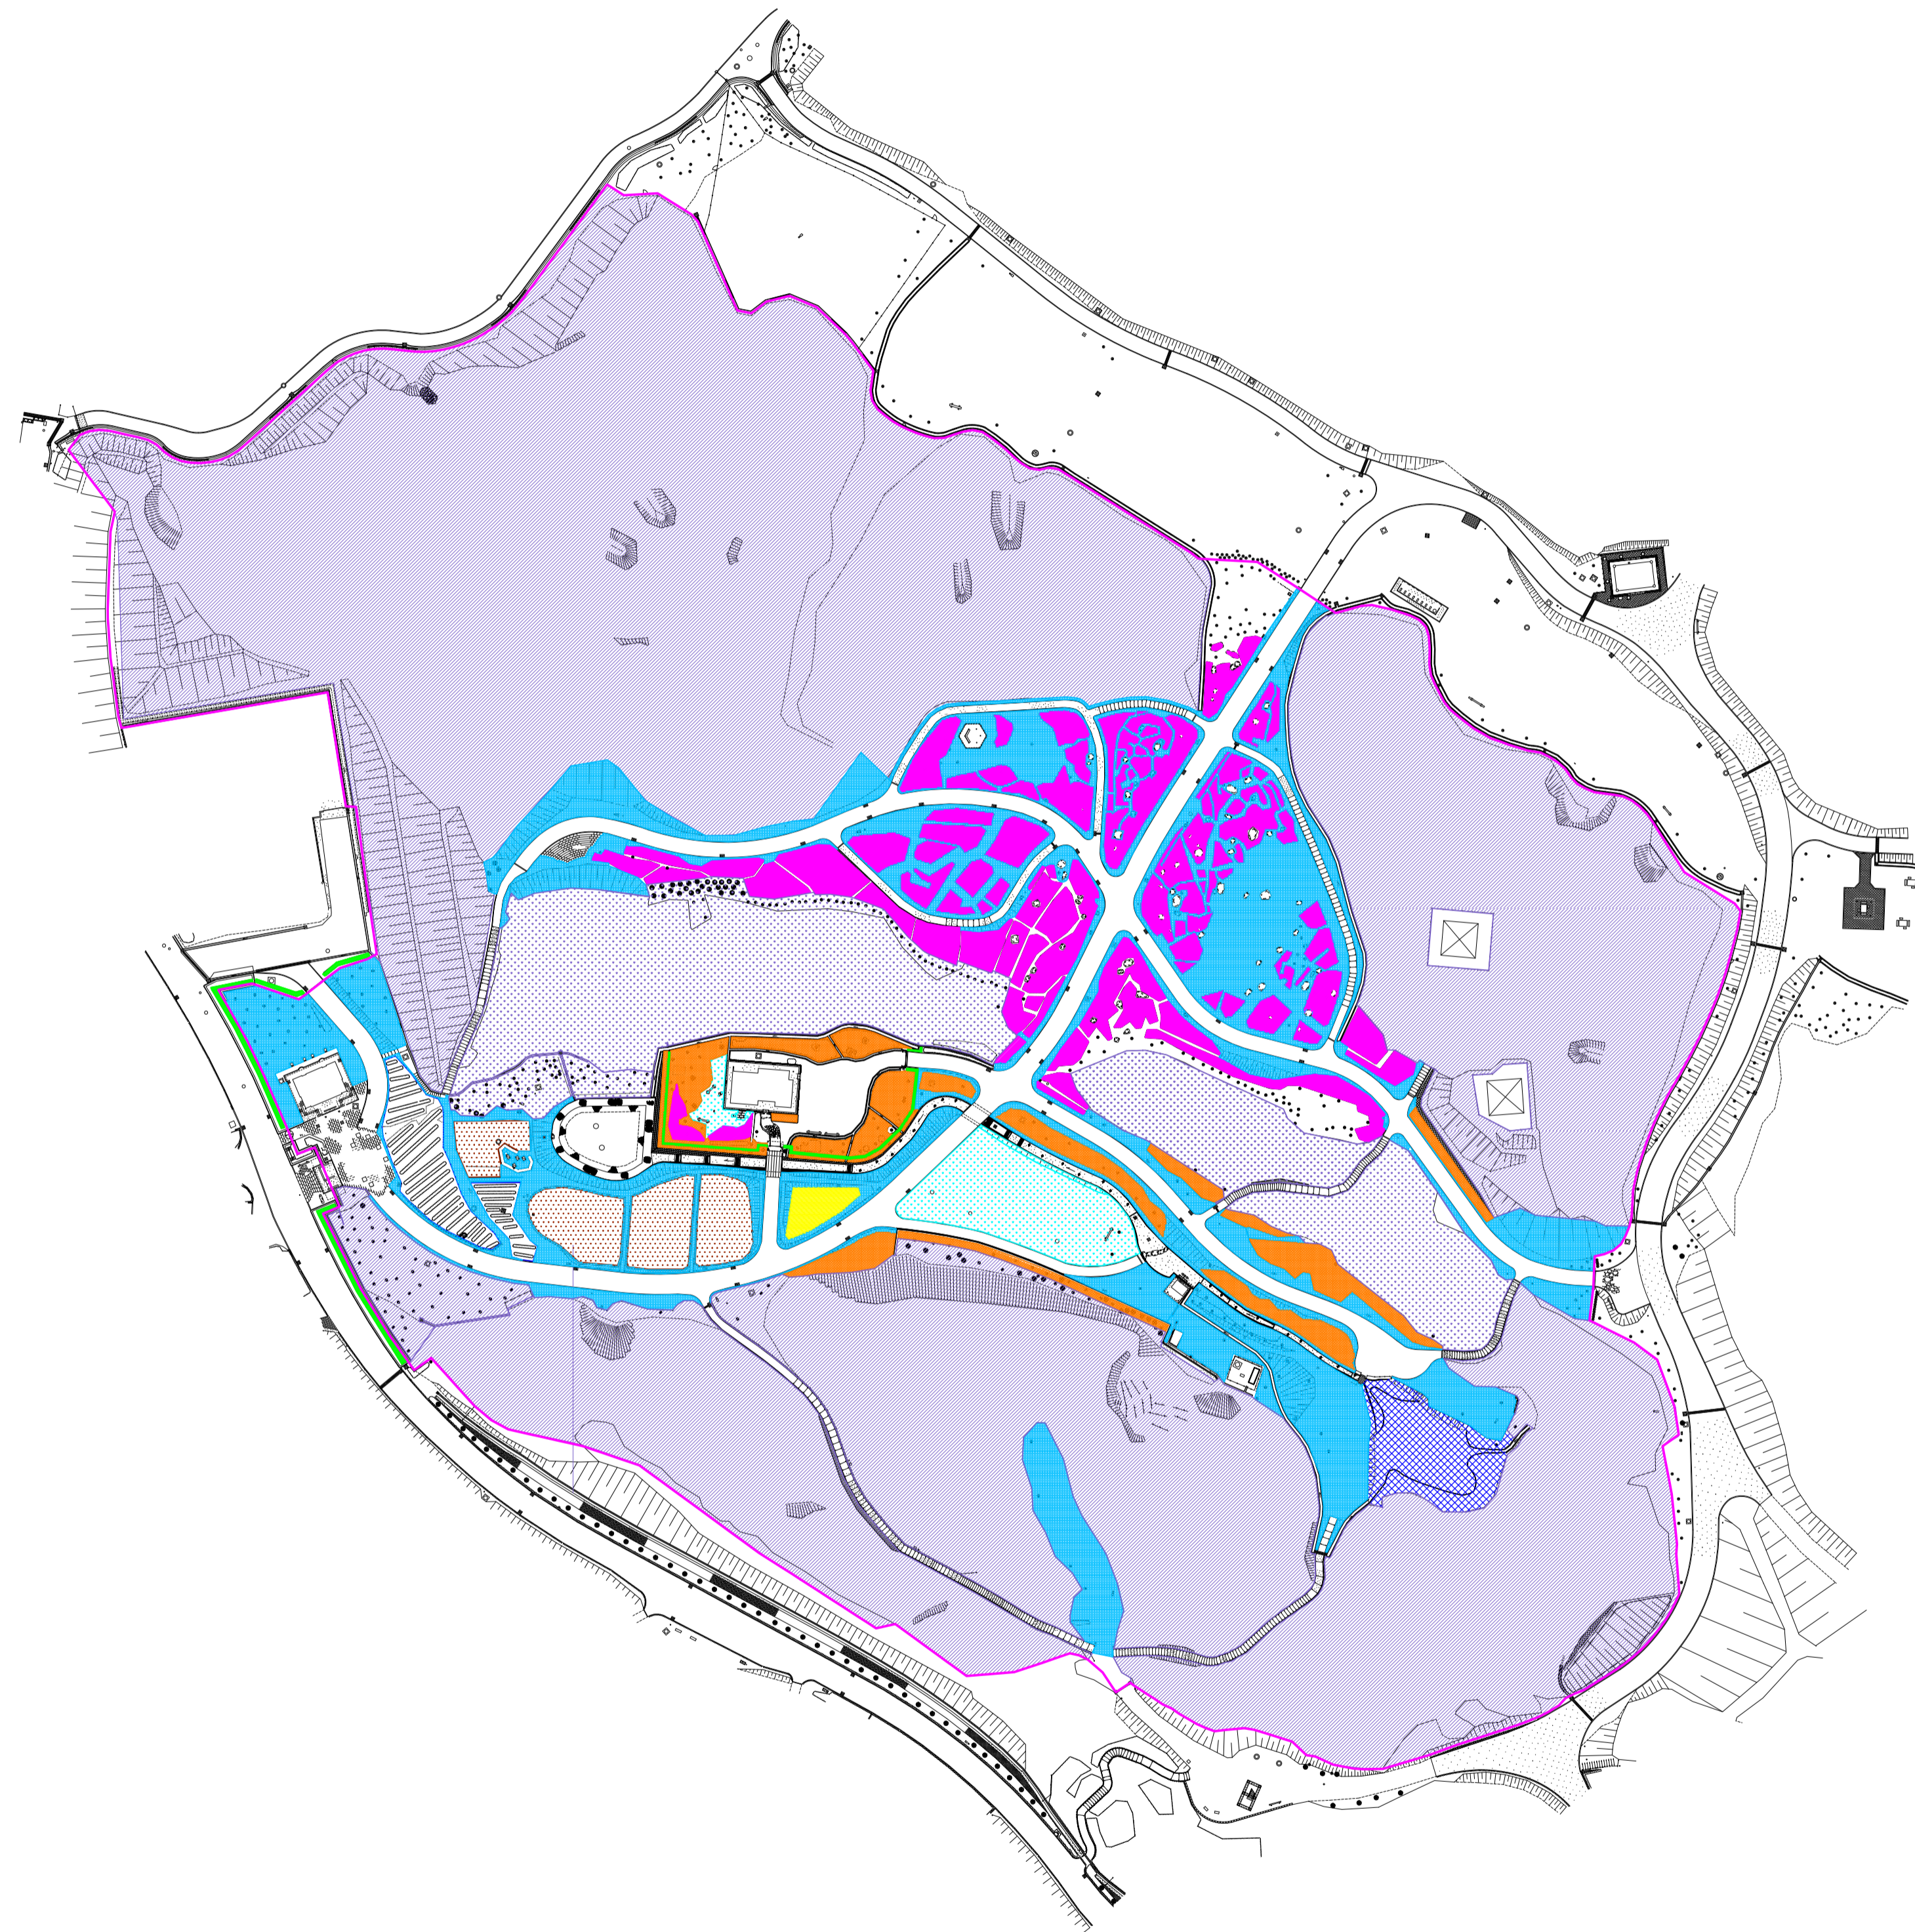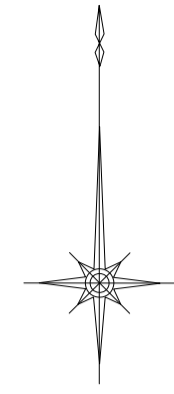

凡 例		
	河内の里 区域	
	草地	A=6367m ²
	地被類	A=2275.1m ²
	芝生地	A=807m ²
	ツツジ	A=2972.3m ²
	水田	A=94m ²
	茶畑	A=463.9m ²
	畑	A=748m ²
	刈込み（生垣）	刈込面積 A=575.9m ²
	樹林地（下草刈り 2回/年）	A=5741.5m ²
	樹林地（下草刈り 1回/年）	A=37065.1m ²
	池	A=490m ²