



# 大阪府営枚方三栗住宅 排水管布設その他工事(その2)

図面番号	図面名称	縮尺	図面番号	図面名称	縮尺
1	表紙・図面リスト		23	外構整備区域3・4 現況・撤去図	1/200
1	特種仕込書		24	外構整備区域3・4 仮設計画図	1/200
2	附近見取り図		25	外構整備区域3・4 計画図	1/200
3	全体配置図・系統図	1/2500	26	外構整備区域3・4 断面図	1/50
4	雨水管平面平面・縮断図	1/750	27	外構整備区域3 外構詳細図1	図示
5	汚水管平面平面・縮断図	1/250	28	外構整備区域3 外構詳細図2	図示
6	計画断面図(1/2)	1/250	29	外構整備区域3 外構詳細図3	図示
7	高1画断面図(2/2)	1/100	30	外構整備区域4 外構詳細図4	図示
8	1号組立マンホール標準構造図	1/100	31	外構整備区域5 仮設詳細図1	図示
9	2号組立マンホール標準構造図	1/20	32	仮設詳細図1	図示
10	特1号角型マンホール標準構造図	1/20	33	仮設詳細図2	図示
11	根拠政形渠人孔構造図	1/20			
12	管布設工標準図	1/30			
13	管路部土工	1/30			
14	土工標準図	1/20			
15	雨水取付管詳細図	1/20	E-1	電気設備書仕込書1・附近見取り図	—
16	付帯工図-1	1/30	E-2	電気設備書仕込書2	
17	付帯工図-2	1/50	E-3	外構整備区域3 外構照明器具 現況・撤去図	1/200
18	撤去平面図	1/250	E-4	外構整備区域3 外構照明器具 改修図	1/200
19	撤去工詳細図	1/250	E-5	機器表	
20	交通処理図(1/2)	1/250			
21	交通処理図(2/2)	1/250			
22	参考図(現況測量図)	1/500			


## 大阪府住宅まづくり部公共建築室住宅建築課






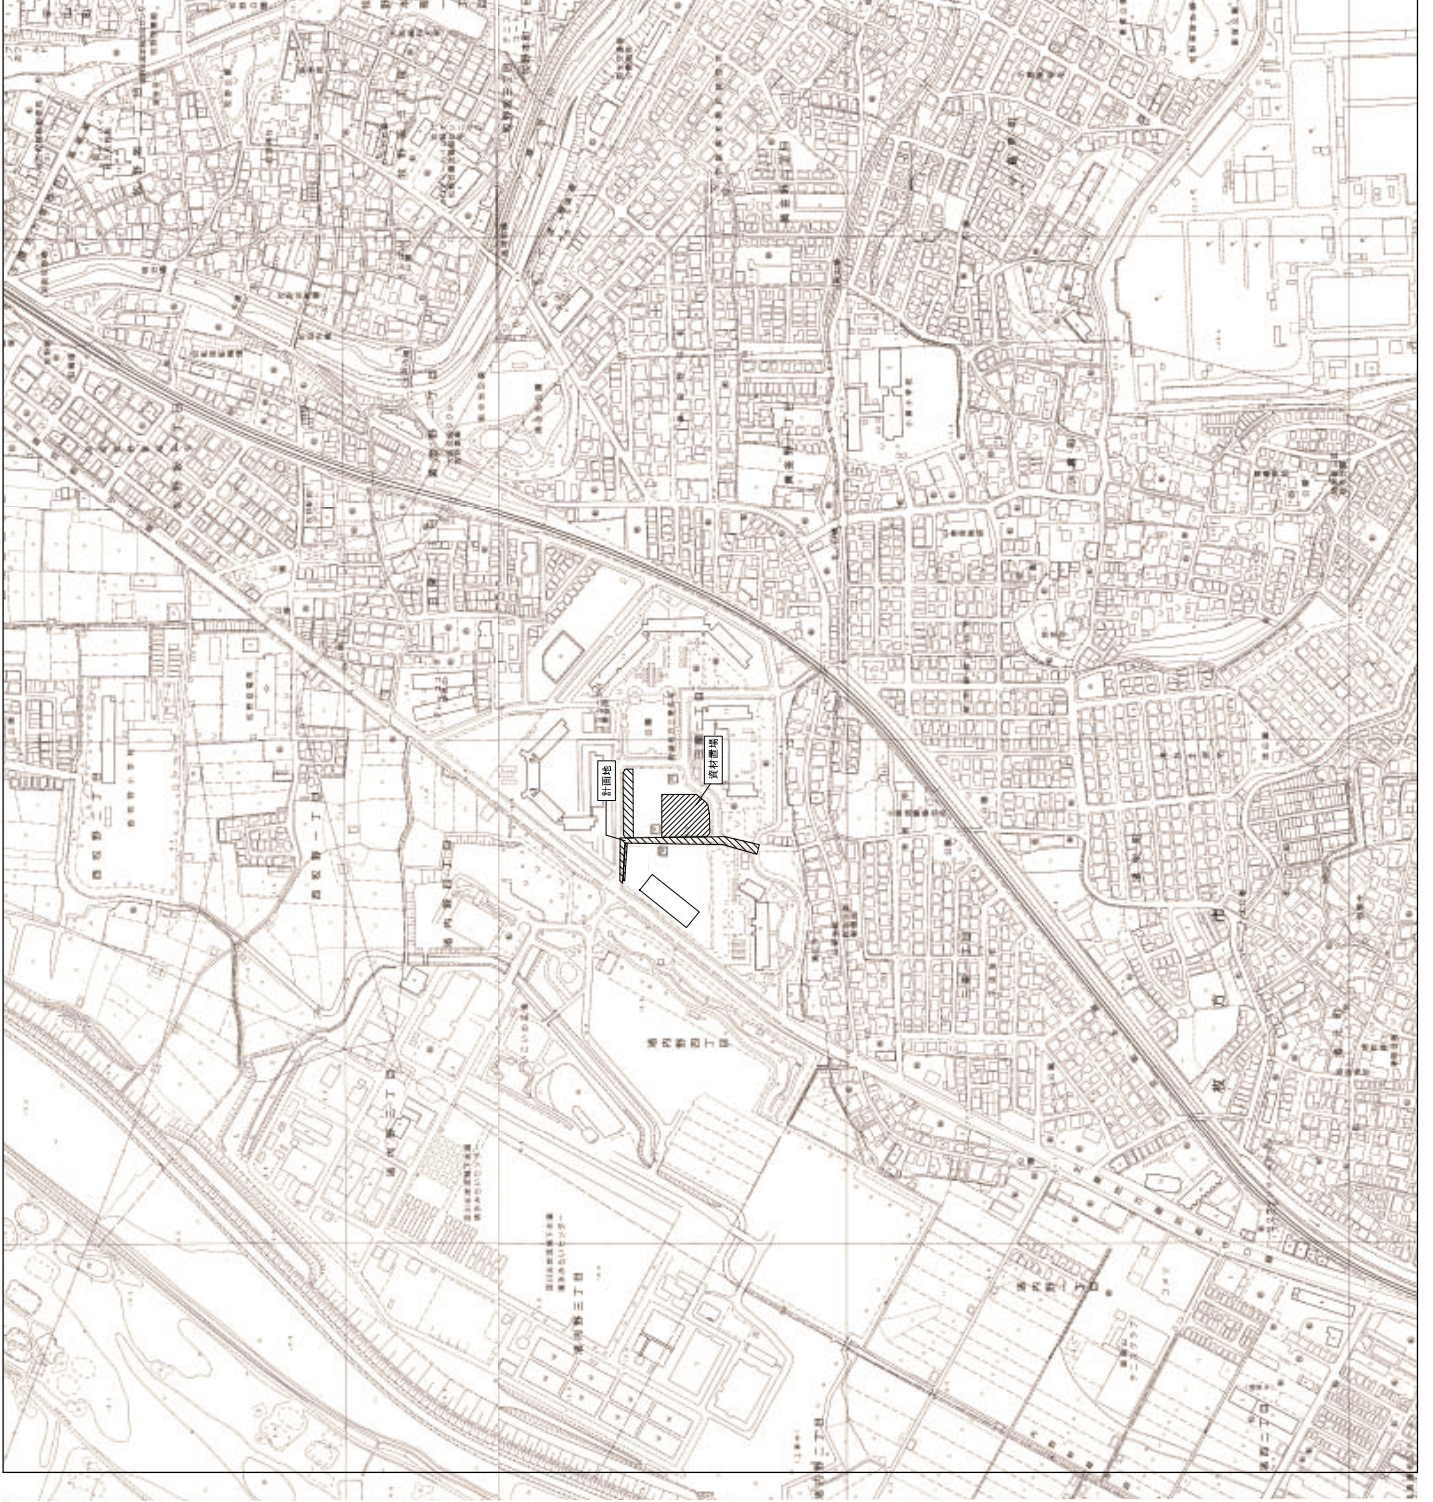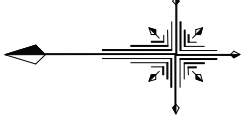


記号	名称
	既設工事範囲
	実地建物
	工事進入時、交通制限時の距離や範囲については各工事図説を参照

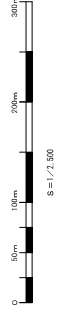



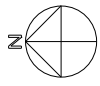

凡例	

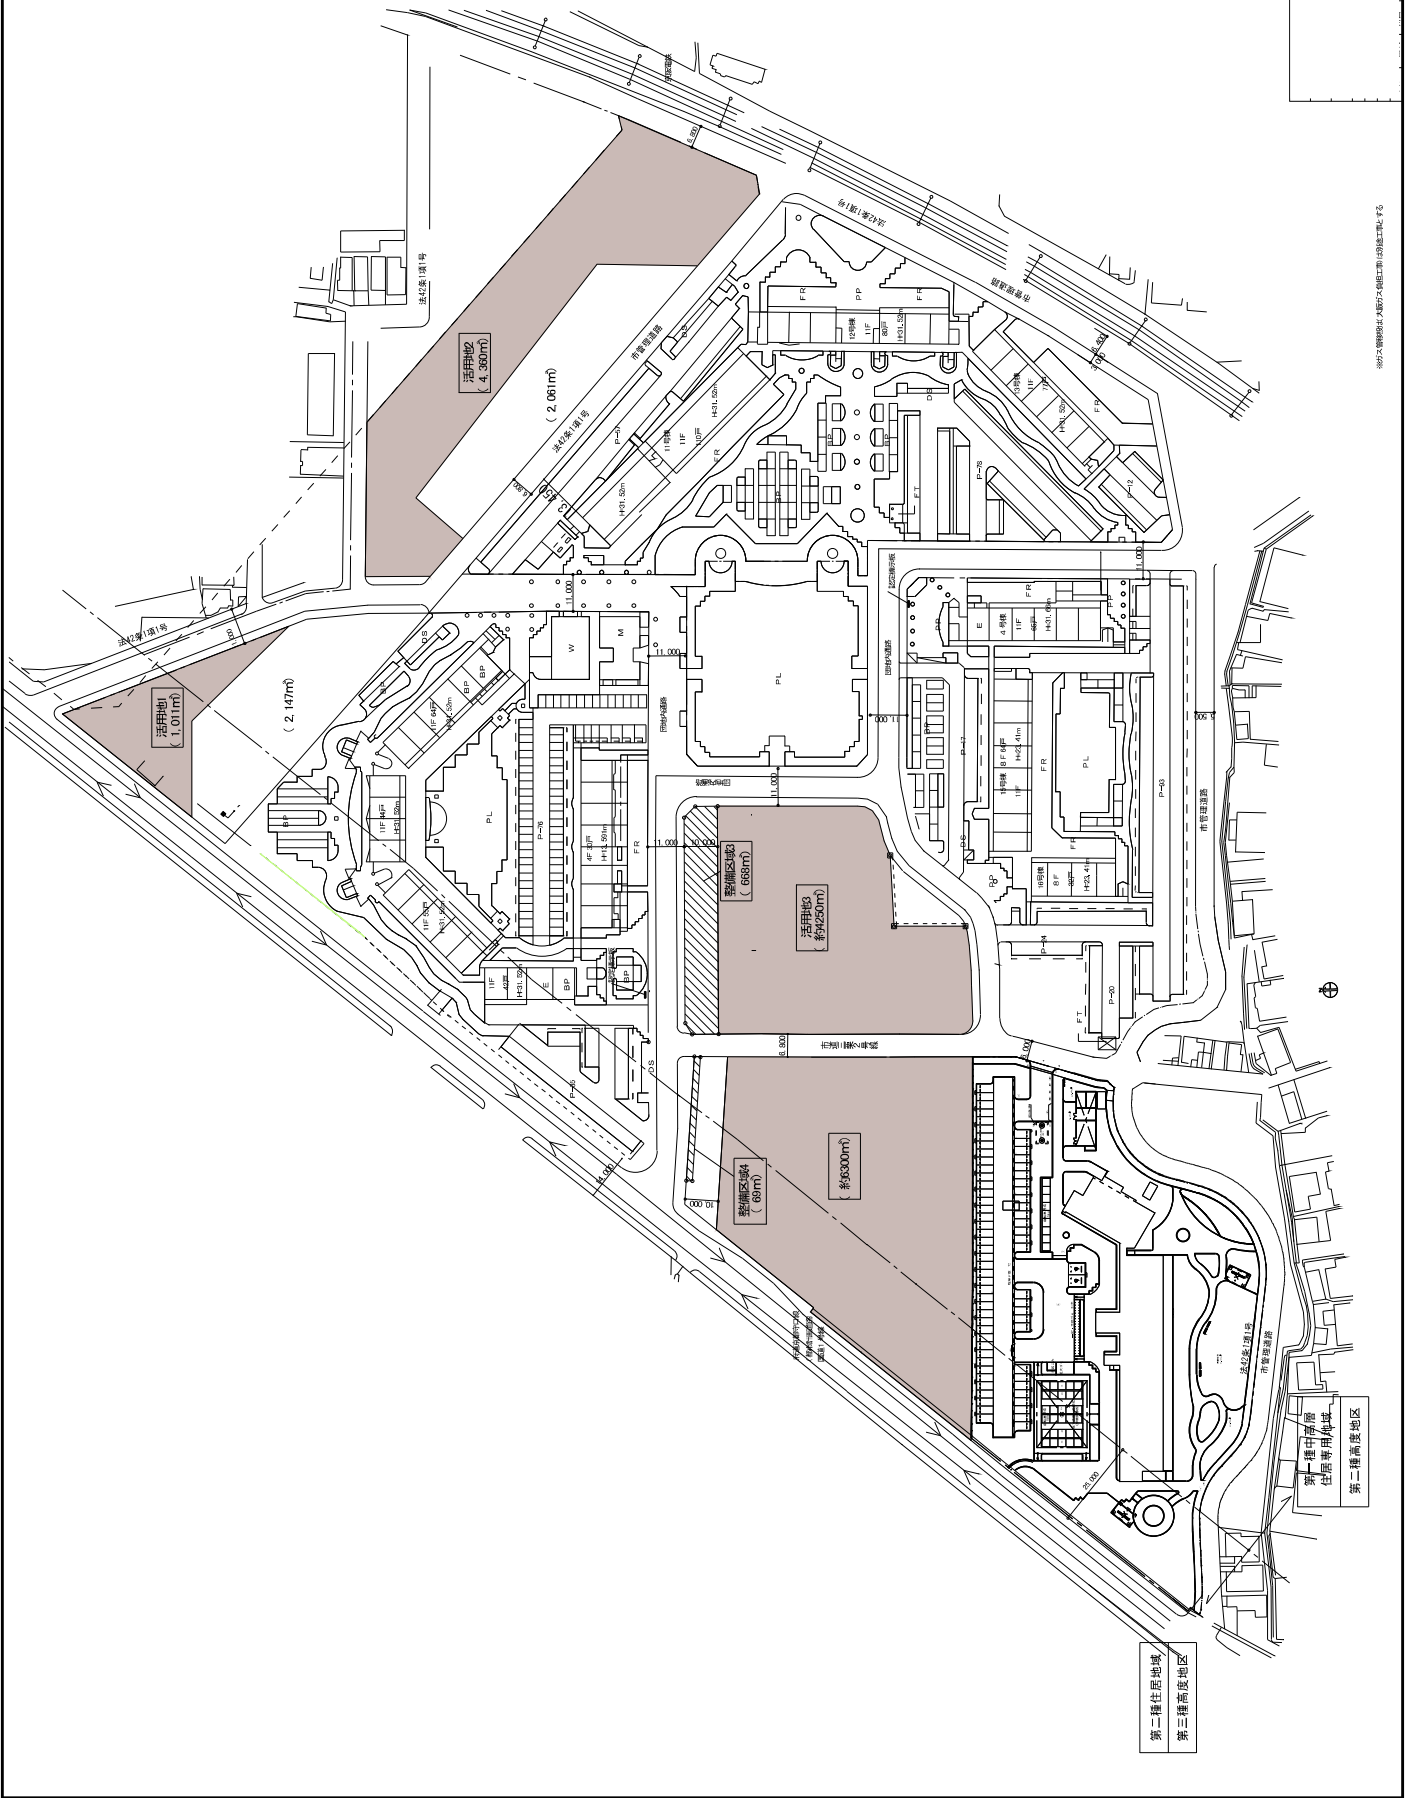



第一種住居地域  
住居専用地域  
第二種住居地域  
第三種住居地域



# 雨水計画

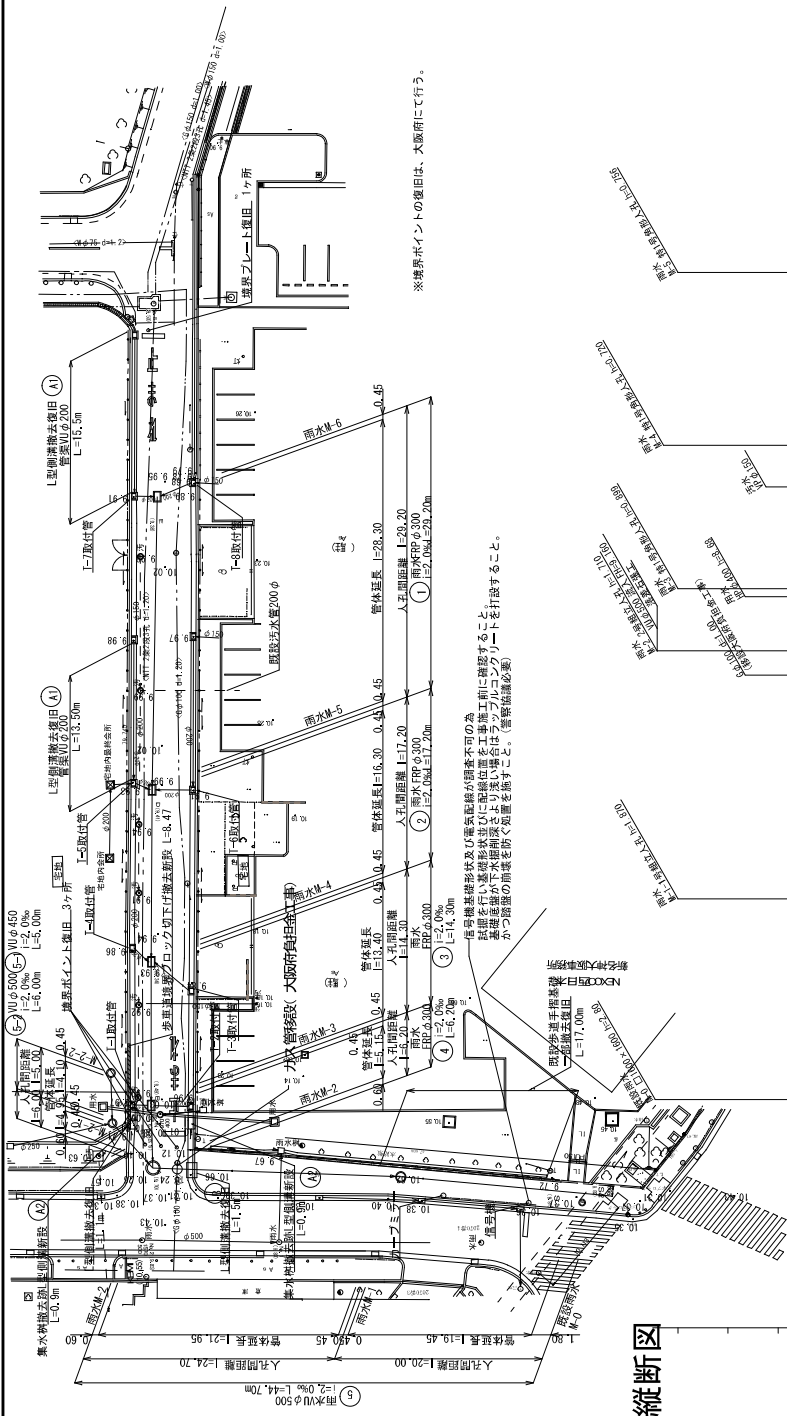


※排水ポイントの個回は、大図面にて行う。

※台座基礎形状及び管径配管の標準不可のみ  
 設置を行う場合は状況及び管径位置を工事現場に確認すること。  
 基礎形状が下か排水側より高い場合はラックコンクリートを打設すること。  
 かつ節電の削減を妨ぐ処置を施すこと。(管径確認必要)

※ガス管移設 (大阪府負担工事) は別途工事とする。


## 縦断面図

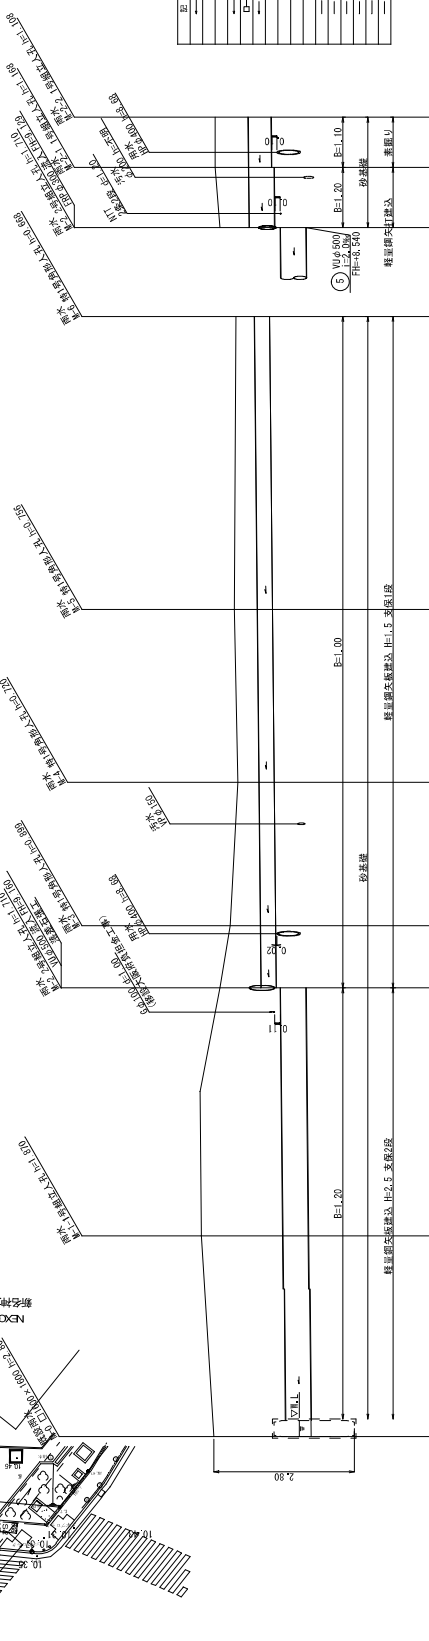

管番号	管種	管径	勾配	人孔間距離	地盤高	土被り	管底高	掘削深	追加距離	単距離	測点
5	FRP	φ500 (t=10mm)	2.0	20.00	10.37	1.429	0.431	2.05	0.00	0.00	W-1
4	FRP	φ300 (t=8mm)	2.0	6.20	10.25	0.591	0.141	1.01	0.90	0.90	W-2
3	FRP	φ300 (t=8mm)	2.0	14.30	10.04	0.591	0.141	1.01	0.90	0.90	W-3
2	FRP	φ300 (t=8mm)	2.0	17.20	9.99	0.412	0.170	0.83	0.52	0.52	W-4
1	FRP	φ300 (t=8mm)	2.0	20.20	9.93	0.360	0.262	0.82	0.69	0.69	W-5
											W-6
											W-7
											W-8
											W-50


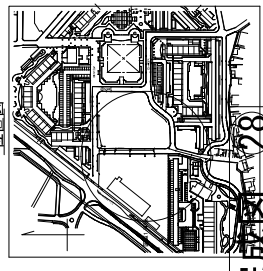


完成図 28




横断面 (1/2)  
S=1/100

雨水 Ⅱ-5  
GH= 9,595  
FH= 9,584

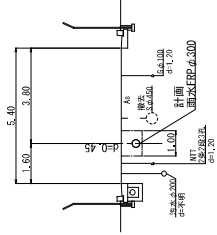


DL=5,00

雨水 Ⅱ-4  
GH= 9,89  
FH= 9,170

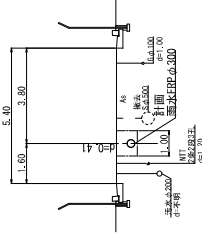


DL=5,00

雨水 Ⅱ-3  
GH= 9,04  
FH= 9,141

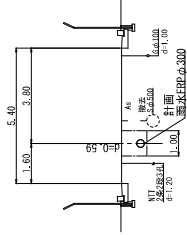


DL=5,00

雨水 Ⅱ-2  
GH= 10,725  
FH= 8,540

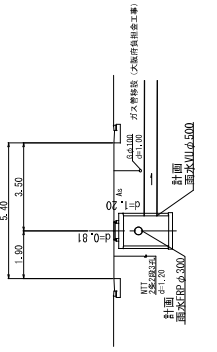

DL=5,00


雨水 Ⅱ-1  
GH= 10,62  
FH= 8,490  
FH= 8,470

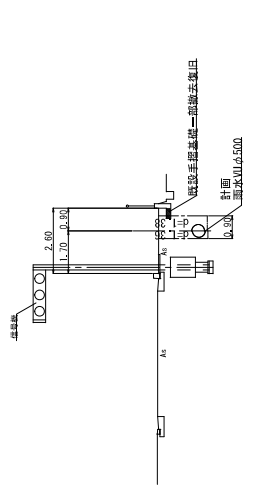

DL=5,00

\*標準管径以下の箇所は管家と協議する事。

雨水 Ⅱ-6  
GH= 9,93  
FH= 9,282

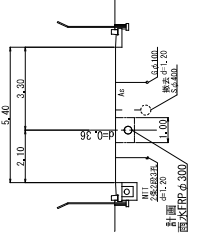

DL=5,00



DL=5,00

DL=5,00




# 横断面 (2/2) S=1/100

污水 M-2  
GH= 9.97  
FH= 8.976  
FIH= 8.956

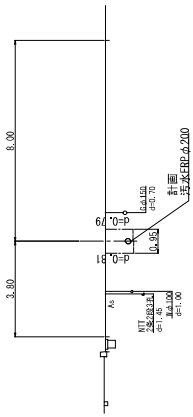

DL=5.00

污水 M-1  
GH= 9.85  
FH= 8.852  
FIH= 8.822

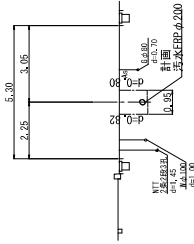


DL=5.00

污水  
既設排水-0  
GH= 9.86  
FH= 8.780



DL=5.00

污水 M-3  
GH= 9.03  
FH= 8.011

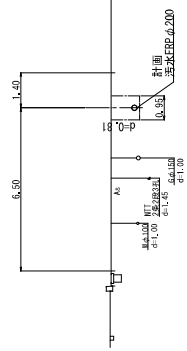

DL=5.00

## 凡例

記号	名称
○	用油圧配管
○	用鋼管配管
○	用鋼管配管 (二重管)









# 特1号角型マンホール標準構造図

S=1:20


## 横断面図

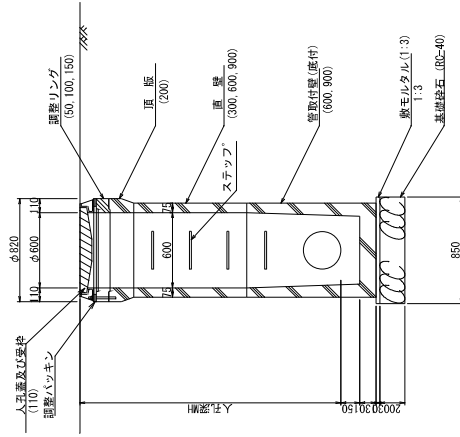

## 縦断面図

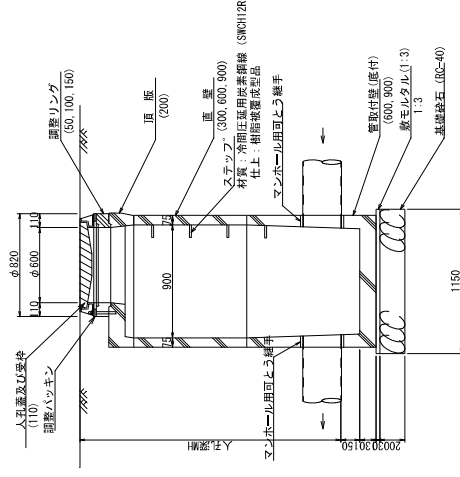

## 平面図

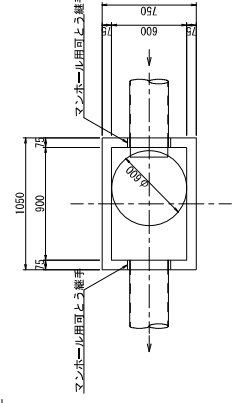

## 特1号組立マンホール数量表

			径	高さ	径	高さ															
雨水4	M-3	0.899	300	8.591	300	8.591	0.15	0.009	1	1	1	1	1	1	1	1	1				
雨水3	M-4	0.720	300	8.620	300	8.620	0.26	0.020	1	1	1	1	1	1	1	1	1				
雨水2	M-5	0.756	300	8.654	300	8.654	0.224	0.020	1	1	1	1	1	1	1	1	1				
雨水1	M-6	0.666	300	8.712	300	8.712	0.262	0.020	1	1	1	1	1	1	1	1	1				
合計														4	4	2	1	4	4	4	4

※マンホール蓋は枚方市仕様とする

種別	規格・寸法	単位	数量
基礎砕石		m <sup>3</sup>	0.196


# 既設矩形渠人孔構造図

S=1:30


## 既設M-0人孔

## 既設M-0接続工


断面図

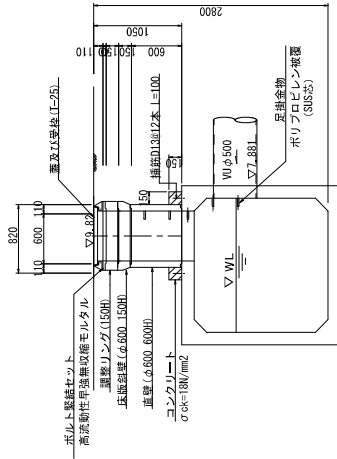


正面図

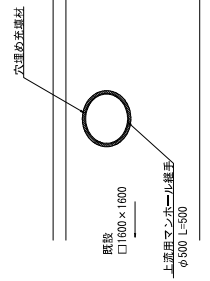


断面図

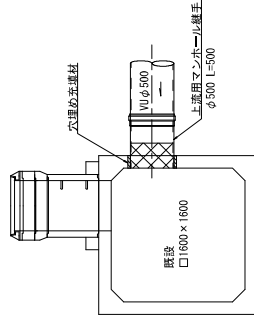

平面図

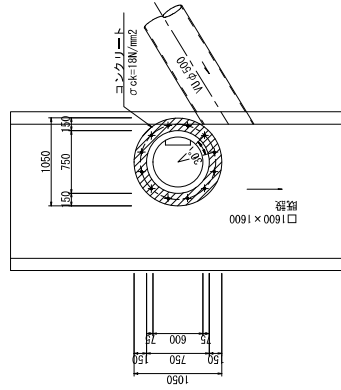

平面図

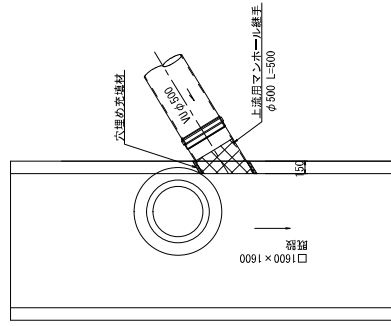

※雨水管布設で既設ボックスカルバートに接続する事前に  
図面番号4の下部に記載のよう既設ボックスカルバートの  
下流で上部がオープンになっている箇所にて  
水中ポンプを1台設置し既設ボックスカルバート内の  
水位を下げてから施工すること。

※マンホール蓋は枚方市仕様とする








# 土留工標準図


S=1:20

## 平面図

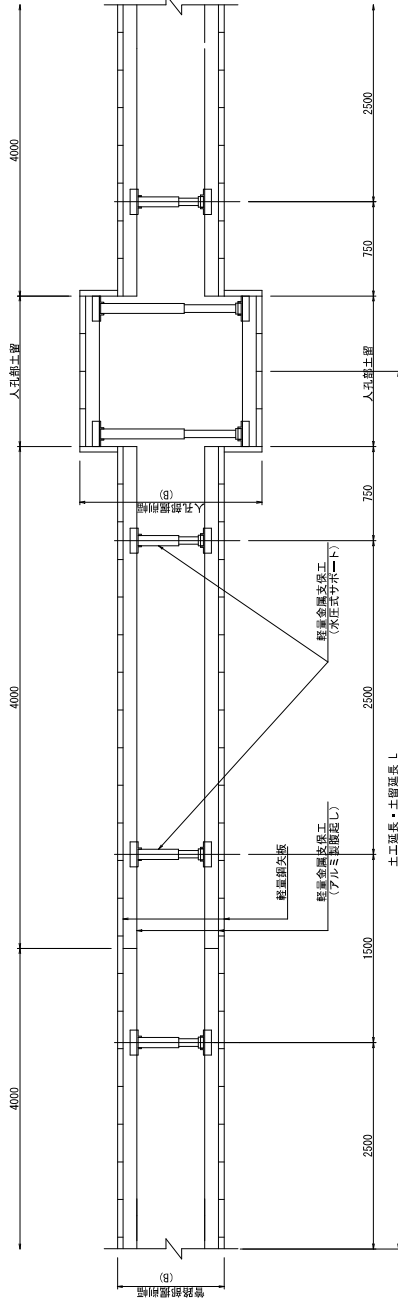


## 断面図


支保工1段  
(H≤2.00m)

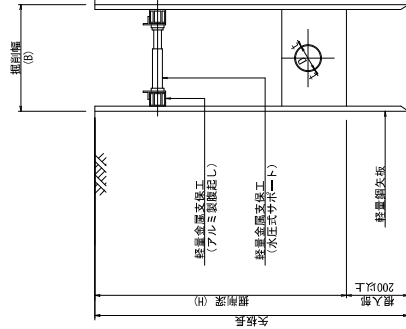

支保工2段  
(2.00m<H≤3.50m)

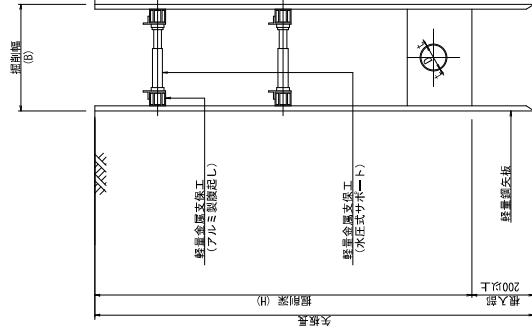

支保工3段  
(3.50m<H<4.00m)

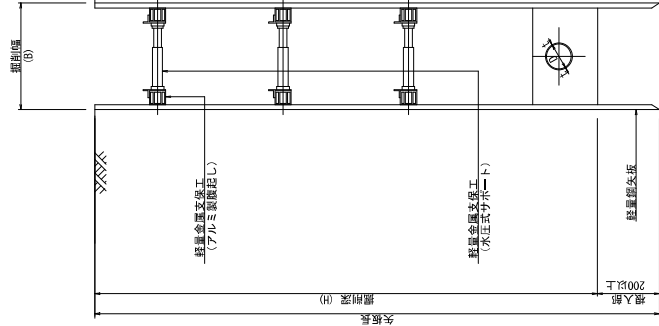

\* 施工の際は埋設管に十分注意すると共に、必要に応じて、配管の養生を行う事。  
 \* 当日の掘削の施工完了時、山留を撤去し掘削の取戻しを行い通行可能とする事。  
 \* 施工時、施工場所の前後にはガードマンを1人ずつ配置し、通行者の安全を確保する事。  
 \* 秋万市に必要書類提出の上、施工を行う事とする。又、道路管理者との協議も行う事。

### 軽鋼架大板建込工標準矢板長


掘削深(H)	矢板長
H ≤ 1.30	1.50
1.30 < H ≤ 1.80	2.00
1.80 < H ≤ 2.30	2.50
2.30 < H ≤ 2.80	3.00
2.80 < H ≤ 3.30	3.50
3.30 < H ≤ 3.80	4.00

### 土留支保工（軽鋼架土留支保工）標準段数

掘削深(H)	段数
H ≤ 2.00	1段
2.00 < H ≤ 3.50	2段
3.50 < H < 4.00	3段


(注) \* 掘削の深さが1.5mを超える場合は、必ず土留工を施工すること。  
 掘削の深さが1.5m以下の場合は、当該箇所の実質により判断し、前後のおそれのある場合は、土留工を施工すること。  
 (参考文獻 建設工事公家次書(防止要綱))  
 \* 矢板の取入れは、200mm以上とする。  
 \* アルミ製掘削機は、断面幅が1200mm以上とする。  
 \* 当該箇所での掘削機が重機突進防止工で施工することが適当でないこと判断される場合は、別途協議すること。

\* 矢板：アルミ製板 H=33mm・板厚mm L=1500~2500  
 \* 掘削機：アルミ製掘削機 W=110~120mm・L=1200~1300mm  
 \* 切土機：アルミ製切土機 W=120~130mm

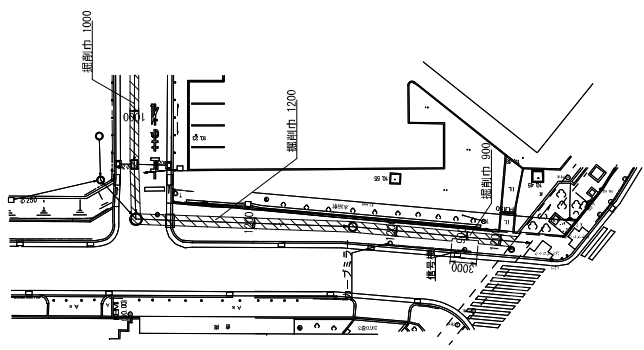


# 雨水取付管詳細図

取付管詳細図 S=1:30

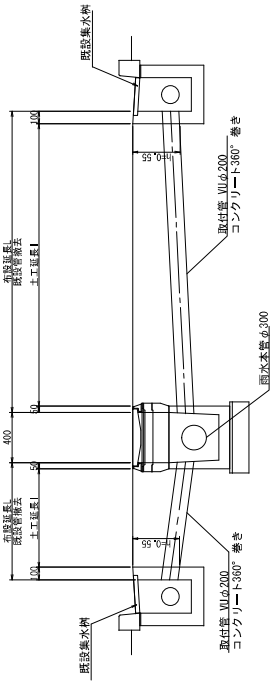


取付管工	取付管長さ(L) m	土工基準(L) L(+保留厚) m	管材(φ200) 本	備考
T-1	1.35	1.13	0.3	
T-2	3.46	3.24	0.8	
T-3	4.56	4.34	1.1	
T-4	1.96	1.74	0.4	
T-5	1.50	1.28	0.3	
T-6	3.57	3.35	0.6	
T-7	1.82	1.60	0.4	
T-8	3.40	3.18	0.6	

## 土工標準図

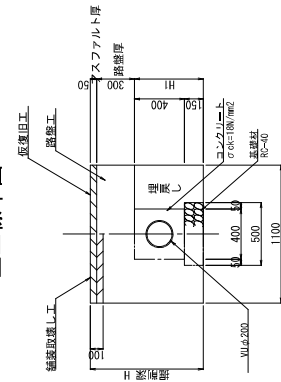


注 埋戻工：締固め度90%以上


管渠VUφ200・L型側溝撤去復旧工(A1) S=1:20



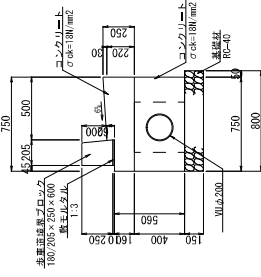


L型側溝撤去復旧工(A2) S=1:20

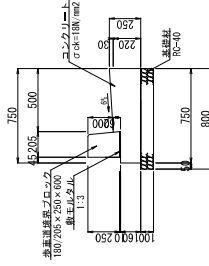

L型側溝撤去復旧工 歩道切り下げ部(B) S=1:20

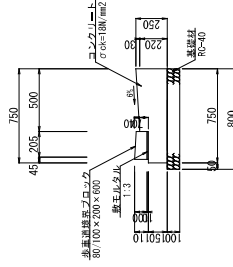

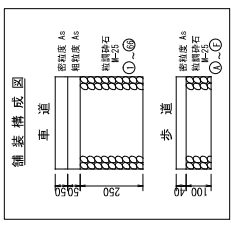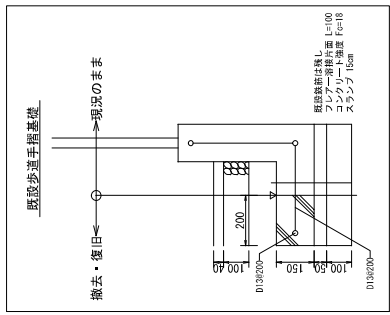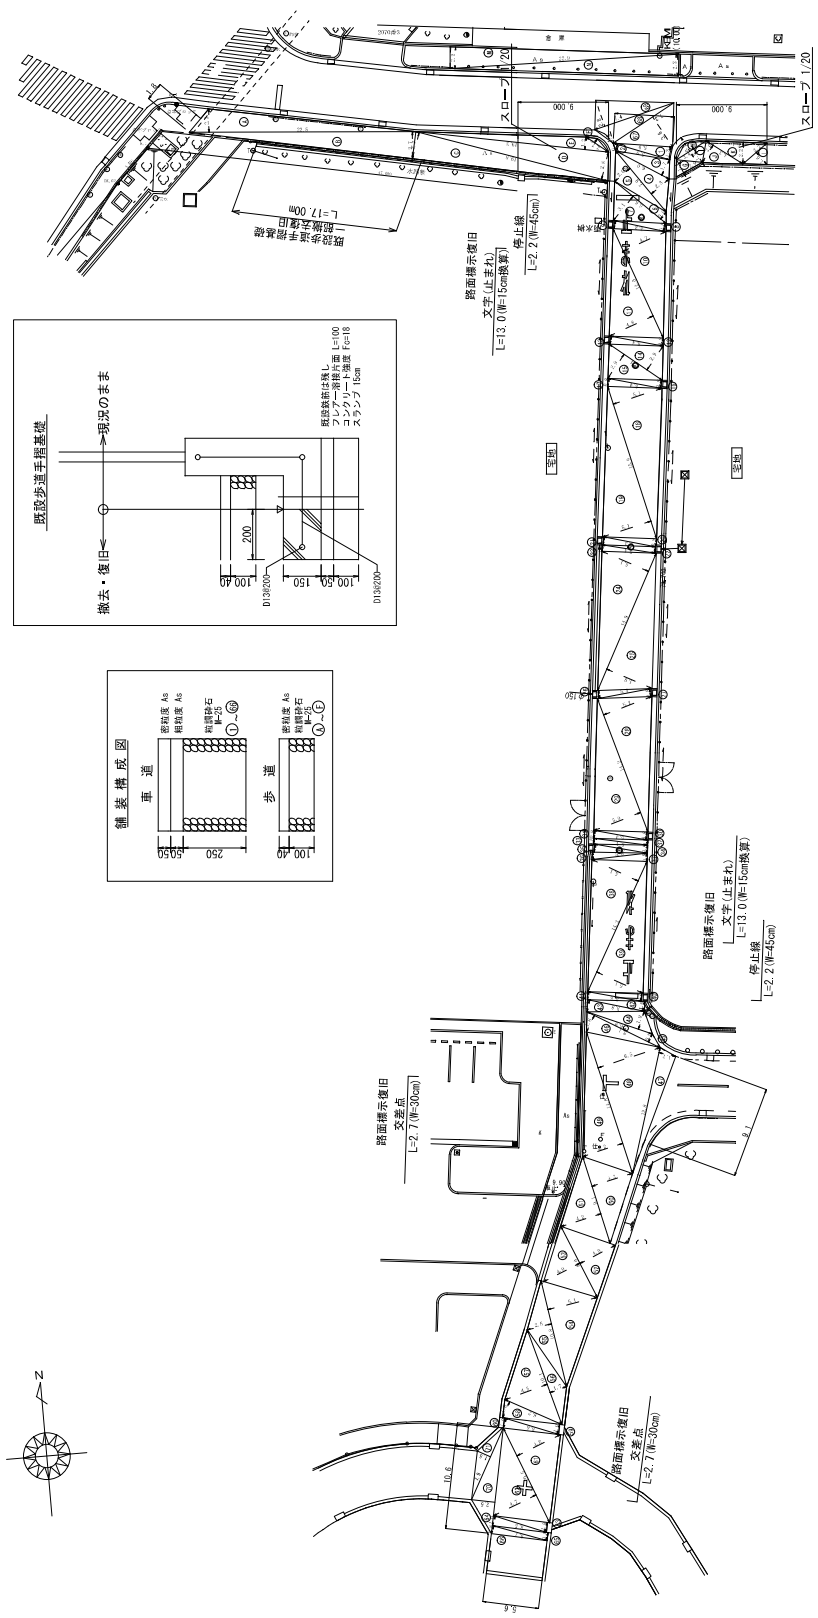

雨水 舗装面精求精表 (歩道As t=4cm)

番号	底辺 m	高さ m	積算積 m <sup>2</sup>
A	2.30	0.20	0.46
B	2.30	0.20	0.46
C	19.80	2.70	53.46
D	19.80	2.80	55.44
E	19.30	1.20	23.16
F	2.90	0.40	1.16
G	2.90	0.40	1.16
H	3.40	0.90	3.06
I	3.40	1.50	5.10
J	4.30	2.00	8.60
K	3.20	1.60	5.12
L	22.90	2.20	50.38
M	22.90	2.20	50.38
小			
積算積			386.03
歩道面積			84.92
敷設面積			-0.53 (2.7)歩
集積面積			191.98


雨水 舗装面精求精表 (車道As t=10cm)

番号	底辺 m	高さ m	積算積 m <sup>2</sup>
49	4.30	4.20	18.06
50	4.30	4.20	18.06
51	9.10	4.20	38.22
52	8.00	4.00	32.00
53	8.00	4.00	32.00
54	10.80	2.50	27.00
55	10.80	1.70	17.17
56	10.10	4.50	45.45
57	10.10	1.80	18.18
58	5.20	1.80	9.36
59	5.60	1.00	5.60
60	5.60	1.00	5.60
61	10.50	4.80	50.40
62	10.50	4.70	49.35
63	5.20	1.00	5.20
64	5.20	1.00	5.20
65	5.70	0.80	4.56
66	5.70	0.80	4.56
67	7.30	3.60	26.28
68	7.40	1.90	14.06
69	10.60	2.50	26.50
70	10.60	2.50	26.50
71	7.90	1.50	11.85
小			
積算積			588.94
歩道面積			83.32
敷設面積			-0.53 (2.7)歩
集積面積			671.73


舗装切戻 t=10cm  
5.9+9.1+10.6+5.6 = 31.2m

舗装切戻 t=4cm 1.8m


# 付帯工図-2 図示

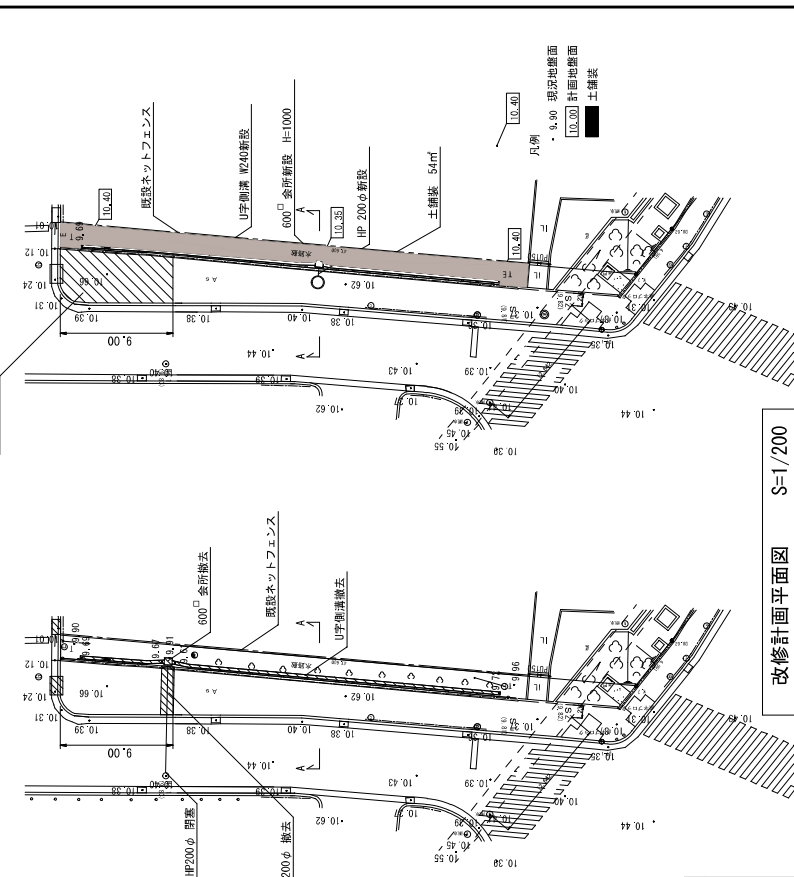

改修計画平面図 S=1/200

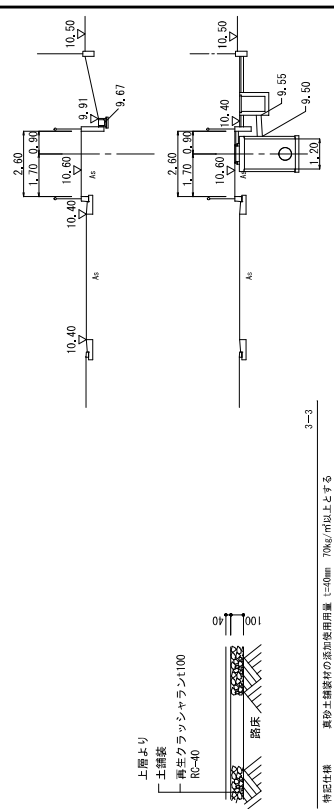

A-A断面図 S=1/100

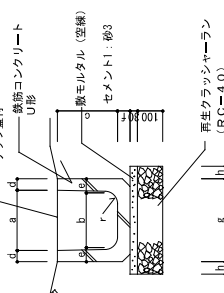




U型側溝 S=1/10



改修計画平面図 S=1/100

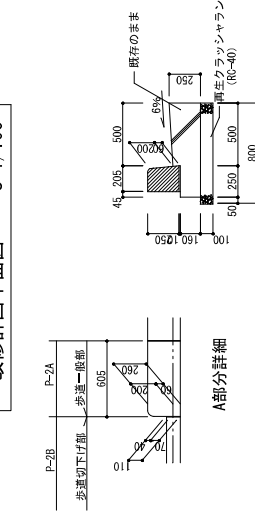

A1-A1断面

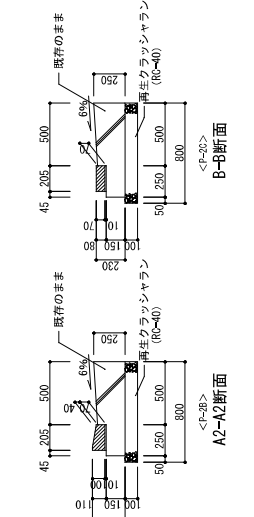

A2-A2断面

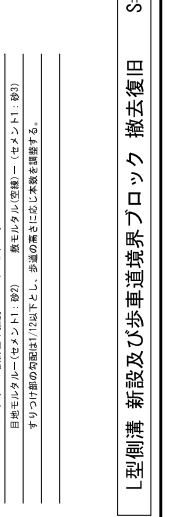

L型側溝 新設及び歩道境界ブロック撤去復旧 S=1/20

コンクリート会所 (グレーチング蓋600) S=1/20

土舗装 S=1/20

特記仕様  
コンクリート設計基準強度 Fc=18(N/mm<sup>2</sup>)、スランプリ5mm。  
鉄筋はSD-595Bとする。

特記仕様  
コンクリート設計基準強度 Fc=18(N/mm<sup>2</sup>)、スランプリ5mm。  
鉄筋はSD-595Bとする。

特記仕様  
ブロックは工場製品とする。  
コンクリート設計基準強度Fc=18(N/mm<sup>2</sup>)、スランプリ5mm  
自動車用タタール(セメント1:砂3) 自動車用タタール(セメント1:砂3)  
すりつげ部の勾配は1/2以下とし、歩道の高さに応じ敷設調整する。


グレーチングの A...T-20  
取付区分 B...T-14  
C...T-17

特記仕様  
真砂土舗装材の追加使用量 L=40mm 7%kg/m以上とする


特記仕様  
コンクリート設計基準強度 Fc=18(N/mm<sup>2</sup>)、スランプリ5mm。  
鉄筋はSD-595Bとする。

特記仕様  
ブロックは工場製品とする。  
コンクリート設計基準強度Fc=18(N/mm<sup>2</sup>)、スランプリ5mm  
自動車用タタール(セメント1:砂3) 自動車用タタール(セメント1:砂3)  
すりつげ部の勾配は1/2以下とし、歩道の高さに応じ敷設調整する。

撤去平面図  
S=1/250

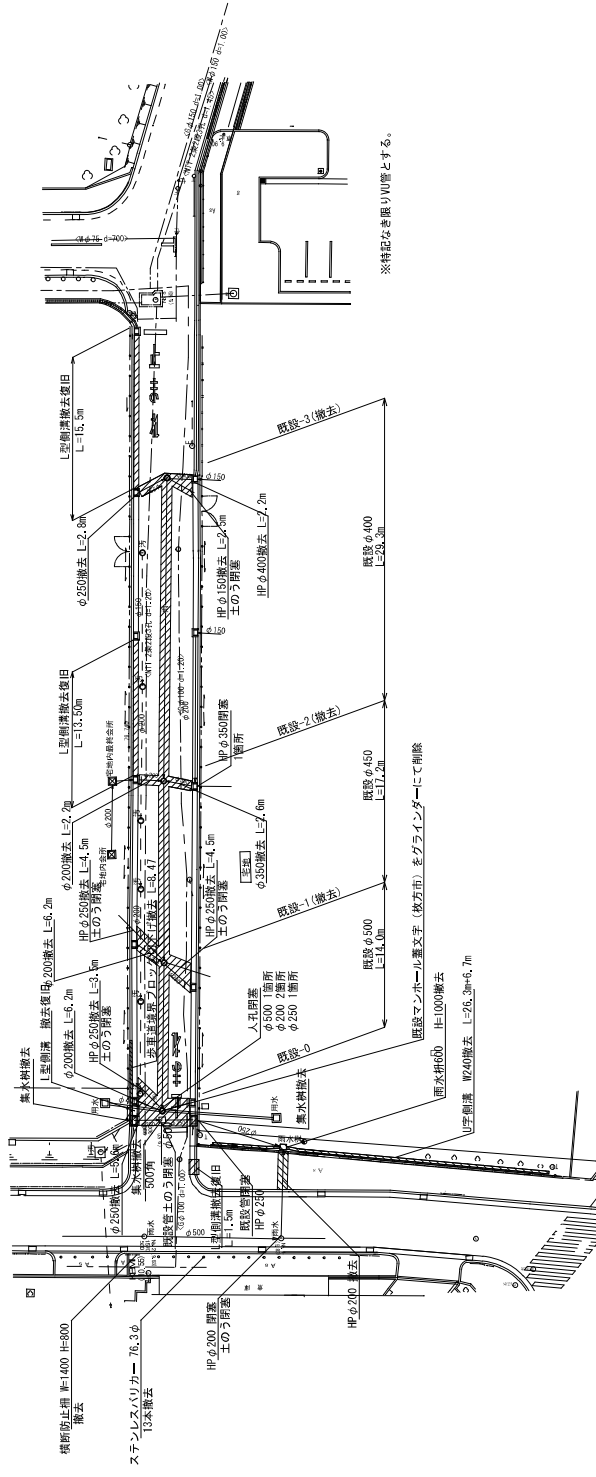


縦断面

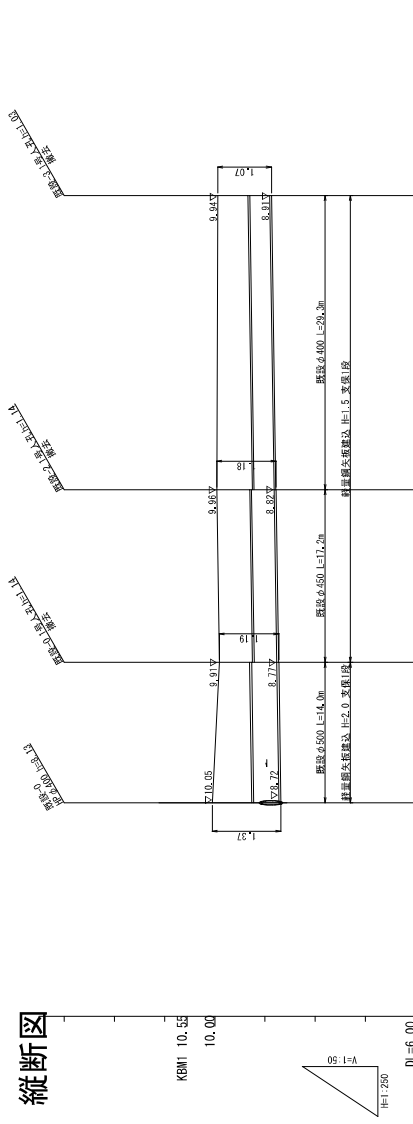


# 撤去工詳細図


既設排水人孔撤去工  
A1 S=1:30  
A3 S=1:60

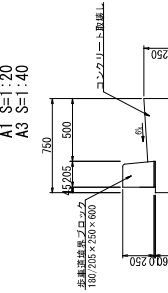


既設集水水槽撤去工  
A1 S=1:20  
A3 S=1:40

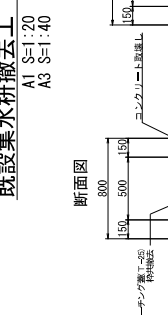


既設集水水槽撤去工  
A1 S=1:20  
A3 S=1:40

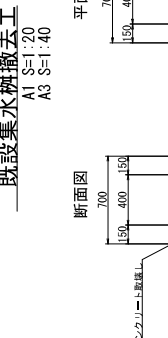


既設HP管撤去工  
A1 S=1:20  
A3 S=1:40

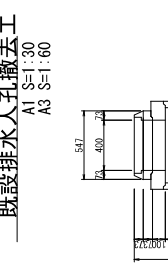


L型側溝撤去工 (A1)  
A1 S=1:20  
A3 S=1:40

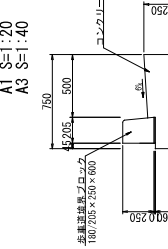

L型側溝撤去工 (A2)  
A1 S=1:20  
A3 S=1:40

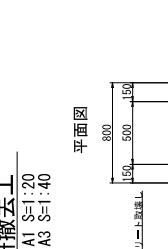


L型側溝撤去工 (B)  
A1 S=1:20  
A3 S=1:40

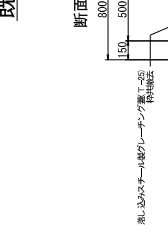


## 閉塞工


既設HP管撤去工  
A1 S=1:20  
A3 S=1:40

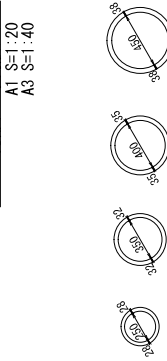


既設排水人孔閉塞工  
A1 S=1:30  
A3 S=1:60

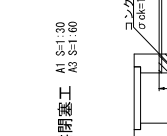


既設管閉塞工  
A1 S=1:20  
A3 S=1:40

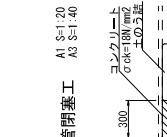


ステンレスバリカー撤去工  
A1 S=1:20  
A3 S=1:40

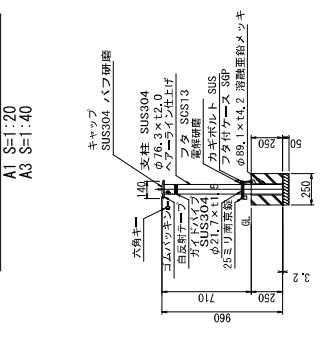


横断防止柵撤去工  
A1 S=1:20  
A3 S=1:40

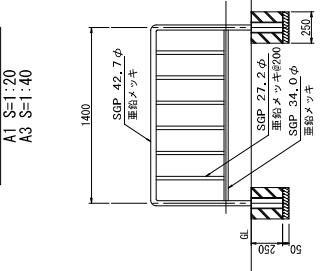


既設集水水槽閉塞工  
A1 S=1:20  
A3 S=1:40

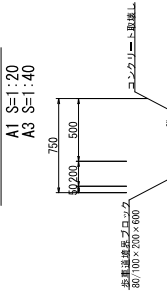


既設管閉塞工  
A1 S=1:20  
A3 S=1:40

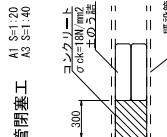


既設排水人孔閉塞工  
A1 S=1:30  
A3 S=1:60

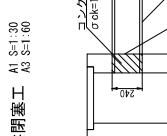


既設管閉塞工  
A1 S=1:20  
A3 S=1:40

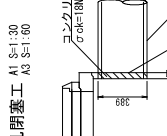


既設HP管撤去工  
A1 S=1:20  
A3 S=1:40

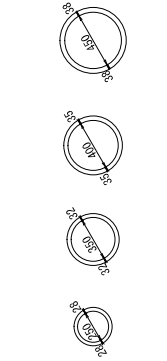


L型側溝撤去工 (A1)  
A1 S=1:20  
A3 S=1:40

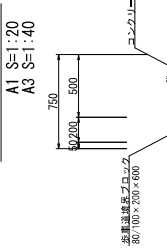


L型側溝撤去工 (A2)  
A1 S=1:20  
A3 S=1:40

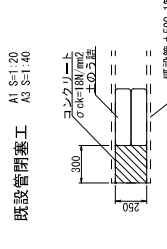


L型側溝撤去工 (B)  
A1 S=1:20  
A3 S=1:40

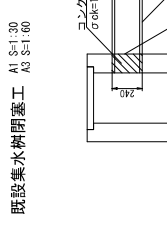


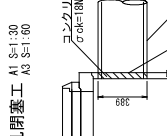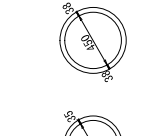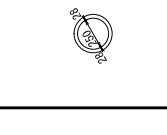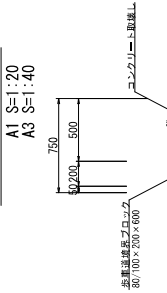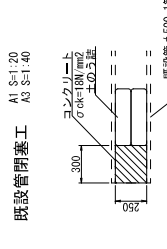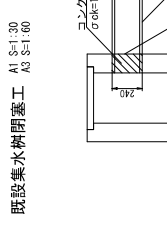
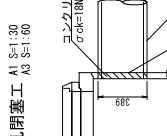

既設管閉塞工  
A1 S=1:20  
A3 S=1:40

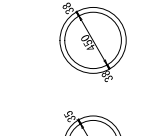


既設集水水槽閉塞工  
A1 S=1:20  
A3 S=1:40

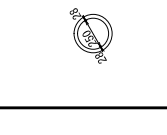




# 交通処理図 (1) S=1/250 (A1) 雨水施工時 S=1/500 (A3)

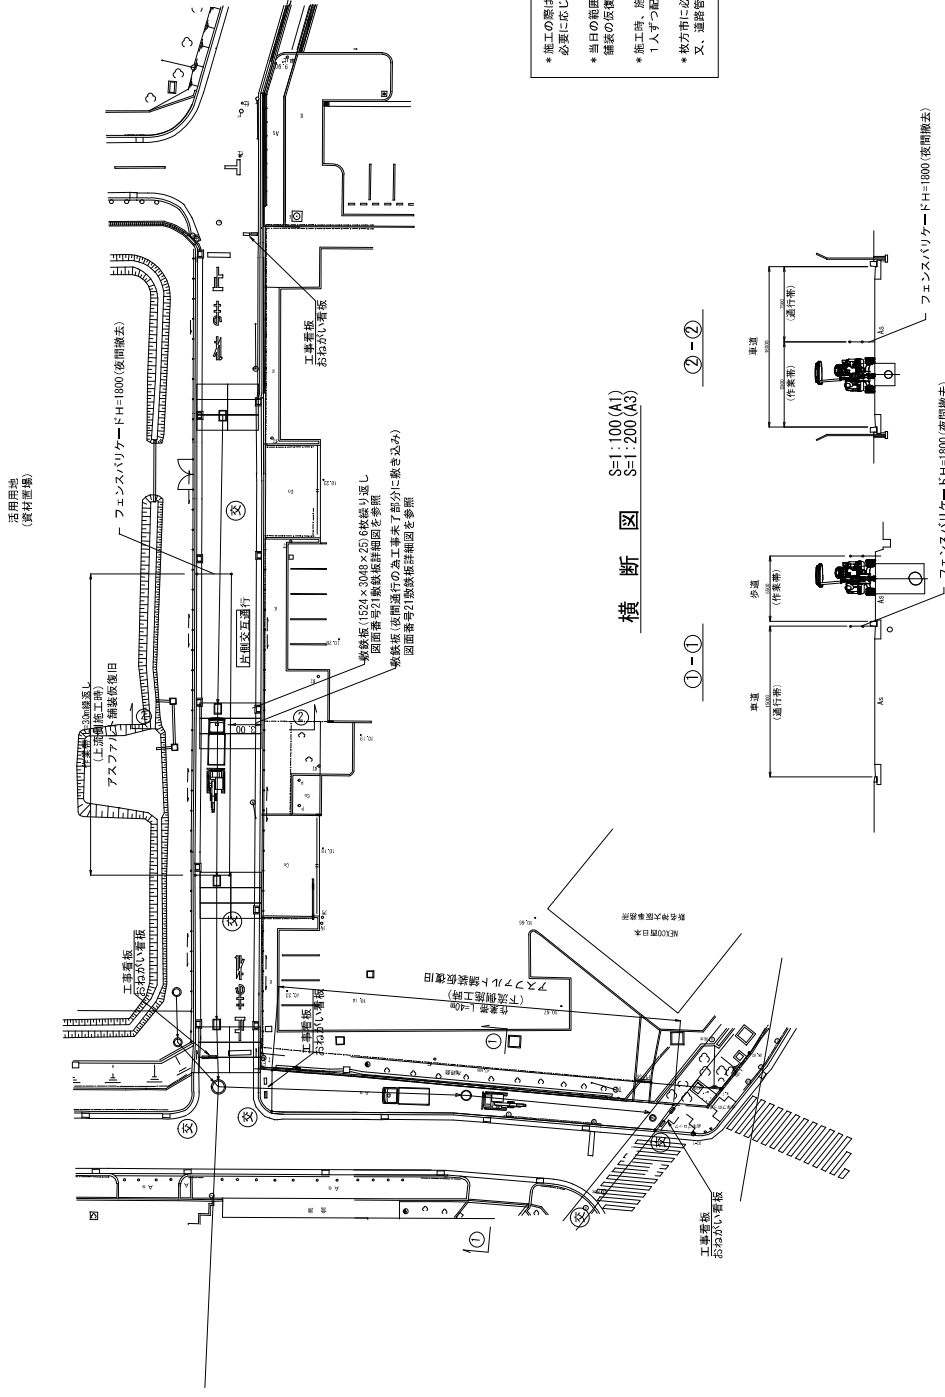

横断図 S=1:100 (A1)  
S=1:200 (A3)


①-① ②-②

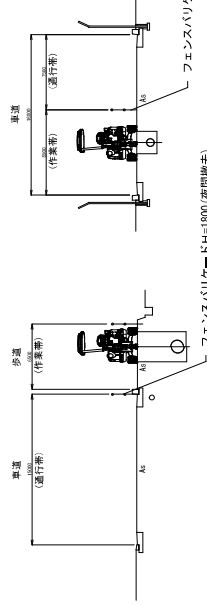

\*施工の際は諸設備に十分注意すると共に、必要に応じて、配電の養生を行う事。  
\*当日の範囲の施工完了後、山留を取去し確保の交換品を行い通行可能とする事。  
\*施工時、施工箇所前後にはガードマンを1人ずつ配置し、通行者の安全を確保する事。  
\*抜付時に必要量積戻出の上、施工を行う事とする。又、道路管理者との協議も行う事。


凡例	
	運行止帯版
	迂回路帯版
	工事帯版
	おねがひ
	交通誘導員スベスト



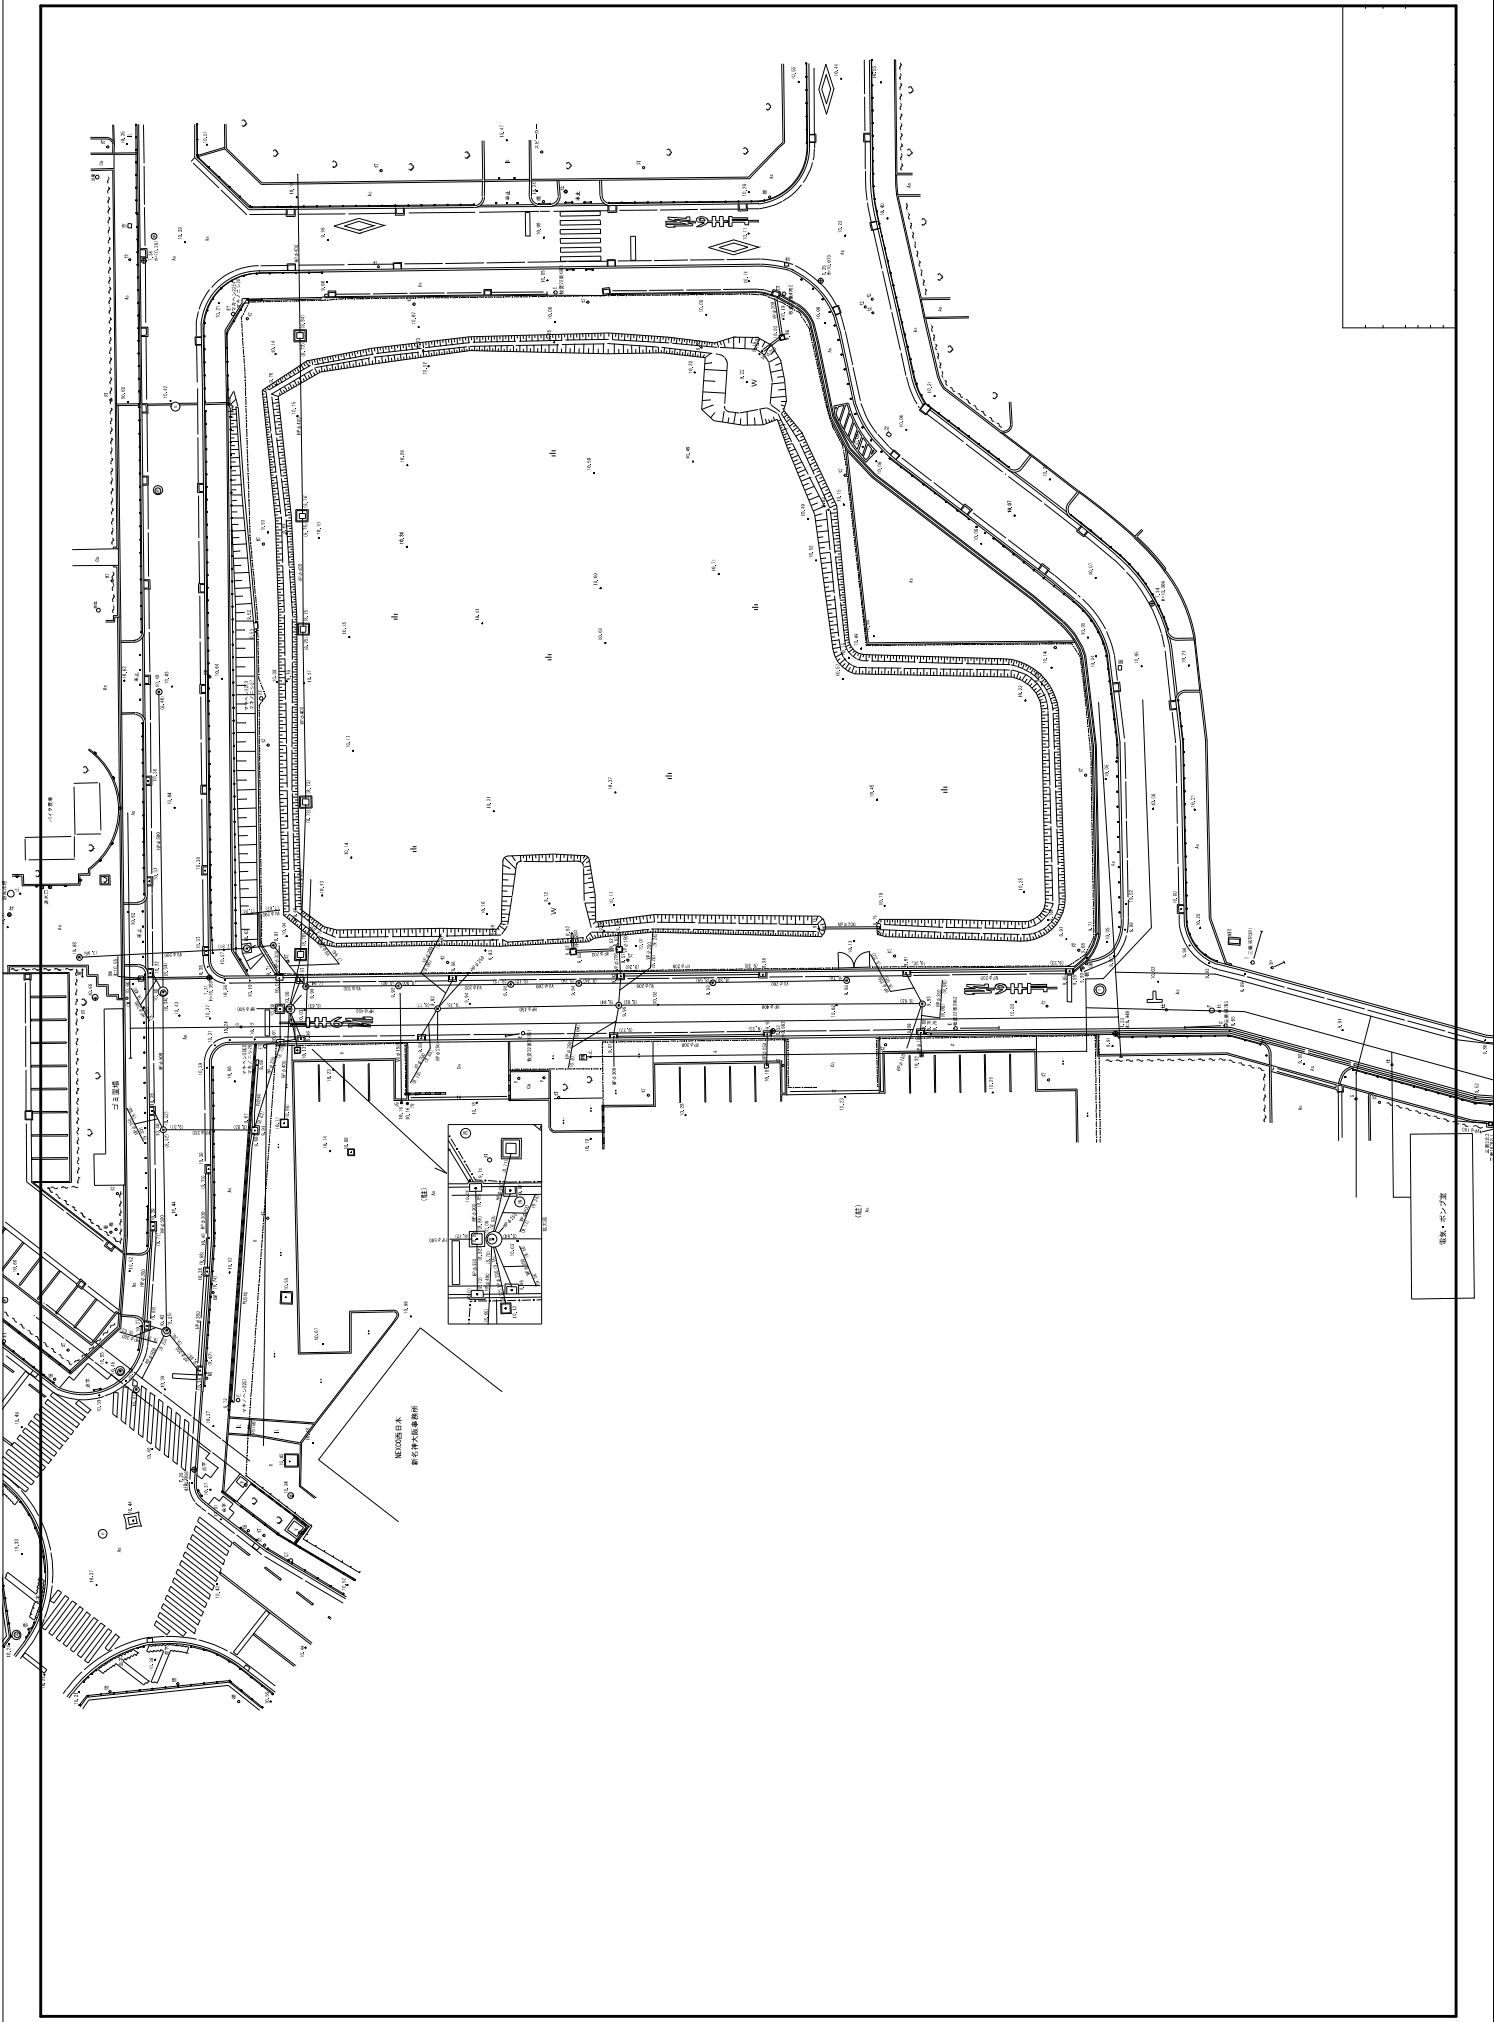


事務所  
事務所

事務所

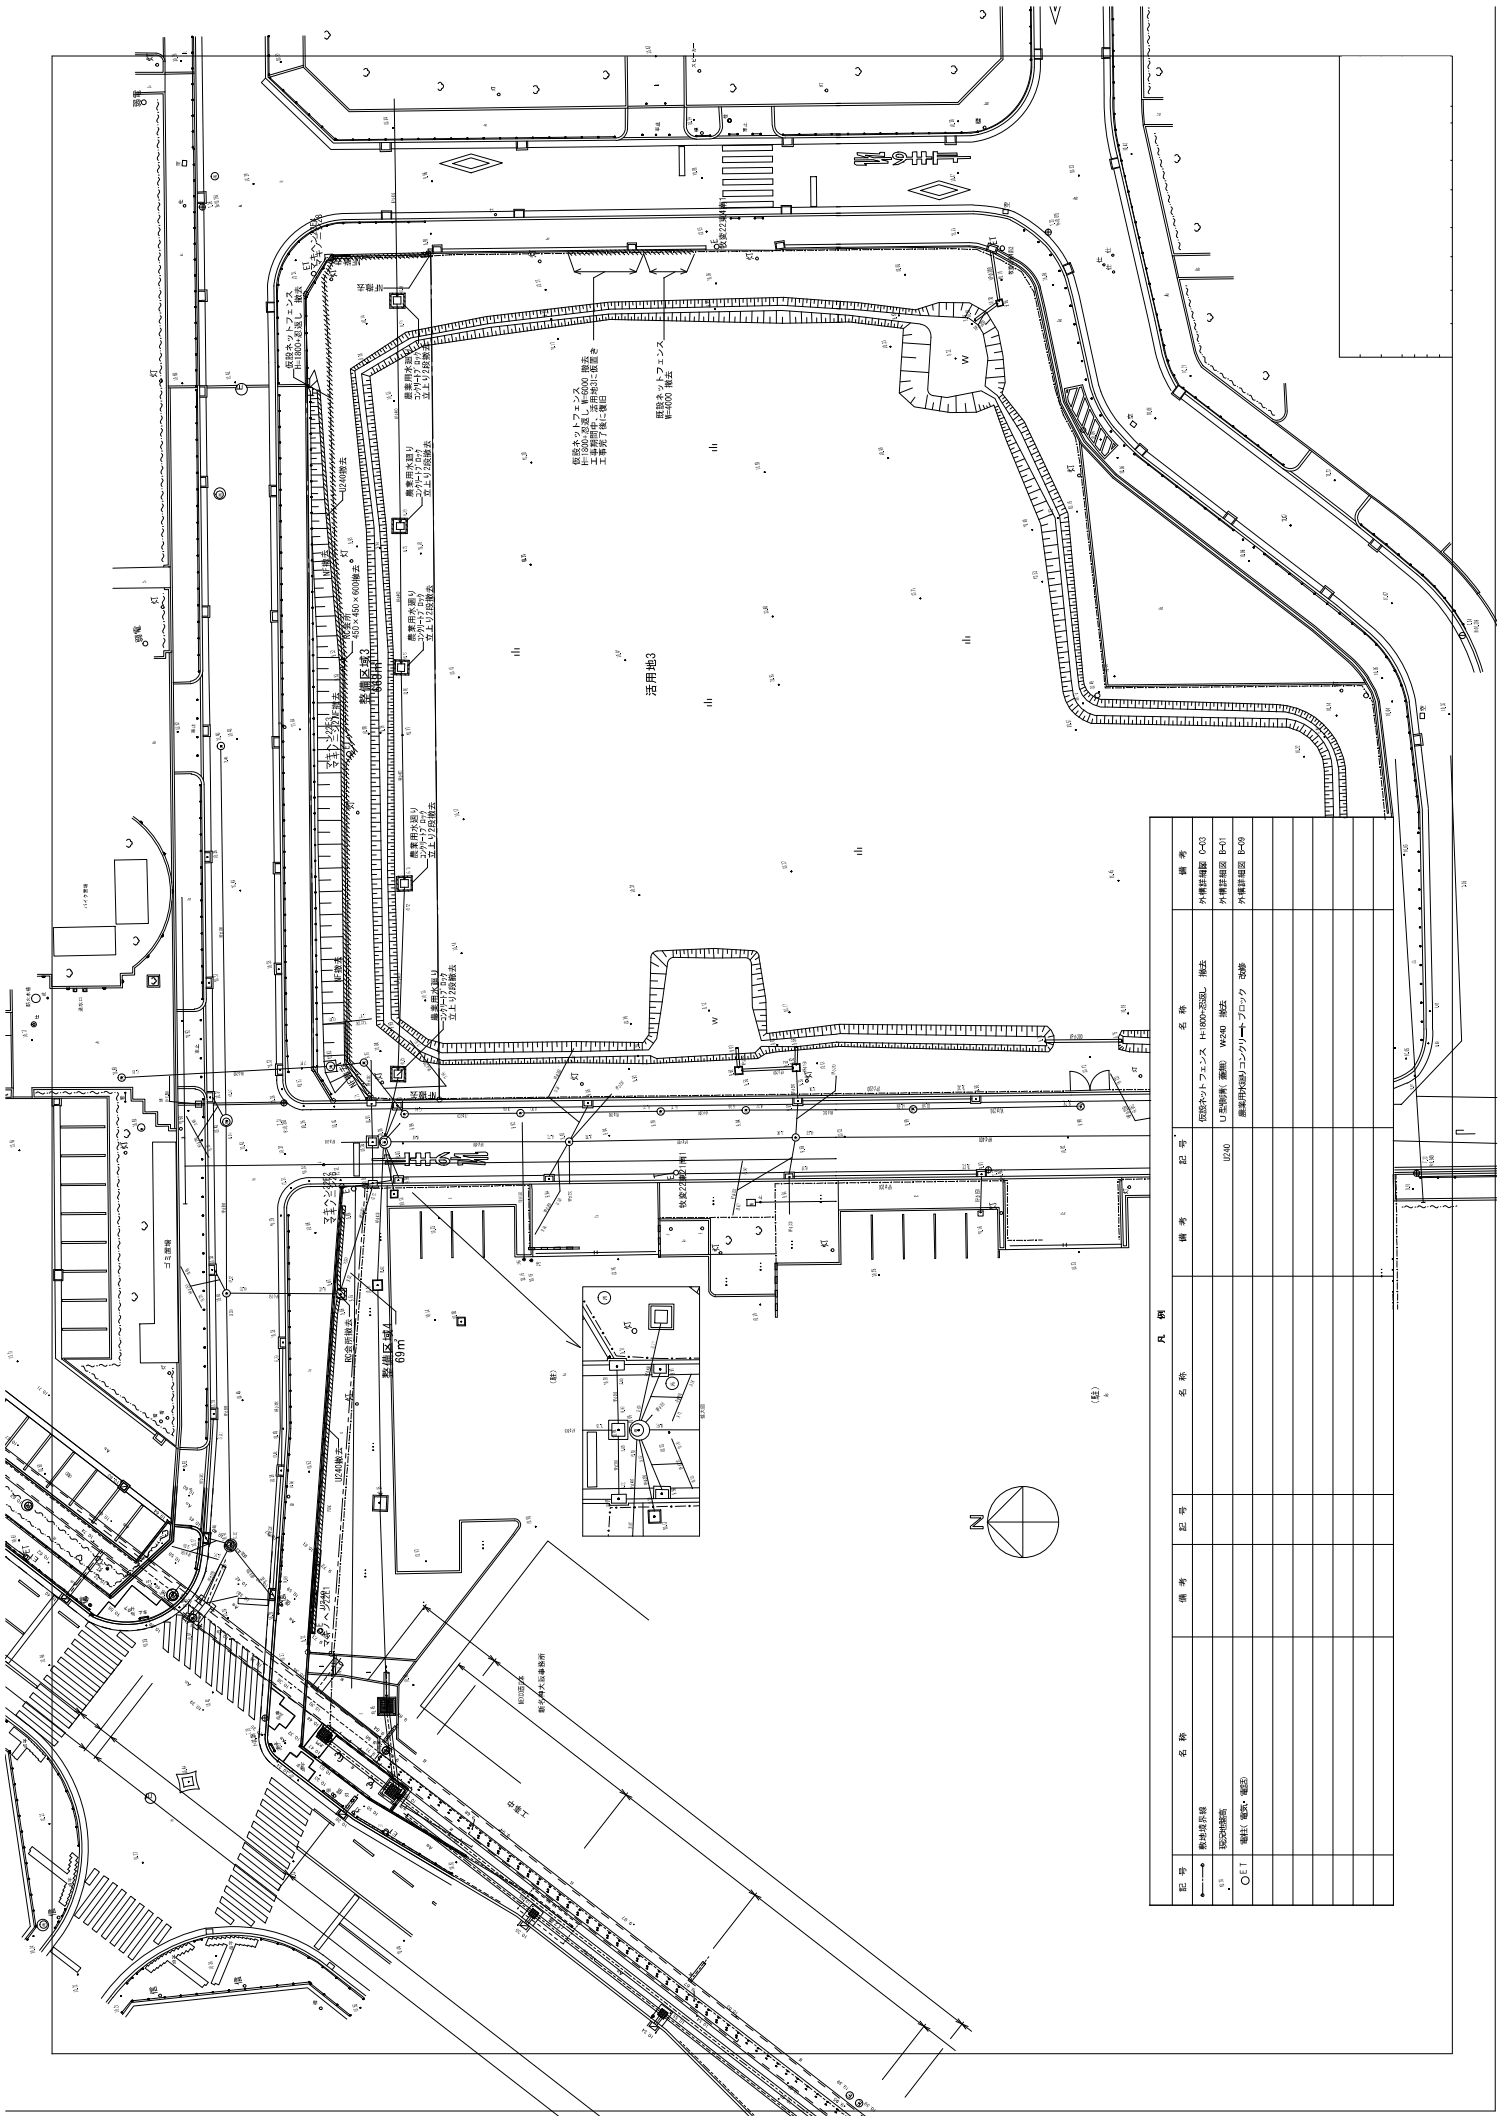

記号	名称	備考	記号	名称	備考


図 4

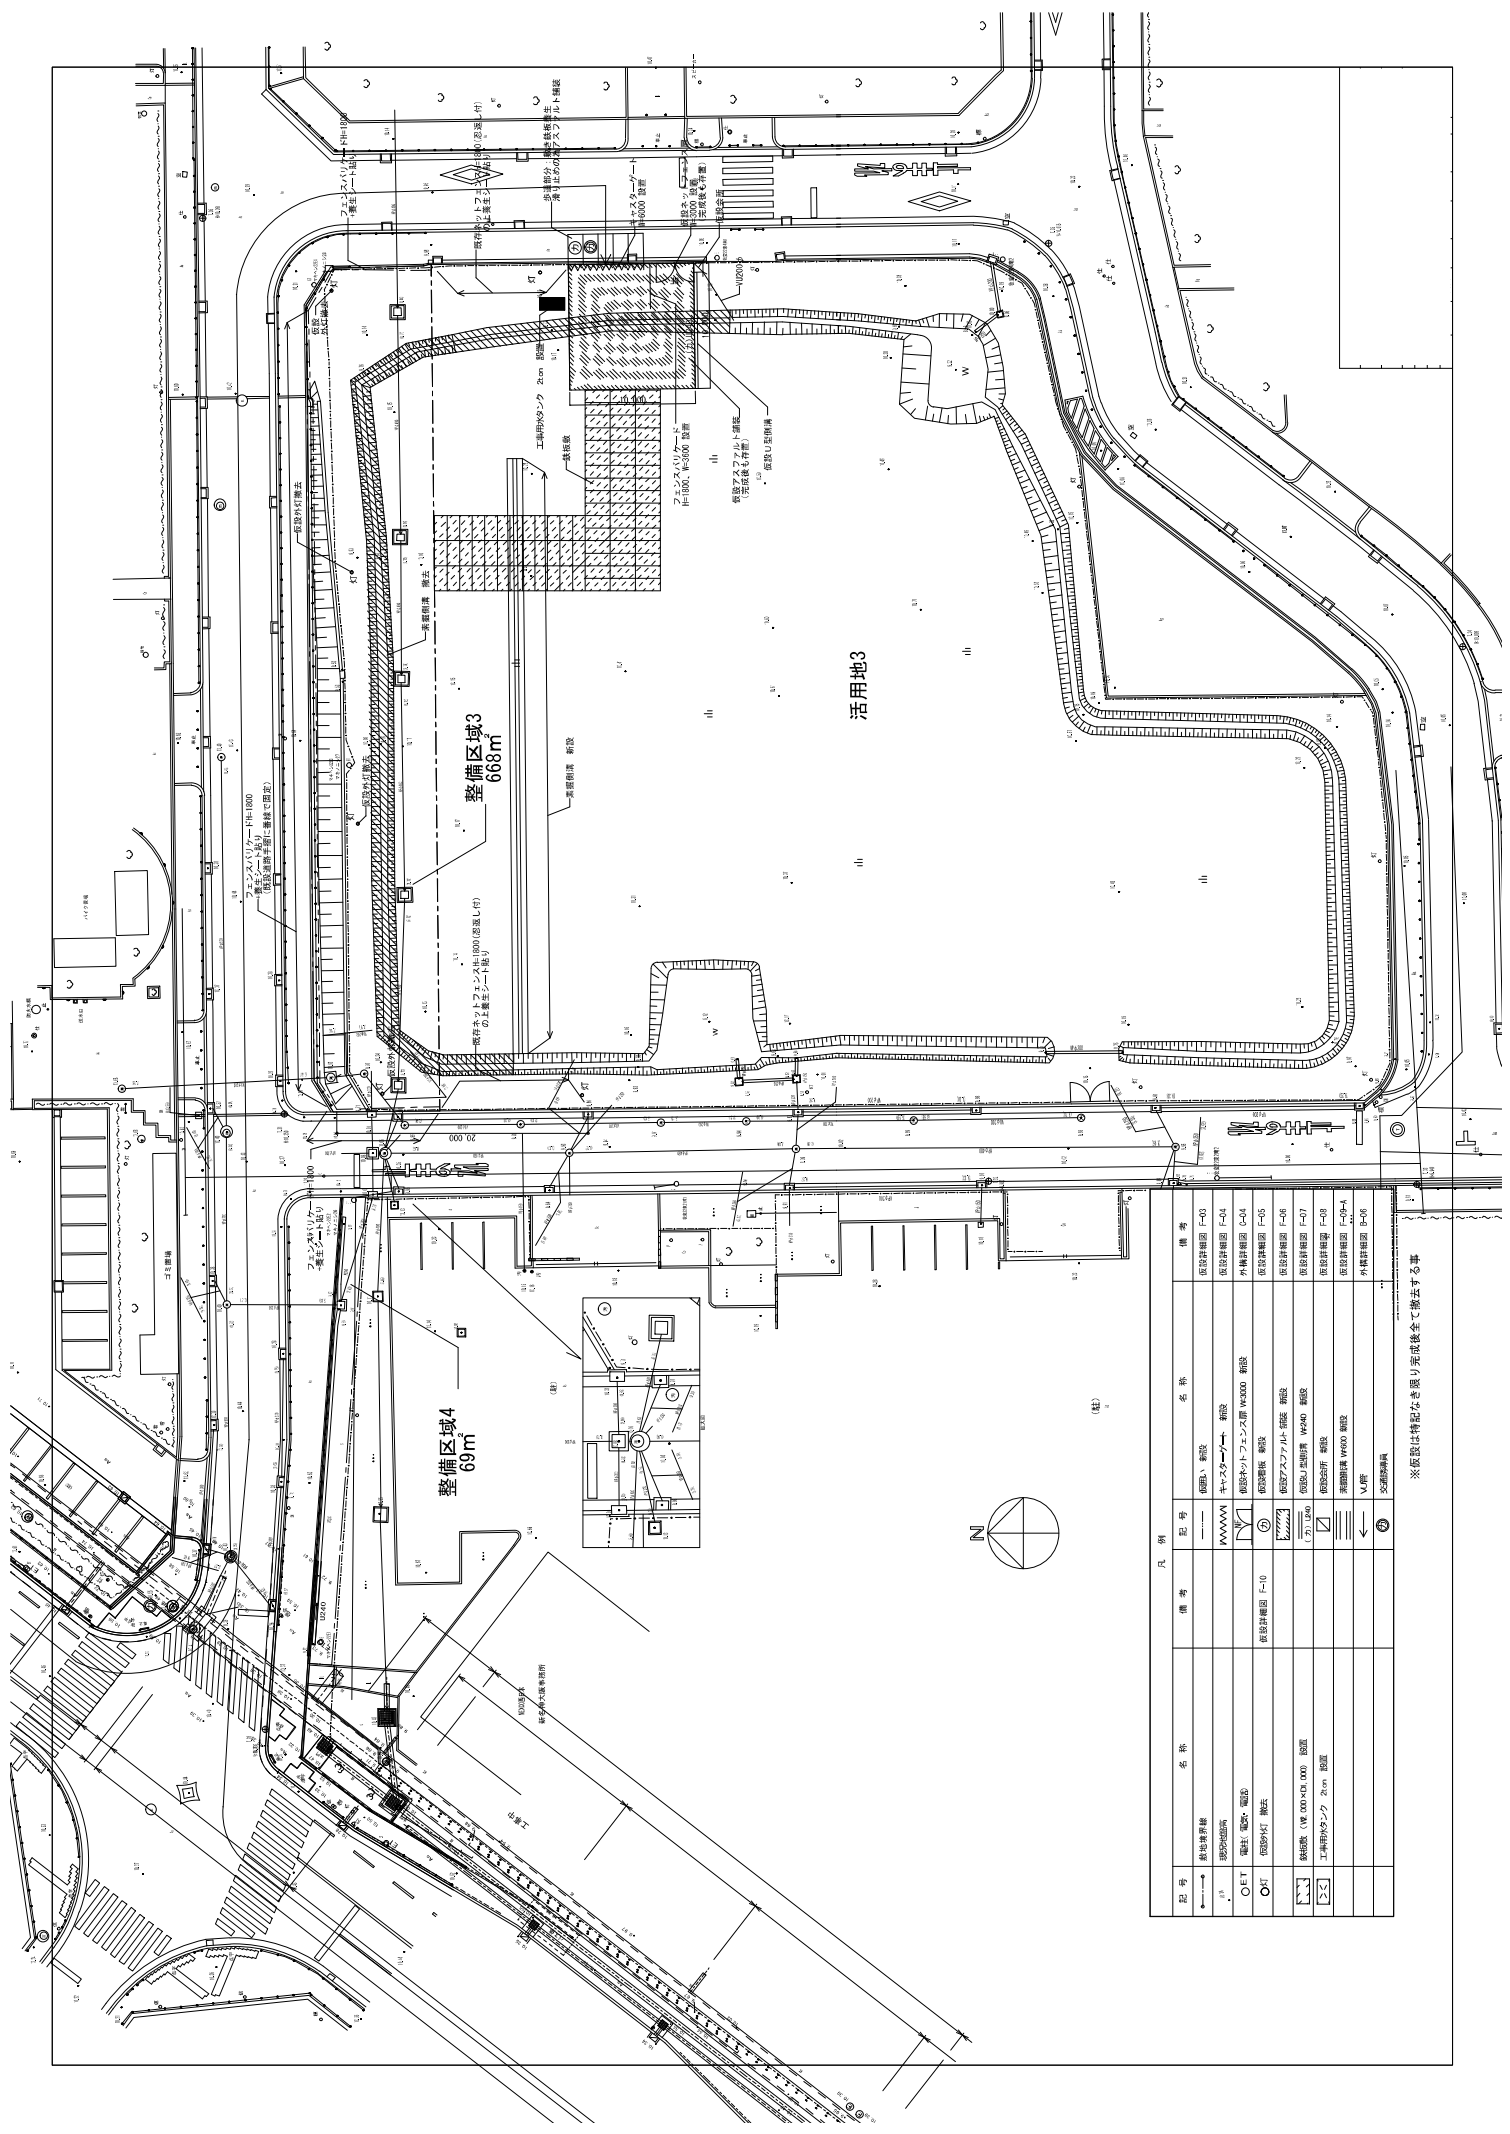




※ 原図は特記なき限り完成図まで持去る事



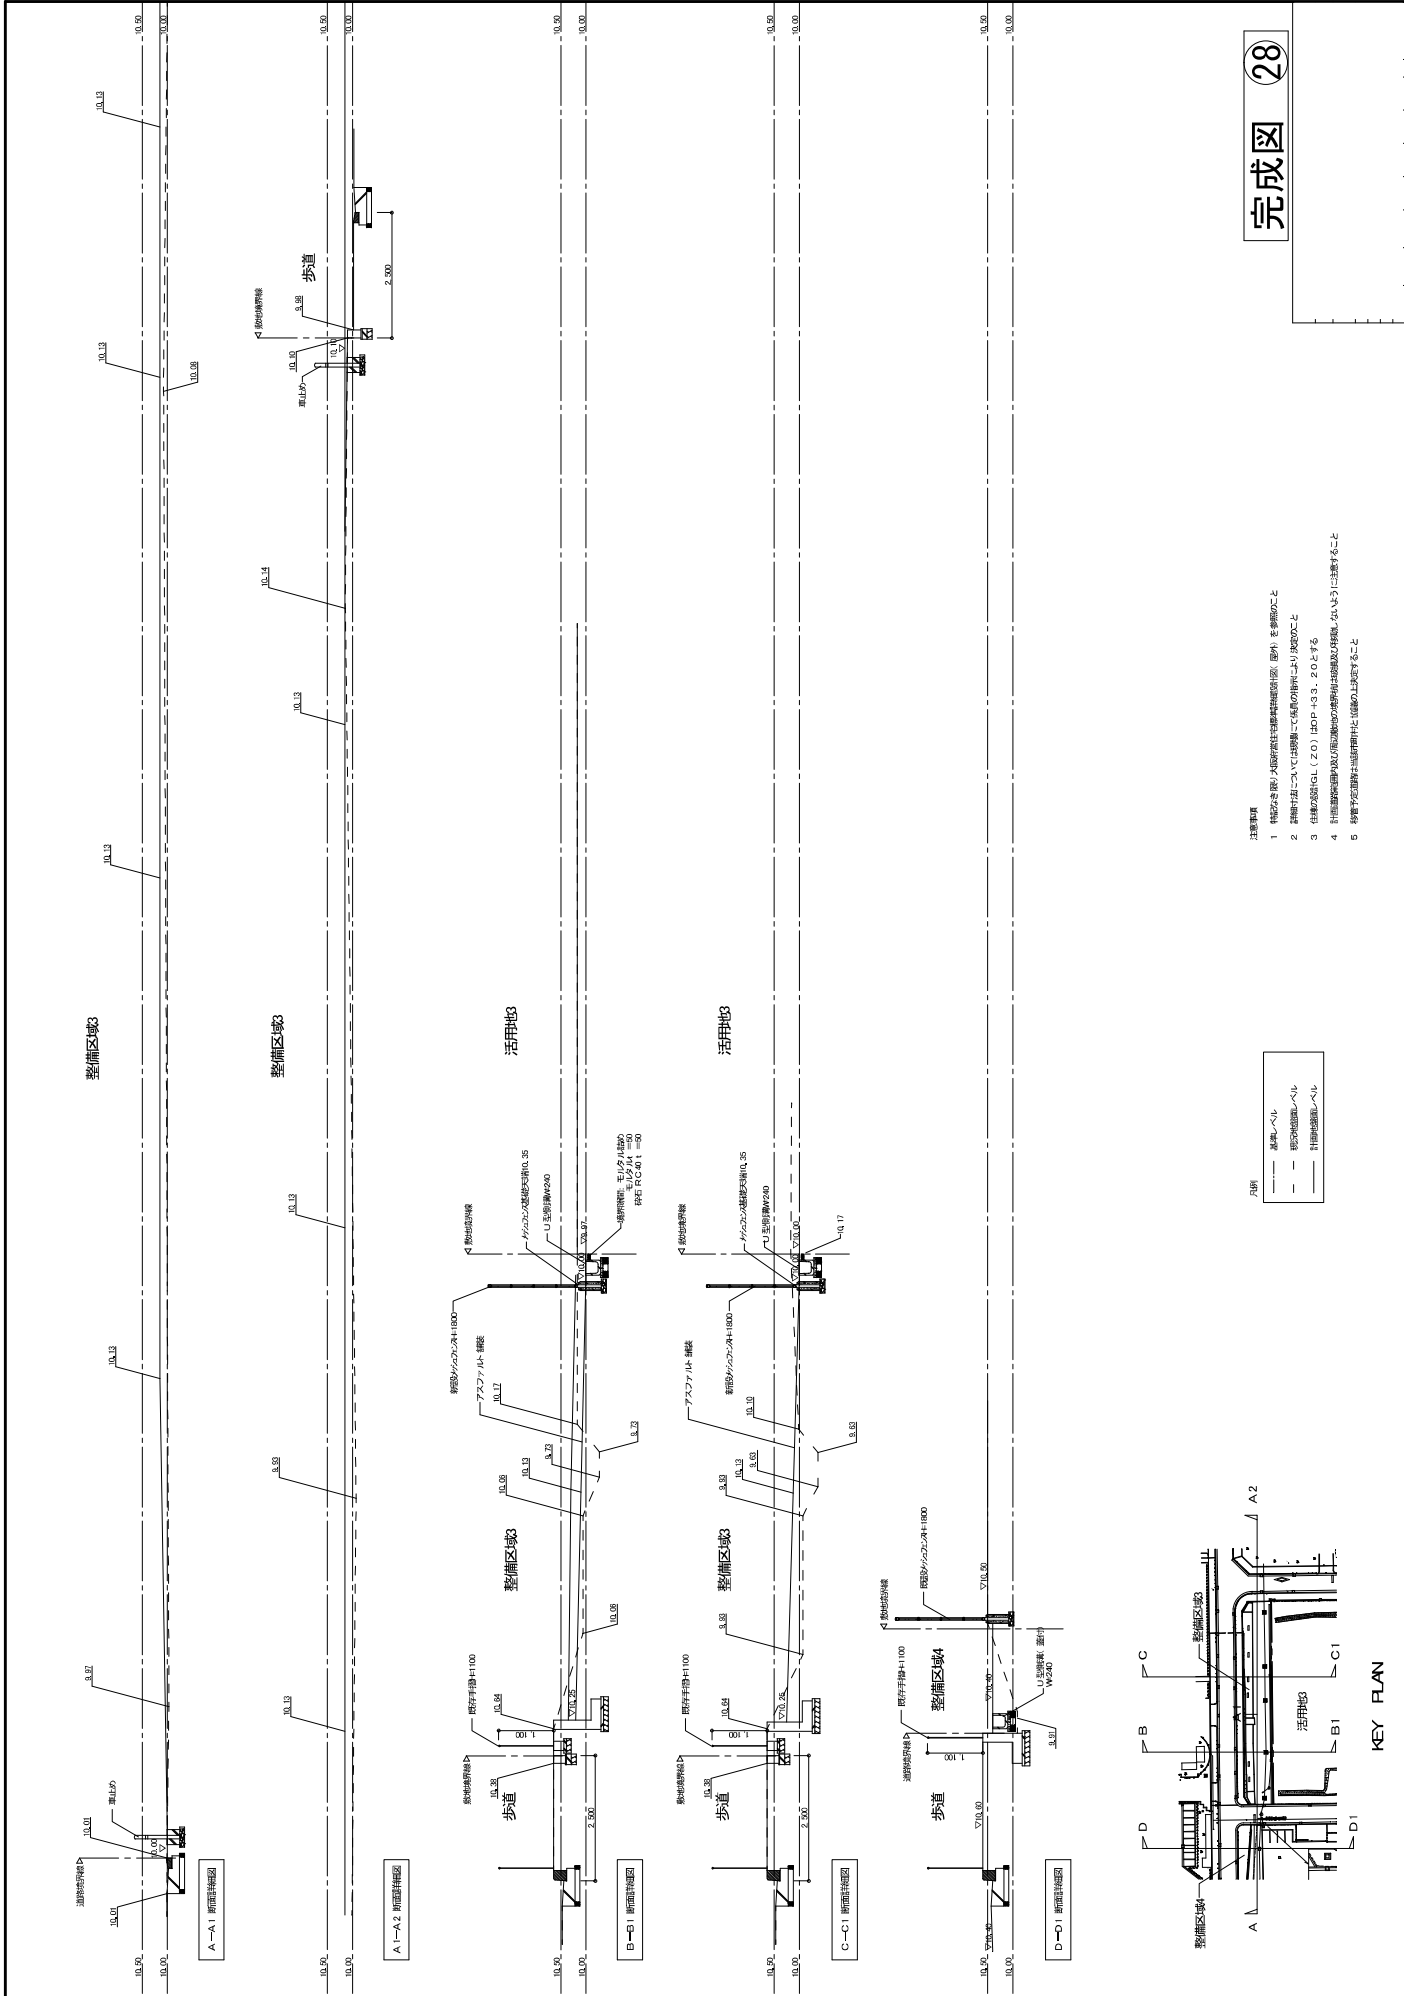

- 注意事項

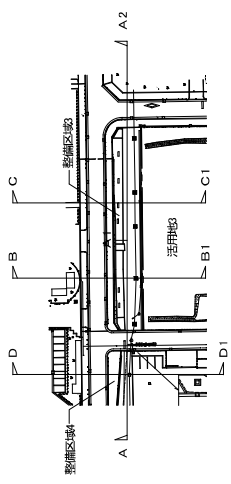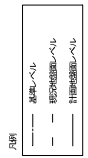

KEY PLAN

A-A1 断面詳細図

A-A2 断面詳細図

B-B1 断面詳細図

C-C1 断面詳細図

D-D1 断面詳細図




