


大阪府営和泉寺田住宅簡易耐火住宅撤去工事

図面番号	図面名称	図面番号	図面名称	図面番号	図面名称
1	表紙・図面リスト	29	仮設計画図(1)		
2	特記仕様書(撤去)	30	仮設計画図(2)		
3	附近見取図	31	仮設計画図(1)		
4	現況 全体配置図	32	仮設計画図(2)		
5	現況 外構撤去平面図(1-1)				
6	現況 外構撤去平面図(2-1)		既存杭配置図(1)		
7	現況 外構撤去平面図(1-2)		既存杭配置図(2)		
8	現況 外構撤去平面図(2-2)		高低測量図(1)		
9	撤去完了図(1)		高低測量図(2)		
10	撤去完了図(2)				
11	外構撤去詳細図(1)				
12	外構撤去詳細図(2)				
13	外構撤去詳細図(3)				
14	給水設備撤去図(1)				
15	給水設備撤去図(2)				
16	ガス設備撤去図(1)				
17	ガス設備撤去図(2)				
18	現況 集会所 一般図(1)(参考図)				
19	現況 集会所 一般図(2)(参考図)				
20	現況 住棟 簡易耐火2階建一般図(1~4、7~10号棟)(1)(参考図)				
21	現況 住棟 簡易耐火2階建一般図(1~4、7~10号棟)(2)(参考図)				
22	現況 住棟 簡易耐火2階建一般図(1~4、7~10号棟)(3)(参考図)				
23	現況 住棟 簡易耐火2階建一般図(1~4、7~10号棟)(4)(参考図)				
24	現況 住棟 簡易耐火2階建一般図(49~52号棟)(1)(参考図)				
25	現況 住棟 簡易耐火2階建一般図(49~52号棟)(2)(参考図)				
26	現況 住棟 簡易耐火2階建一般図(49~52号棟)(3)(参考図)				
27	アスベスト含有材撤去配置図・特記事項(1)				
28	アスベスト含有材撤去配置図・特記事項(2)				


大阪府住宅まちづくり部公共建築室

竣工図		竣工 平成25年 3月22日	
承認	大阪府住宅まちづくり部 公共建築室グループ	建築師	1/32
工務名	大阪府営和泉寺田住宅簡易耐火住宅撤去工事	建築士	
図面名	表紙・図面リスト	図面番号	1/32
図面作成	図 平成24年 9月 26日	大阪府住宅まちづくり部公共建築室	
代表者	設計	作成	確認
	A2	A1	A3

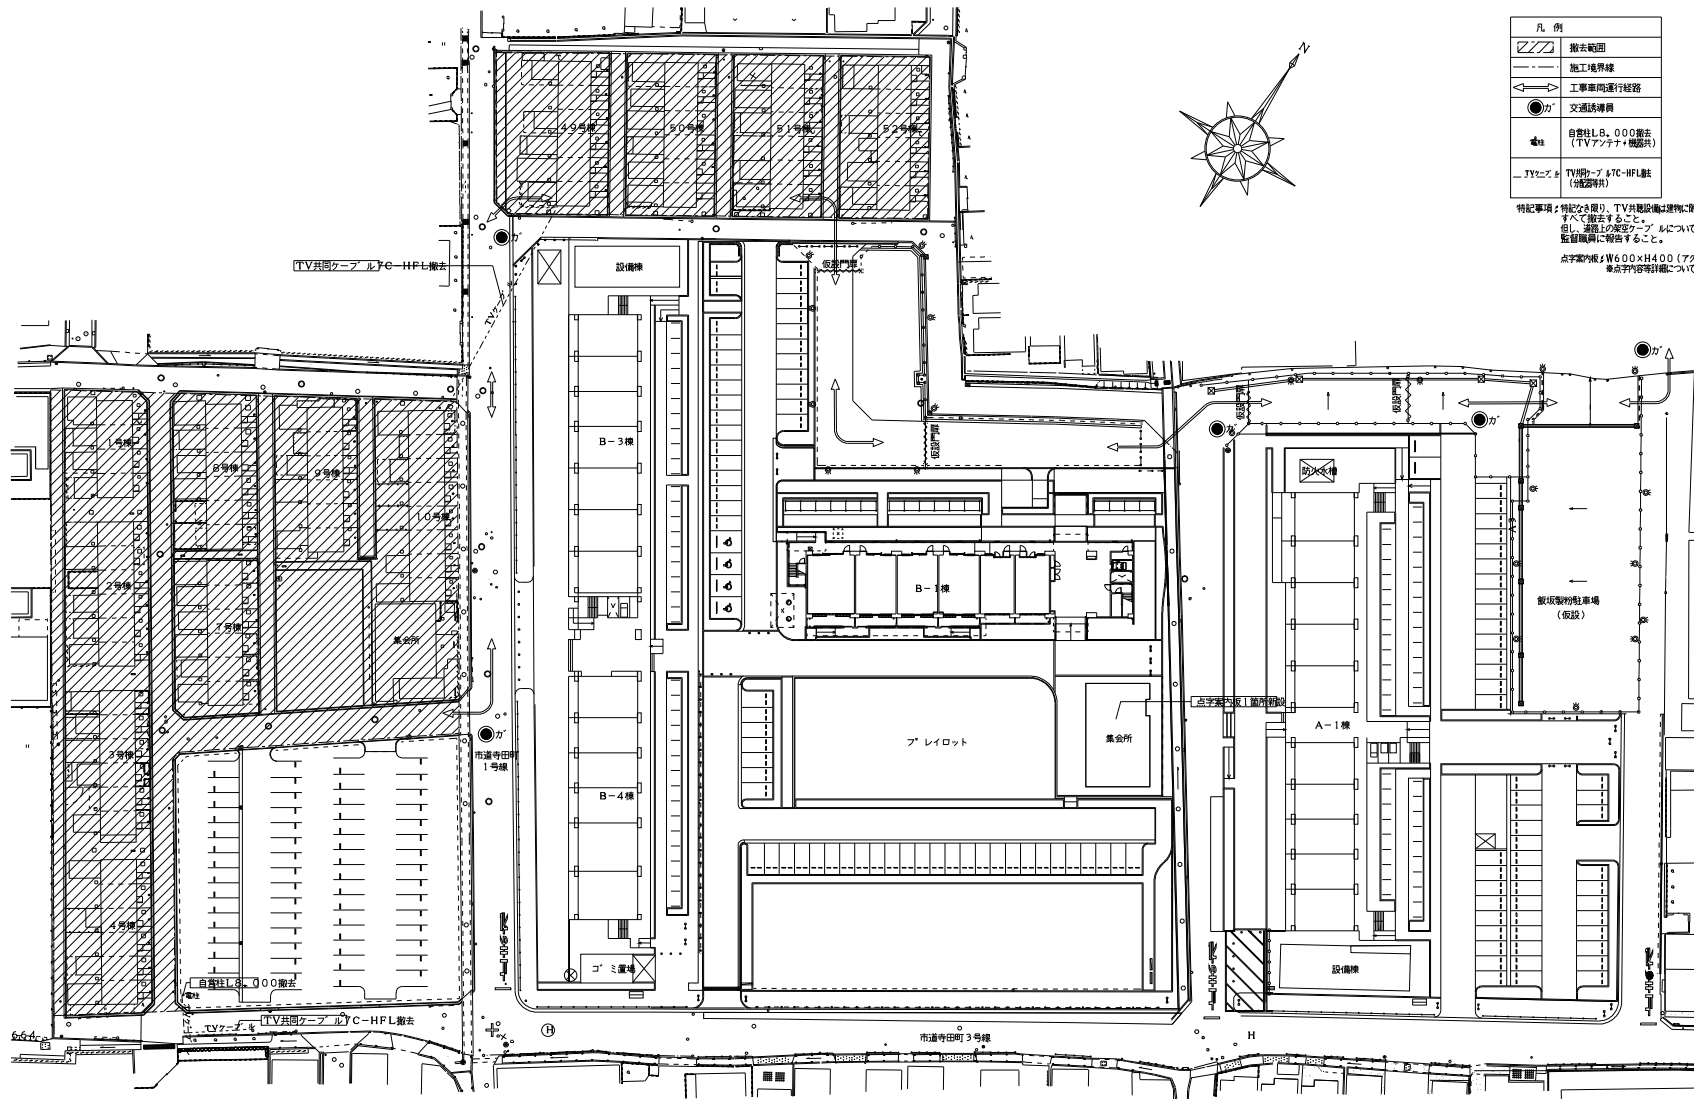


現況 全体配置図 1/400

竣工図		竣工 平成25年 3月22日	
縮尺 A1 1/400 A3 1/400		4	

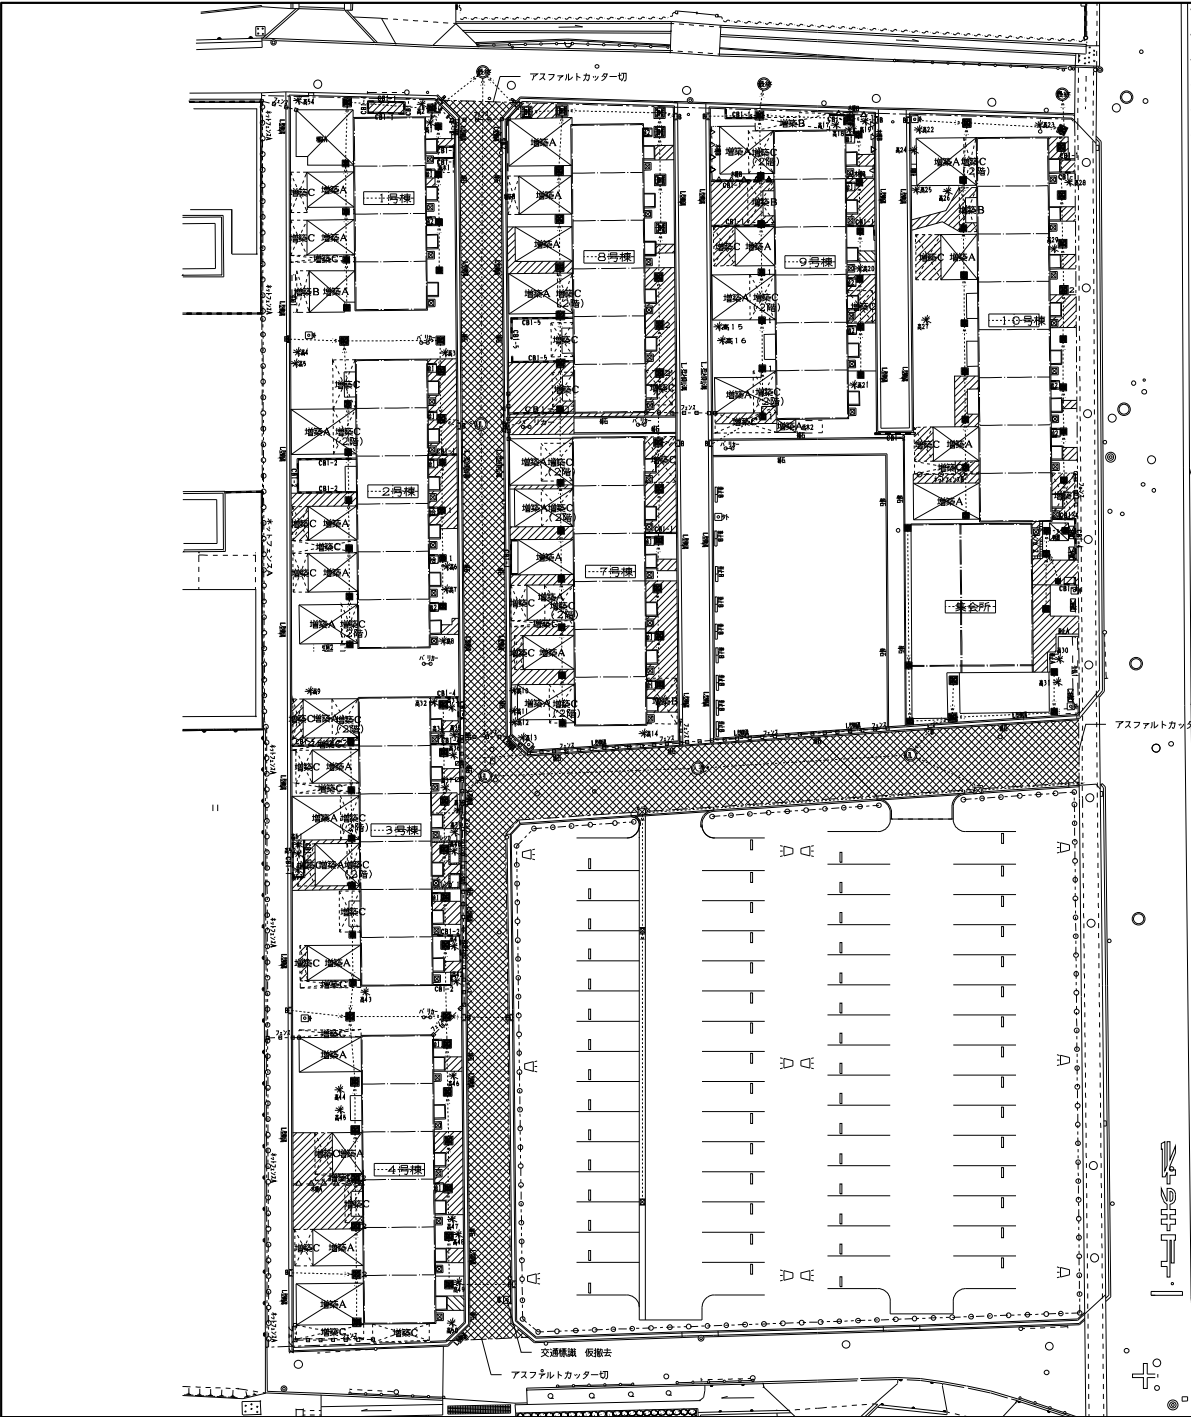

現況 外構撤去平面図 (1-1) 1/200

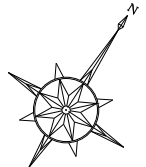


凡例			
記号	名称	詳細番号	区分
撤去箇所			
☐	仕舞 (11~4, 7~10号棟)		撤去
☐	増築A (原棟・付帯棟)		撤去
☐	増築B (原棟・型)		撤去
☐	増築C (原棟・柱)		撤去
☐	原棟		撤去
☐	アスファルト舗装	D-1	撤去
☐	コンクリート舗装	D-2	撤去
☐	レンガ舗装	D-3	撤去
☐	土留断	D-4	撤去
☐	緑石	D-5	撤去
☐	車止めブロックA	D-6	撤去
☐	車止めブロックB	D-6	撤去
☐	コンクリートブロック	D-7	撤去
☐	レンガブロック	D-8	撤去
☐	門柱	D-9	撤去
☐	扉	D-10	撤去
☐	防落柵	D-11	撤去
☐	アレーバ 物置	D-12	撤去
☐	ネットフェンス	D-13	撤去
☐	木構	D-14	撤去
☐	竹圍	D-15	撤去
☐	フェンス リーダー H1,800	D-16	撤去
☐	バリア	D-17	撤去
☐	外灯	D-18	撤去
☐	交通標識	D-19	仮撤去
☐	看板	D-20	撤去
☐	便槽蓋	隠20/27	撤去

樹木撤去リスト				
名称	数量			
● 中産木 (幹周≧100 (本))	1 本			
○ 低木 (幹周 < 100 (本))	54 本			
□ 地蔵 : 低木 (m2)				
低木 1 1.2 x 2	m2	m2	m2	m2
低木 2 2.0 x 2	m2	m2	m2	m2
m2	m2	m2	m2	m2
m2	m2	m2	m2	m2
□ 地蔵 : 生垣 H≧2,000 (m)				
生垣 1 3.0m	m	m	m	m
生垣 2 2.5m	m	m	m	m
□ 生垣 : 生垣 H < 2,000 (m)				
生垣 1 8.0m	m	m	m	m
生垣 2 4.0m	m	m	m	m

- 1) 仮囲い等にて、撤去・移植作業を行う場合は、ガス管等の位置を確実に把握する。
- 2) アレーバ・ネットフェンスに設置してあるネット・扉・物置は、アレーバ撤去後撤去する。
- 3) 工事現場に必要とする資機材・足場等必要な設備は、撤去作業完了後に撤去する。
- 4) 防落柵については、フェンスバリア H1,800mm設置とシート張りにて仮囲いの設置を行う。
- 5) 撤去作業については仮置場とする。但し敷地外に影響がある場合は、撤去場所を決定し仮置場とする。
- 6) その他地下埋設物の掘削により敷地外に影響がある場合は、掘削場所を決定し撤去する。
- 7) 交通標識、看板等は、撤去前に撤去し、撤去後仮置場を確保し、撤去後に撤去する。
- 8) 11号棟・10号棟の工事現場進入路確保のため、先立って49号棟・52号棟を撤去し、仮置場を確保する。

竣工図	竣工	平成25年	3月22日
作成日	平成25年 3月 28日
縮尺	A1 1/250
枚数	A2 - A3 1/450
総枚数	5
枚数	32

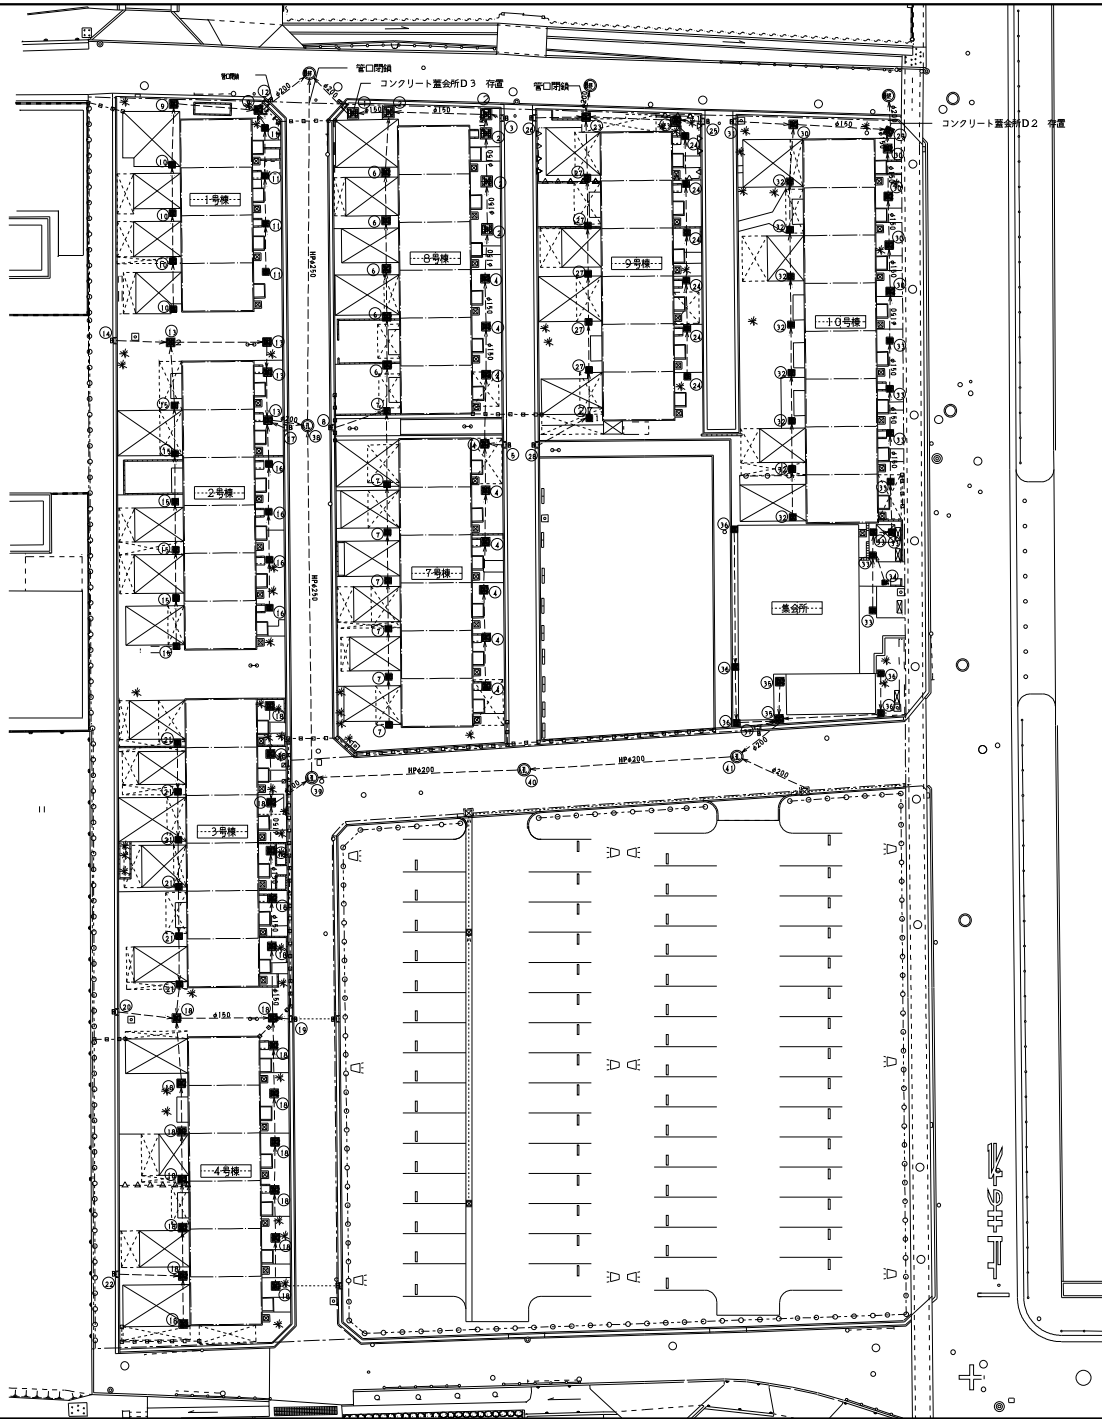

コンクリート蓋所D2 符覆

凡例			
記号	名称	詳細番号	区分
—	工区境界線		
■	住棟(1~4, 7~10号棟)		撤去
■	最終倉庫		撤去
■	最終倉庫		撤去
○	人孔	D-21	撤去
■	コンクリート蓋倉庫	D-22	撤去
■	L型雨溝倉庫	D-23	撤去
■	排水管(側溝・又はHP管)		撤去
—	物記交差線(掘削・埋戻し)		撤去


倉庫撤去リスト					

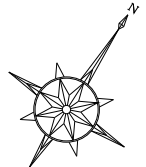


現況 外構撤去平面図(1-2) 1/200

特記事項: 1) 掘削時、掘削/埋戻し等を行う場合は、ガス等の位置を確認の上
掘削する事。
2) 工事後等に必ず最終倉庫・埋戻し排水系統の確認を行い撤去後及び撤去間
する事。
3) 掘削箇所等の掘削により掘削に影響がある場合については、掘削土留め等
を行う必要がある事。

竣工図		竣工 平成25年 3月22日	

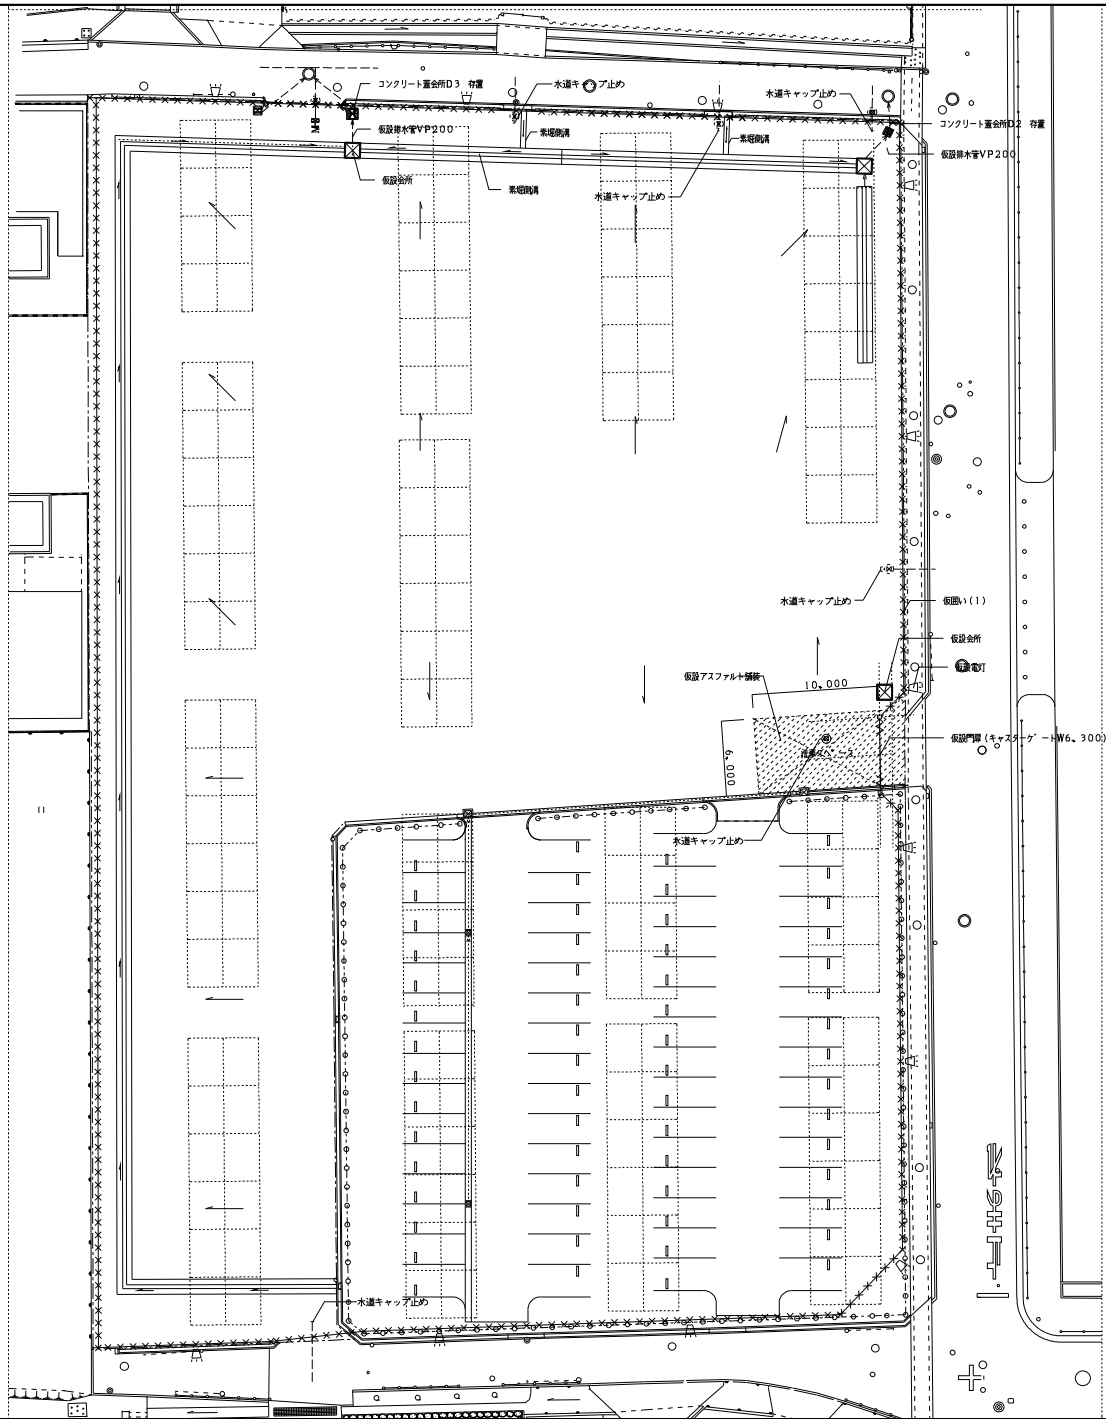


凡例			
記号	名称	詳細番号	取扱い
○	給排水 (1/2" x 1" x 6.100)	K-1	存置
××××	仮設 (1) (下部構造層 3.000 (上部構造層シート貼り))	K-2	存置
〰〰〰〰	仮設アスファルト舗装	K-3	新設・存置
☐	仮設電灯	K-4	存置
☒	仮設金所 (40mm) プラグ 1/2"	K-7	存置
☒	仮設金所	K-7	新設・存置
〰〰〰〰	集塵機	K-8	新設・存置
←	水勾配		

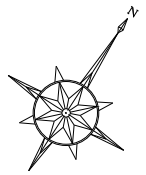


撤去完了図 (1) 1/200

特記事項 1) 仮設、等で、掘削/埋戻し等を行う場合は、ガス等の位置を確認の上、掘削する。 2) 掘削等については確認する。 3) 撤去完了後の整理レベルについては、監理側の指示による。又、暫定幅は、10mメッシュでレベル調整を行い、図面を作成し、監理側の確認を受ける。

竣工図	竣工 平成24年 3月22日
型式名	
図面名称	撤去完了図 (1)
図面番号	撤去完了図 (1)
代表	設計 作成 検校 9/32
	A2 - A3 1/400

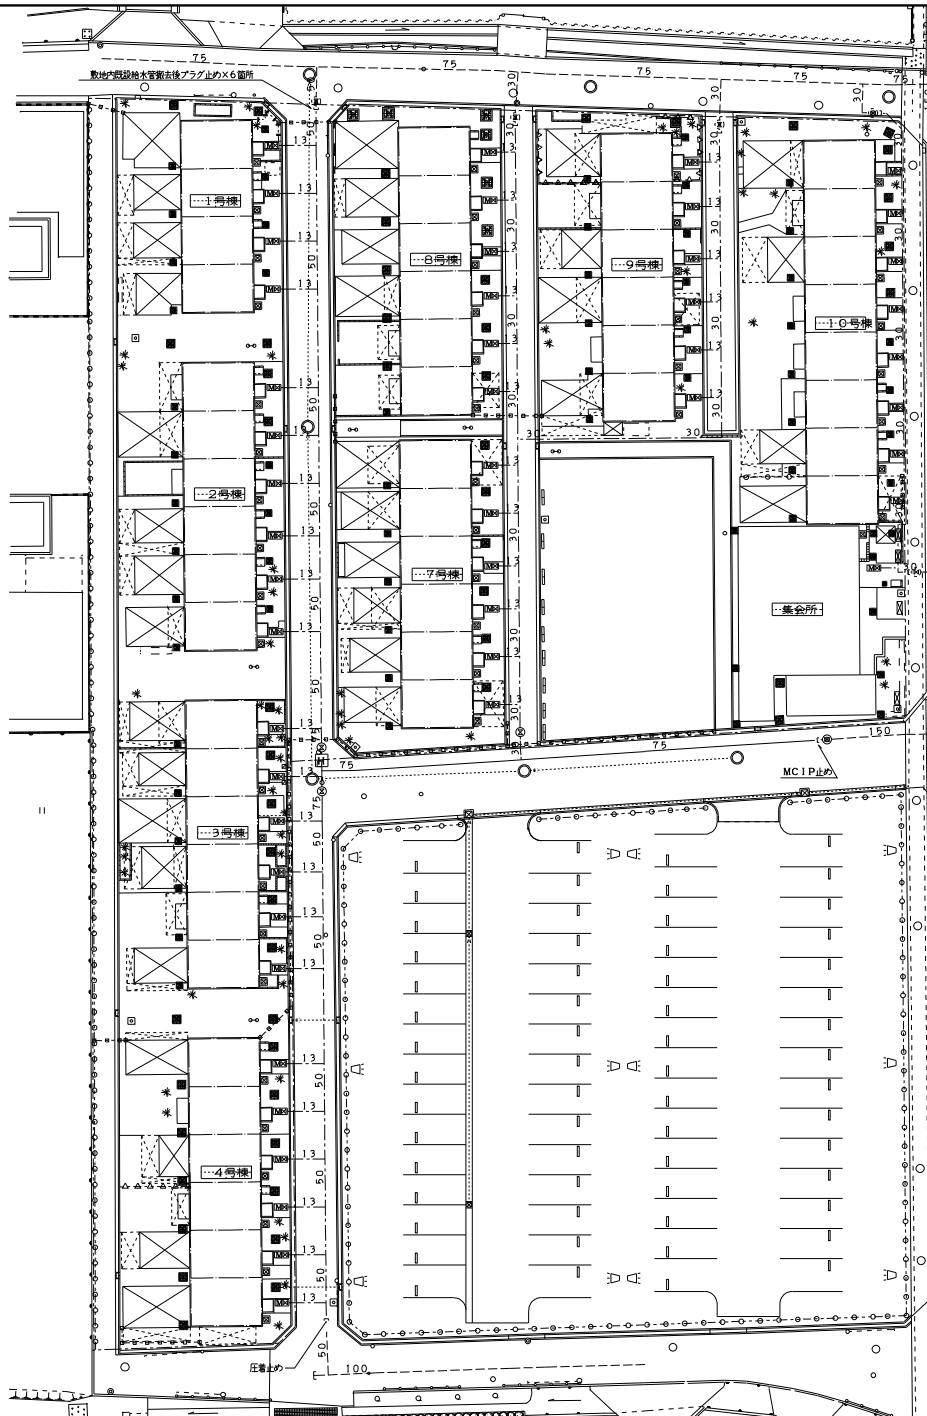


凡例	名称及び種別
--- (実線)	敷地内既設給水管 (75A以上 (水通付クワイル鋼管)) の撤去部分
--- (点線)	敷地内既設給水管 (50A以下 (耐衝撃性硬質塩化ビニル管)) の撤去部分
□ (点線)	住戸用水量器 (1.3A (市水道部にて撤去))
□ (実線)	同上用ボックスの撤去
□ (実線)	同上用止水栓 (1.3A) のボックス共撤去
○ (点線)	敷地内既設止水弁 (50A以上) のボックス共撤去
□ (実線)	敷地内既設消火栓 (75A) のボックス共撤去
---	道路 (公道) 内既設市水道本管の存置部分
○ (実線)	道路内既設止水弁 (50A以上) + 止水栓 (30A) のボックス共撤去 (敷地内既設給水管撤去後、上記各バルブ部分にてプラグ止め)

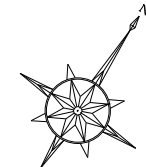


給水設備撤去図 (1) 1/200

竣工		平成25年 3月22日	
承認	大塚建設株式会社 代表取締役社長 大塚 隆夫	現場指揮	14 / 32
工事名称	大塚建設株式会社住宅宅間集約付住宅電線工事	図面名称	給水設備撤去図 (1)
図面名称	給水設備撤去図 (1)	図面番号	A1 / 1/200
代用者	図面	種別	A2 - A3 / 1/400
		14 / 32	

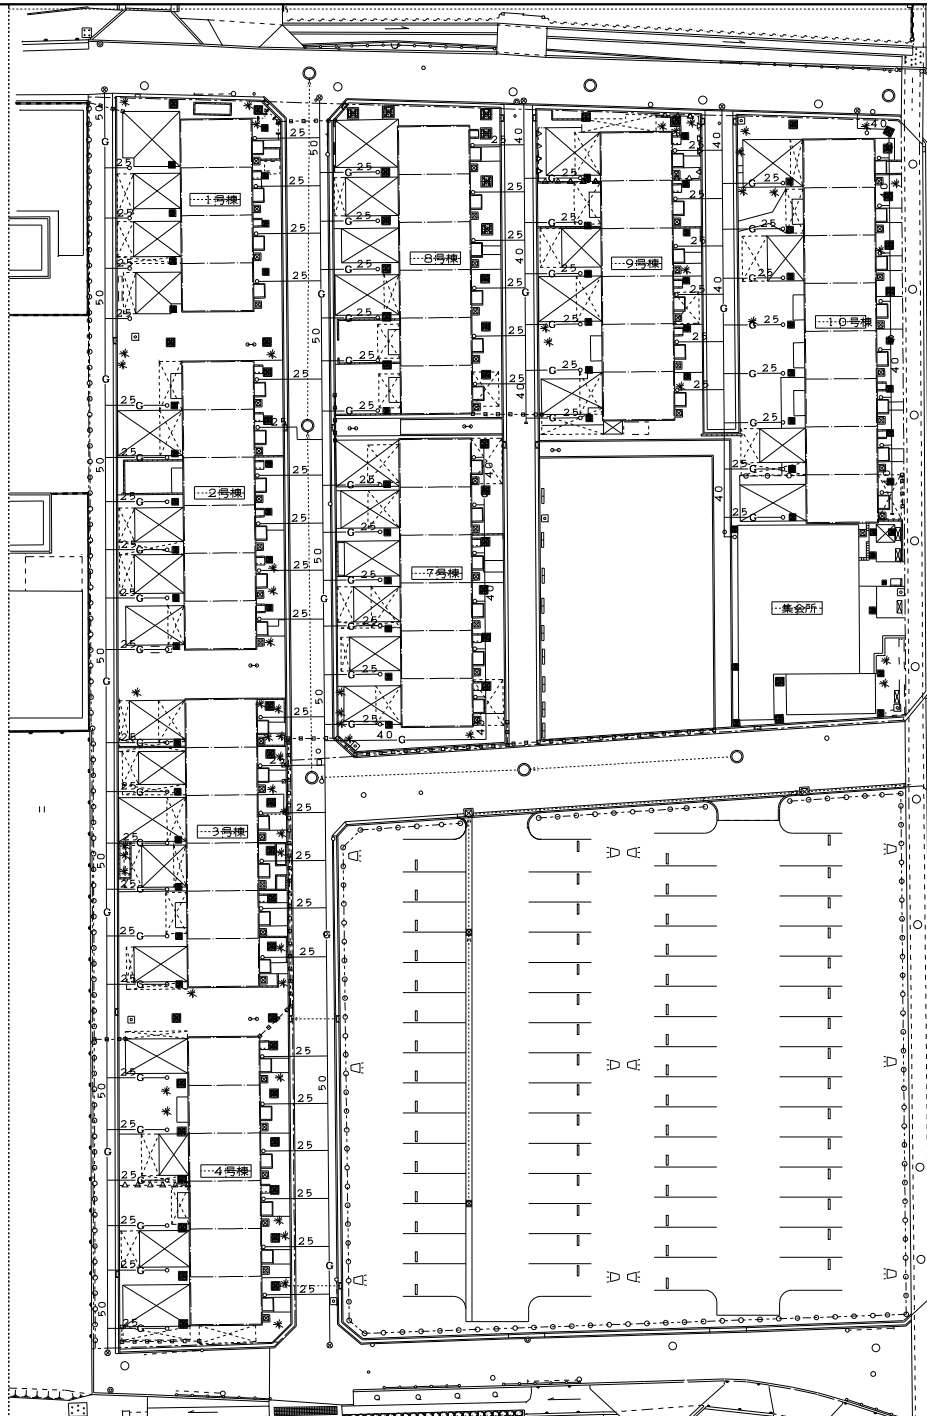








凡 例	
図式記号	名 称 及 び 種 別
G	敷地内配設ガス管（管径・GP）及配設部分
⊗	大取ガス（株）にてガス管切断の上、栓止め部分

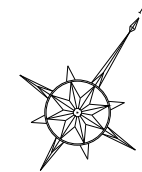

特記事項がガス管敷設に当たっては、事前に大取ガスを工事通知書を出し、撤去すること。

ガス設備配設図(1) 1/200

竣工図		竣工	平成25年 3月22日
大取ガス株式会社 公共施設工事グループ	電機配線	16	32
代表者 取締役 代表取締役社長 大取 隆夫	担当		
図面名称 ガス設備配設図(1)			
代表者	設計	作成	32
A2	-	A3	1/400

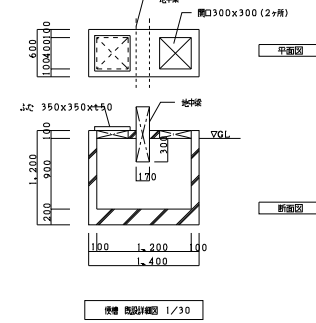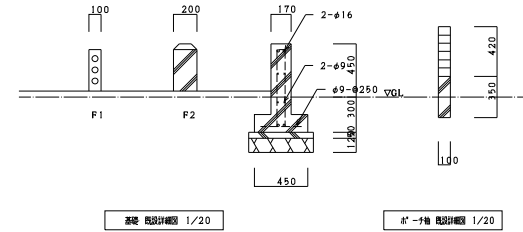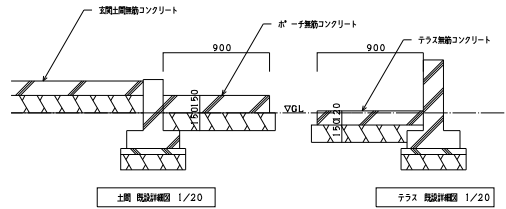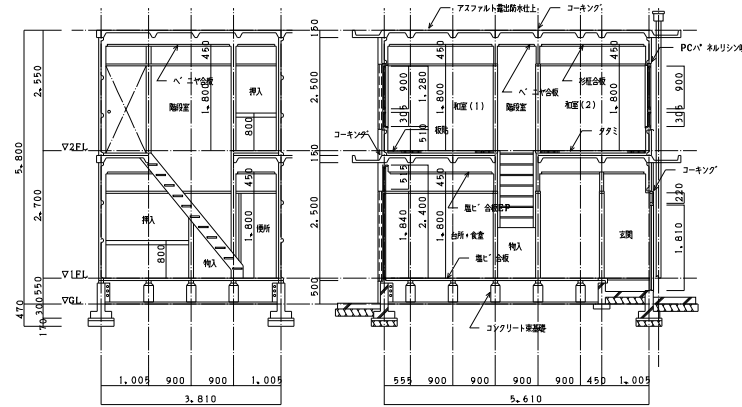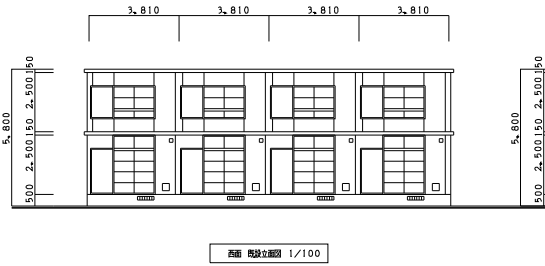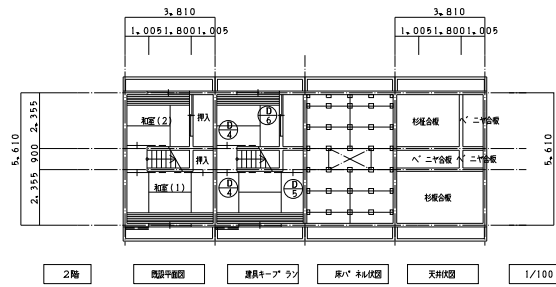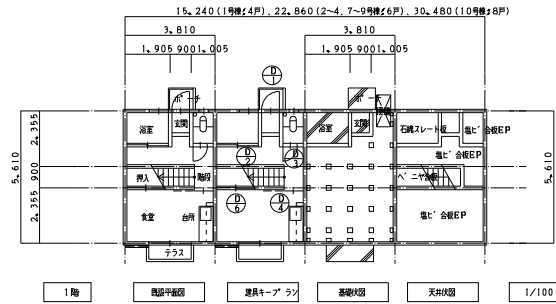

西面 西設立面図 1/100

東面 西設立面図 1/100

北面 西設立面図 1/100

南面 西設立面図 1/100

外観仕上表		内装仕上表					
	仕上	室名	床	巾木	壁	天井	備考
外壁	コンクリート下地 リシン吹付	玄関	モルタルコ字押え	モルタルコ字押え	ベニヤ合板OP	塩ビ合板EP	
外部付木	コンクリート打放し	台所+食室	塩ビ合板	木製	ベニヤ合板OP	塩ビ合板EP	流し台
屋根	アスファルト露出防水	和室(1)	タタミ敷き4帖(一部障子紙)	タタミ寄付	珪藻合板	杉板合板	
玄関袖	レンガ化粧廻り	和室(2)	タタミ敷き3帖(一部障子紙)	タタミ寄付	珪藻合板	杉板合板	
鉄部+木部	ベニヤ張り	浴室	モルタルコ字押え	モルタルコ字押え	モルタルコ字押え、一部珪藻+石膏シート壁	石膏シート壁	浴室床材付
庇	コンクリートの上吹付仕上	襖所	塩ビ合板	木製	ベニヤ合板OP	塩ビ合板EP	襖器
ボーチ	モルタルコ字押え	押入	ベニヤ合板(中継掛)	木製	ベニヤ合板	ベニヤ合板	
樋+軒樋	塩ビ製	物入	ベニヤ合板	木製	ベニヤ合板	塩ビ合板EP	
		階段室	段板ラワン	ササラ木製	ベニヤ合板OP	ベニヤ合板	

建具リスト			
符号	名称	寸法	備考
⊙	木製押入戸	815x1,810	
⊙	アルミ樹脂違い戸	1,720x1,800	
⊙	木製片開きフラッシュ戸	600x1,800	
⊙	片引きアスマ	900x1,800	
⊙	片引きアスマ	900x1,800	
⊙	引違いアスマ	1,720x1,800	

※外装建具品については、別途図による。

数量物 (参考数量)	
可動物	量外 42.6 m ³ 量内 208.0 m ³
不動物	量外 23.0 m ³ 量内 150.0 m ³

竣工図		竣工 平成25年 3月22日	
承認	大野建設株式会社 代表取締役 大野 隆夫	承認	20
工事名称	大野建設株式会社 住宅建築工事	承認	20
図面名称	図次 仕様 階段室以上階第一階段(1)~4, 7~10号機(1) (参考図)	承認	20
