






A-11			
65			

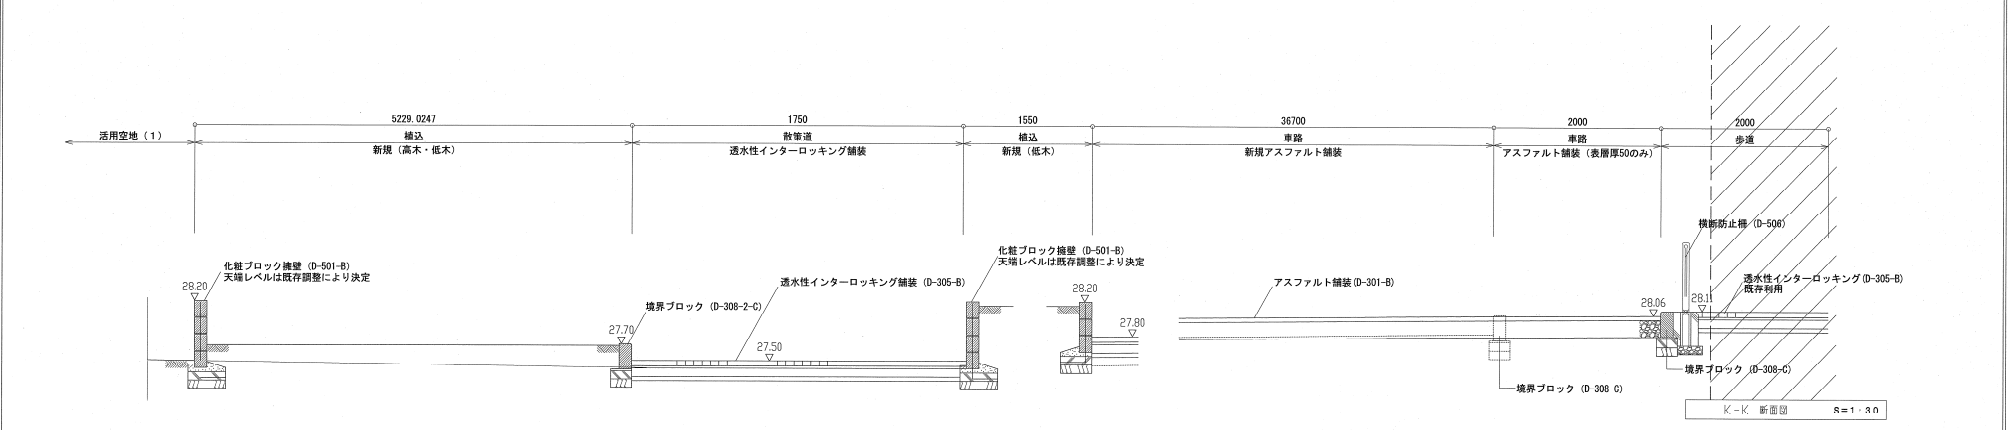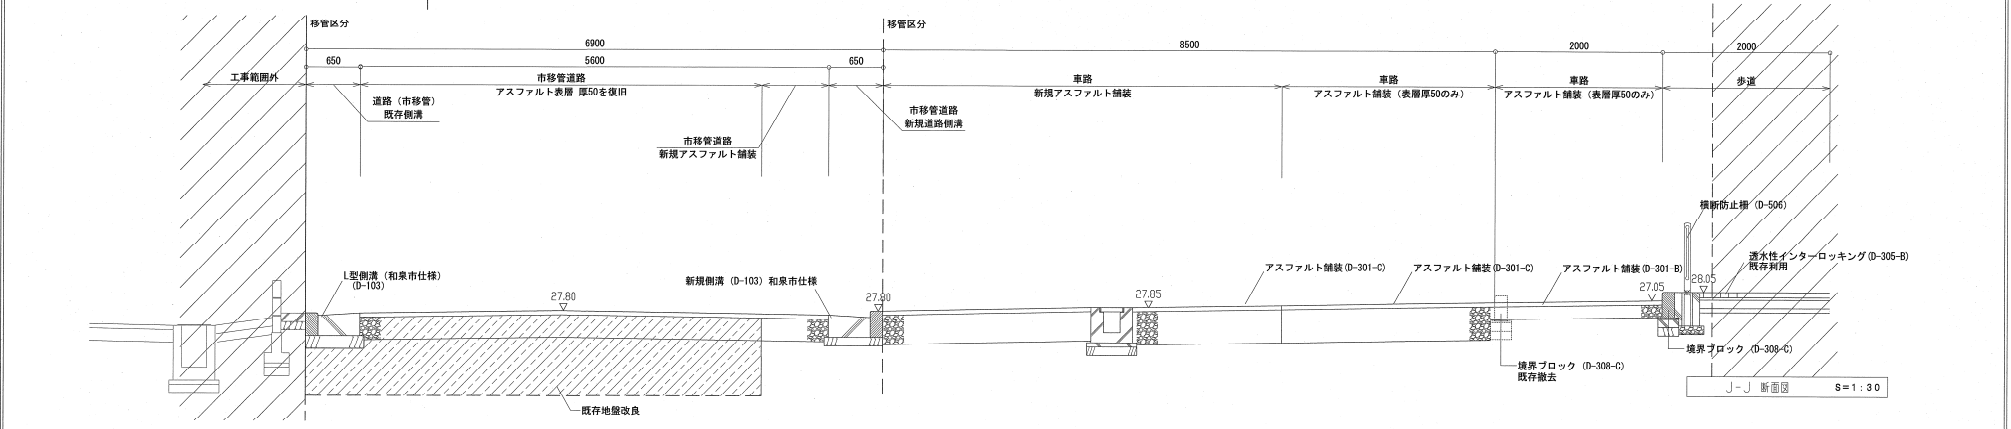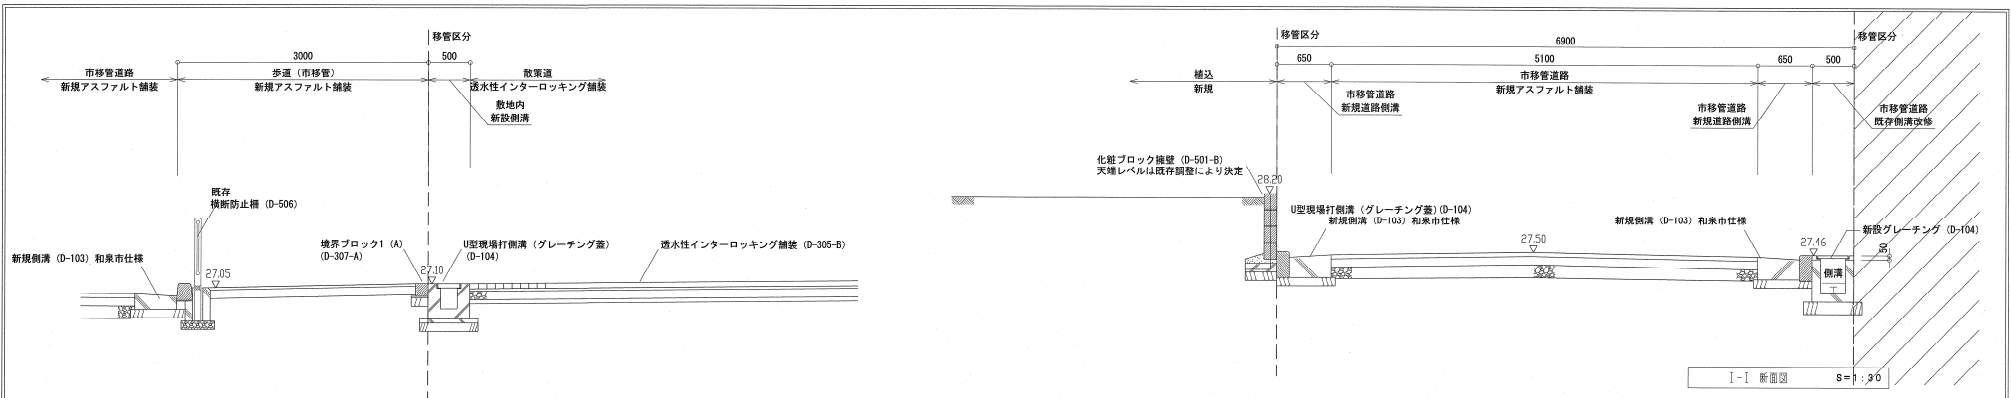

工事名称：大阪府豊和泉寺田住宅道路整備その他工事（第1工区）

図面名称：道路・外構計画断面図（3）

設計：平成29年3月14日

代表	設計	校核	縮尺	A1	1/30
			K2	A3	1/30

A-15 / 65

D-501 化粧ブロック積み擁壁 1/20

(A)

特記仕様

- ブロックの表面仕上げは (C) による。
- 基礎コンクリート設計基準強度 $F_c=18N/mm^2$ 、スランプ15cm
- 目地モルタル - セメント1:砂2 敷モルタル - セメント1:砂3とする。

5-6

D-502 車止め (1) 1/20

特記仕様

- 主材は構造用ステンレス鋼管 SUS304
- コンクリート設計基準強度 $F_c=18N/mm^2$ 、スランプ15cm
- クリリの有無は特記すること。

7-3

D-503 車止め (2) 1/20

(U型) (A) 可動式

(T型)

(B) 固定式

特記仕様

- 主材は構造用ステンレス鋼管 SUS304
- 反対チープ WTR-B45中45mm トーク安全工(後) 同等品以上。
- 基礎コンクリート設計基準強度 $F_c=18N/mm^2$ 、スランプ15cm

7-4

D-504 コンクリート土留(重力式) 1/20

特記仕様

- コンクリートの設計基準強度は、 $F_c=18N/mm^2$ スランプ15cm
- 捨てコンクリートは、 $F_c=18N/mm^2$ スランプ15cm
- 水抜きパイプVP75φを37以内毎に1ヶ所設置。
- コンクリートは打ち放し仕様とする。
- 伸縮目地は10m毎に設置し、特記なき場合はエラストマイト20とする。

D-505 メッシュフェンスH=0.8~1.12 1/35

特記仕様

- 基礎コンクリートブロックは既製コンクリートブロックとし、寸法はメーカー仕様による。
- 金網取付仕様及び取付金具等はメーカー仕様による。
- 取付金具は腐蝕メッキの上、樹脂コート (JIS G3547 S-WMGH3) とする。
- 金網の網目幅は50mmとする。
- 門扉 メーカー仕様による(片開き・両開き W=)

7-9

D-506 横断防止柵 (アルミ製) 1/30

特記仕様

- 上下部パイプ $\phi 40 \times 4$ 支柱 $\phi 75 \times 2.2$
- 支柱 $\phi 21.7 \times 1.5$

200 820 400 820 820 1000

横断柵取付 (W) 後立横柵 (C) 土中用 (E)

D-507 ベンチ詳細図 1/20

特記仕様

- 上台: レッドシダー材 着色は水栓塗装
- 脚: スチール
- 金物塗装仕様: 電気亜鉛メッキ下地 合成樹脂塗装仕上 (ダークブラウン)

D-508 既存(水路)側溝改修 1/20

特記仕様

- ブロックは全て工場製品とする。(長さ1=600)
- JIS A537Eプレキャストコンクリート製品(建築用規格かつL形断面)による。
- 目録部は既設工製品とする。なお、規格外寸法の場合は、現場打ちコンクリートとし、仕様は工場製品に準じる。
- 溝蓋は既設排水マンホールとし、仕様は工場製品に準ずる。
- 基礎コンクリートの設計基準強度 $F_c=18N/mm^2$ 、スランプ15cm

工事名称: 大阪府豊和泉市住宅道路整備その他工事 (第1工区)

型式名:

印刷名称: 外構詳細図 (6)

設計 平成26年 3月14日 大阪府住宅まちづくり部

代表	設計	作図	確認	A1	-	A-50
				A2	-	

65