


プロポーザルの「概要」別添図面  
1/3ページ

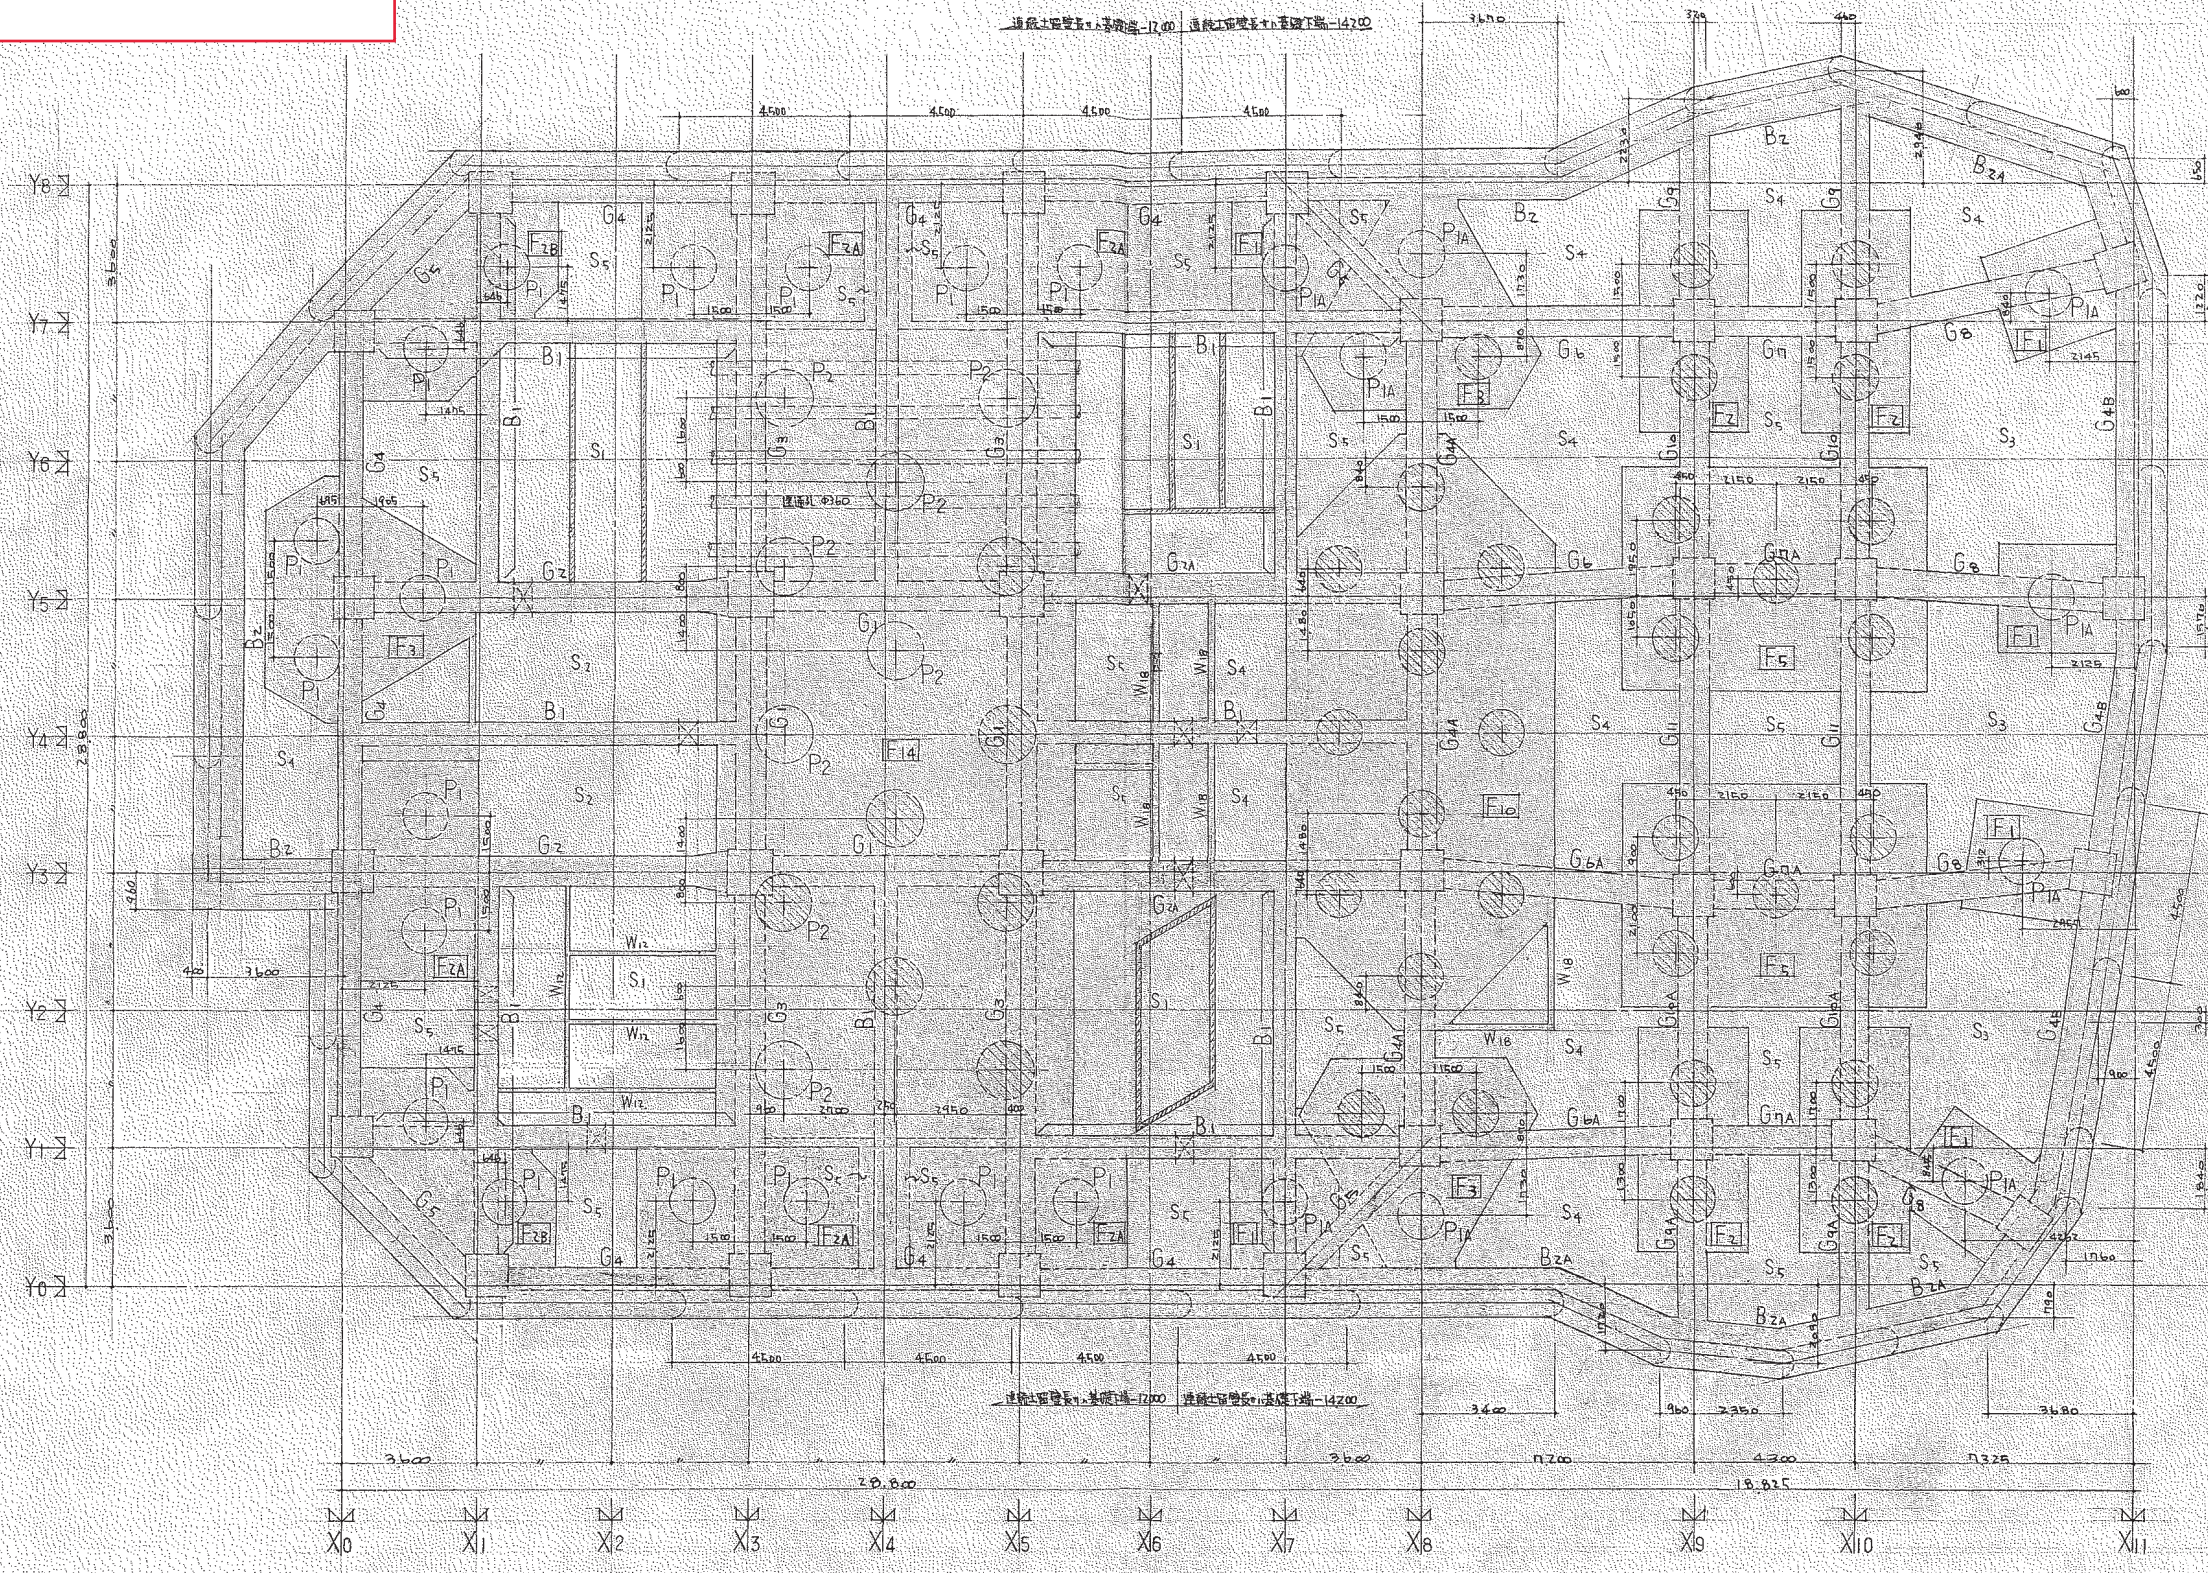

- 【註記事項】
- P  $\phi=1,200$   $L=12,000$  桁材 240 $\times$ 4
  - P1A  $\phi=1,100$   $L=14,200$  桁材 240 $\times$ 4
  - P2  $\phi=1,500$   $L=12,000$  桁材 410 $\times$ 4
  - 載木数 71本  
全同工事 P1-17本 P1A-4本  
P2-9本  
面同工事 桁材 7本 (工事 3分)

基礎伏図  
 (註) 特記が限り下記通りとする。  
 ・ 連続基礎区分寸法が異なる現場割付は依り  
 準定とする。  
 ・ 埋込孔  $\phi 500$  等とする。  
 1122111-120.7 型 (4BR) 等とする。


竣工図

訂正	理由	年月日	連絡
	46	4.30	現説に依る

工事番号	7	設計年月日	昭和 年 月 日	図面番号	169
図面名称	基礎伏図	縮尺	1/100	46-87-169	



プロポーザルの「概要」別添図面  
2/3ページ

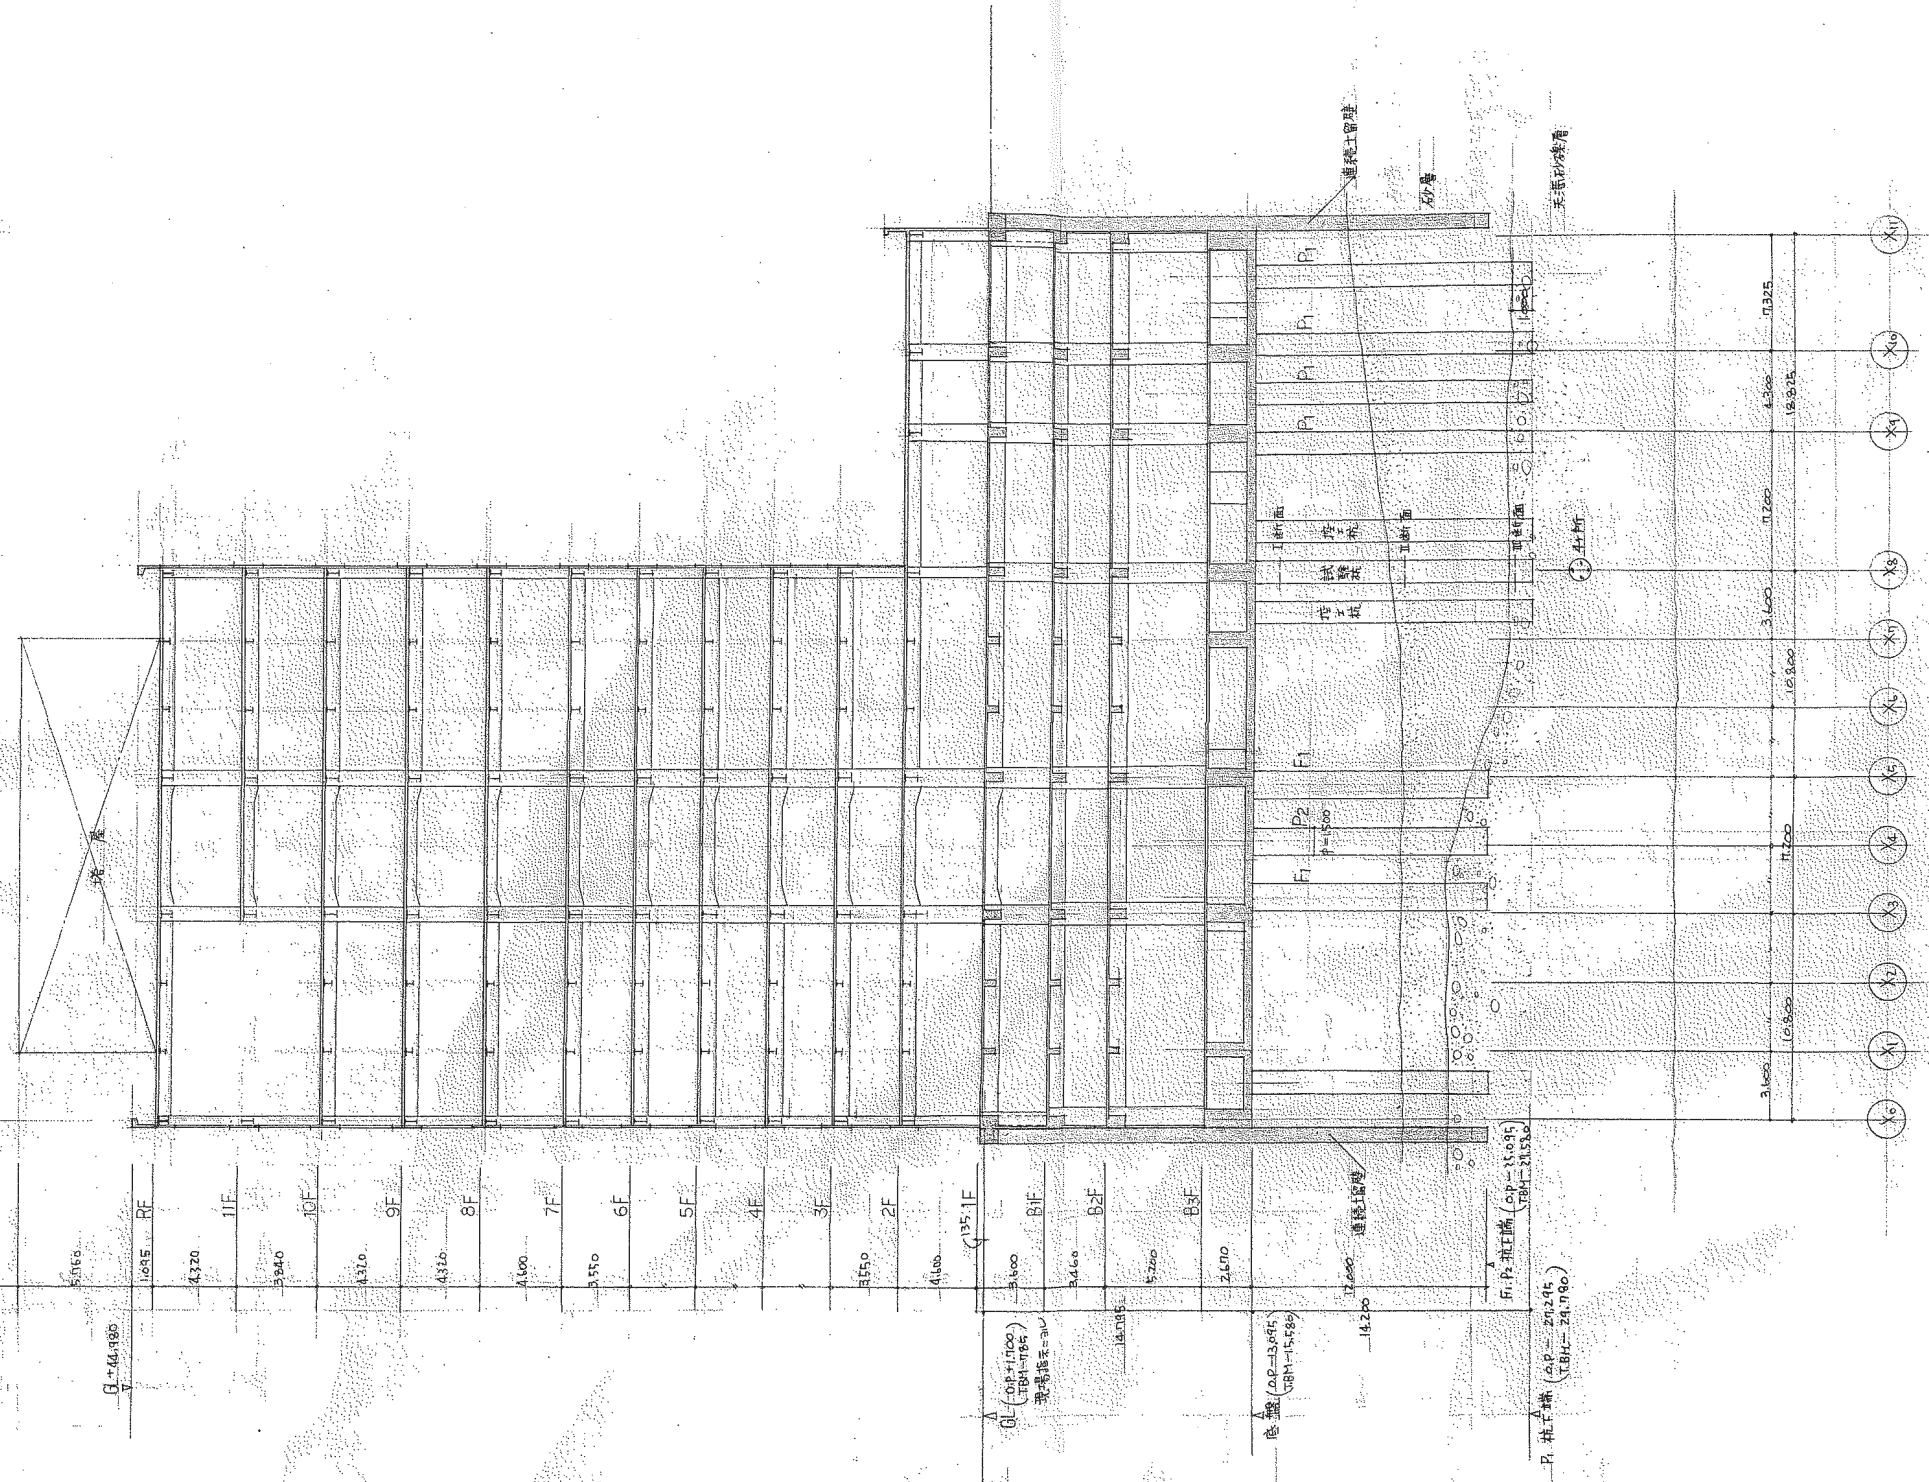

新 柱 図 S. 1/200

竣工図

訂正	昭和	年	月	日	補綴

工事名称	大	設計番号		設計年月日		図面番号	
図面名称	新柱図	縮尺	1/200	昭和	年	月	日
46-88-3						3	



試錐孔 NO.1			試錐孔 NO.2			試錐孔 NO.3											
層位 目尺 (m)	地盤 (岩相) 状態		性状	標準貫入試験 (JIS A 1219)		層位 目尺 (m)	地盤 (岩相) 状態		性状	標準貫入試験 (JIS A 1219)		層位 目尺 (m)	地盤 (岩相) 状態		性状	標準貫入試験 (JIS A 1219)	
	記号	名称		N 値	打撃回数 (回) N 値		記号	名称		N 値	打撃回数 (回) N 値		記号	名称		N 値	打撃回数 (回) N 値

プロポーザルの「概要」別添図面  
3/3ページ

- 記載事項
1. 本図の試錐孔番号は概略参照
  2. TBM位置は、常陸生命ビル南側端
  3. 着目柱は、現目地盤面より±0.00とスレ
  3. TBM ±0 (OP+2485)

竣工図

訂正	昭和	年月日	内容	工事名称	設計番号	設計年月日	図面番号
				大	45-88-4		
				図面名称			
				ホーリッパ柱状図			