

大阪府立第148高等学校(仮称)新築第1期工事敷地測量


平面図 S=1:500




使用水準点
 標高番号 池田市 NO.35
 所在地 池田市宮前町
 宮田川環境広場
 標高 TP+49.054
 (昭和51年度)


竣工図
 大阪府建設部管理室
 大阪府立第148高等学校(仮称)新築第1期工事
 縮尺 1:500

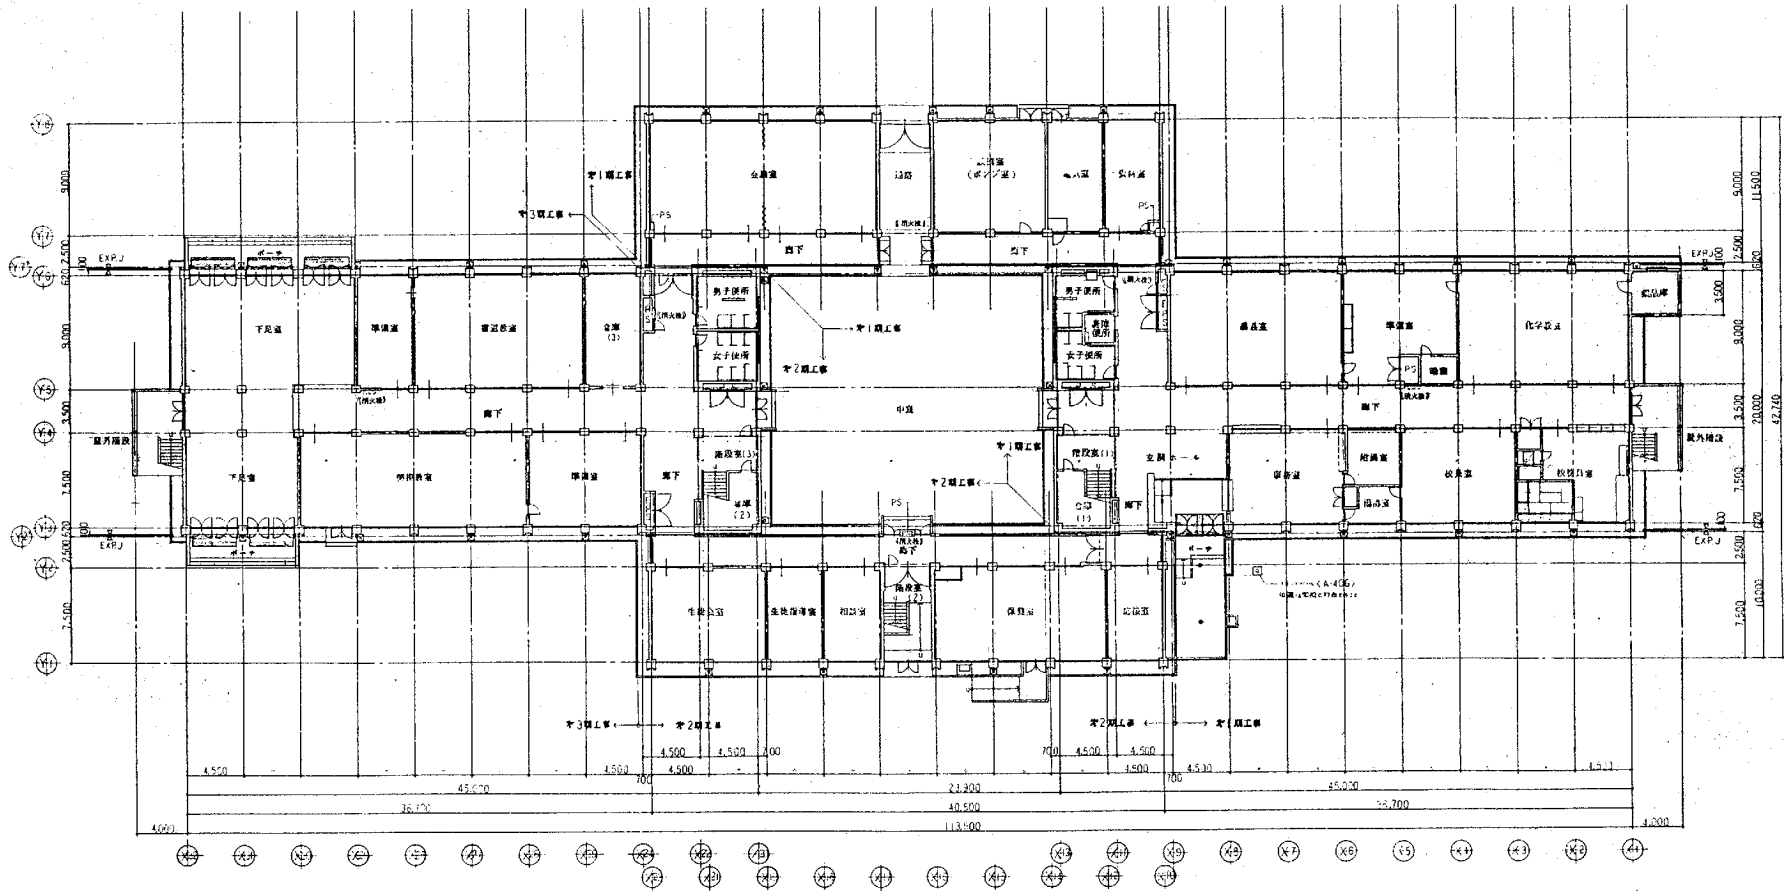


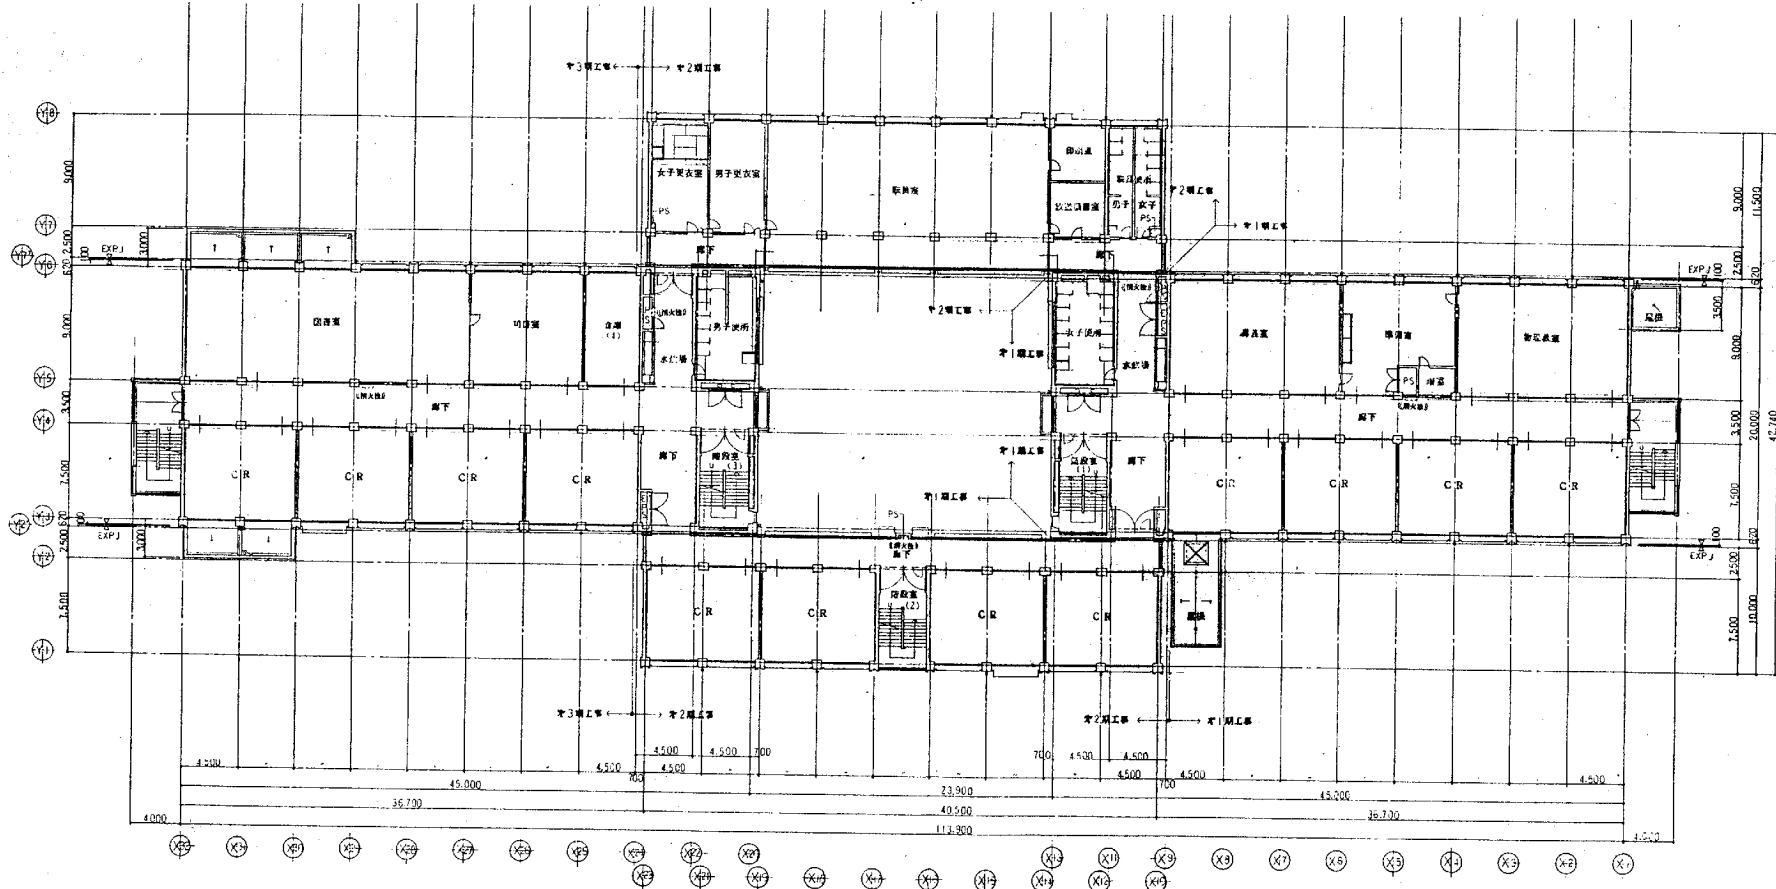


大阪府建設部建築室



竣工图

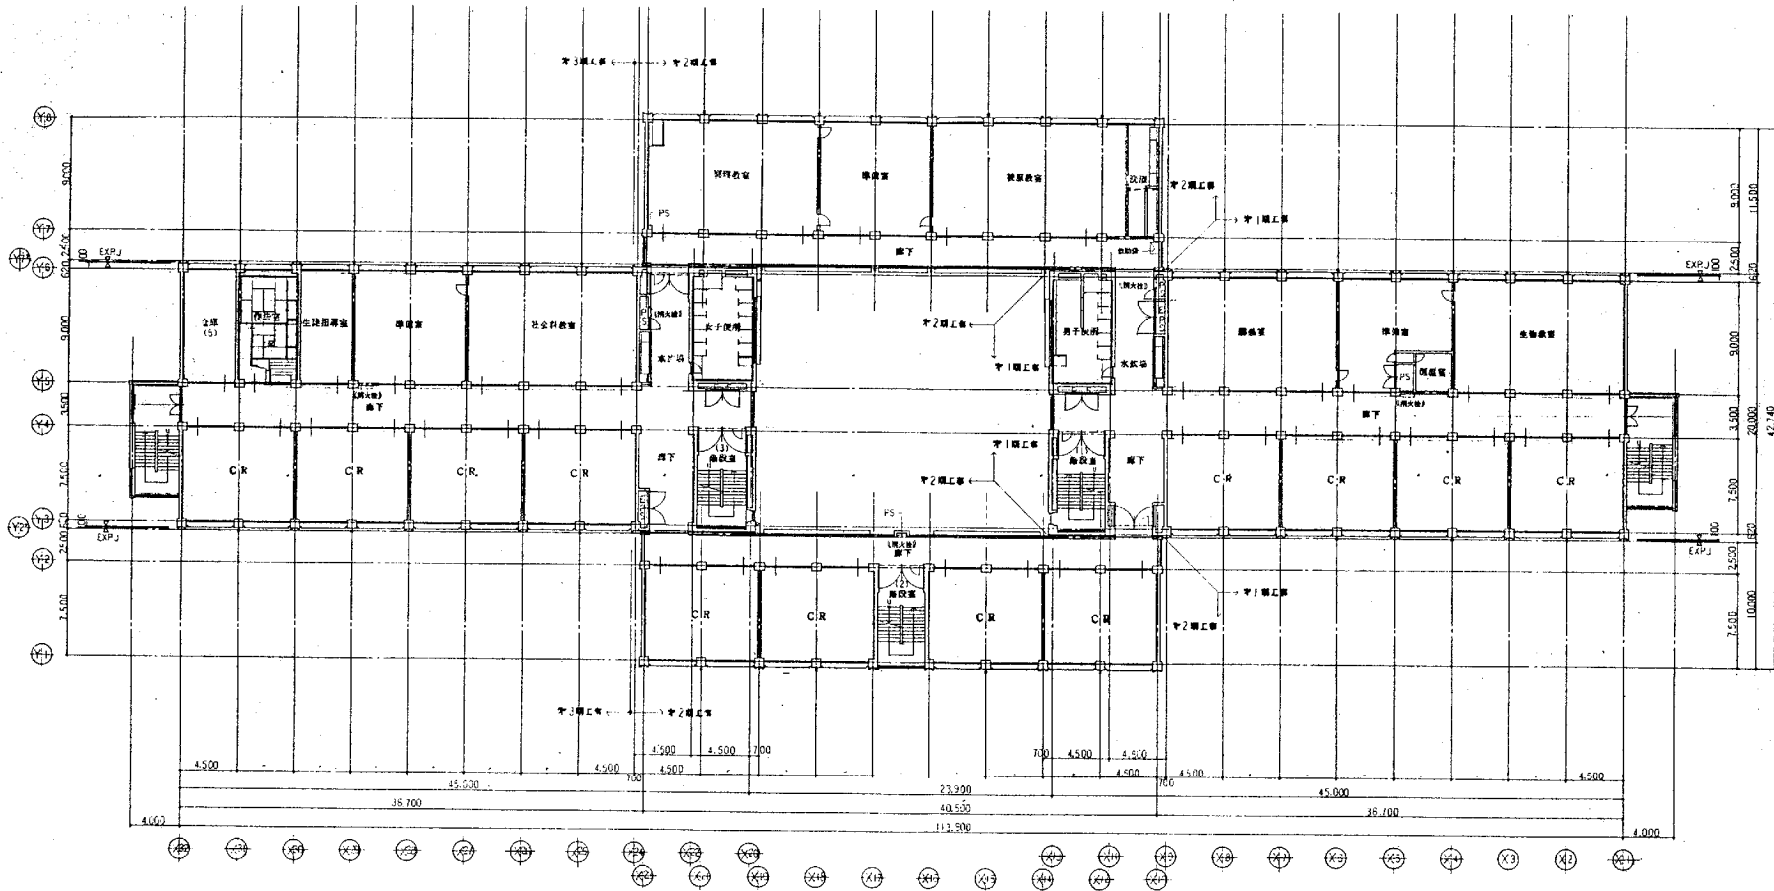

3 階平面図 1/200

竣工図


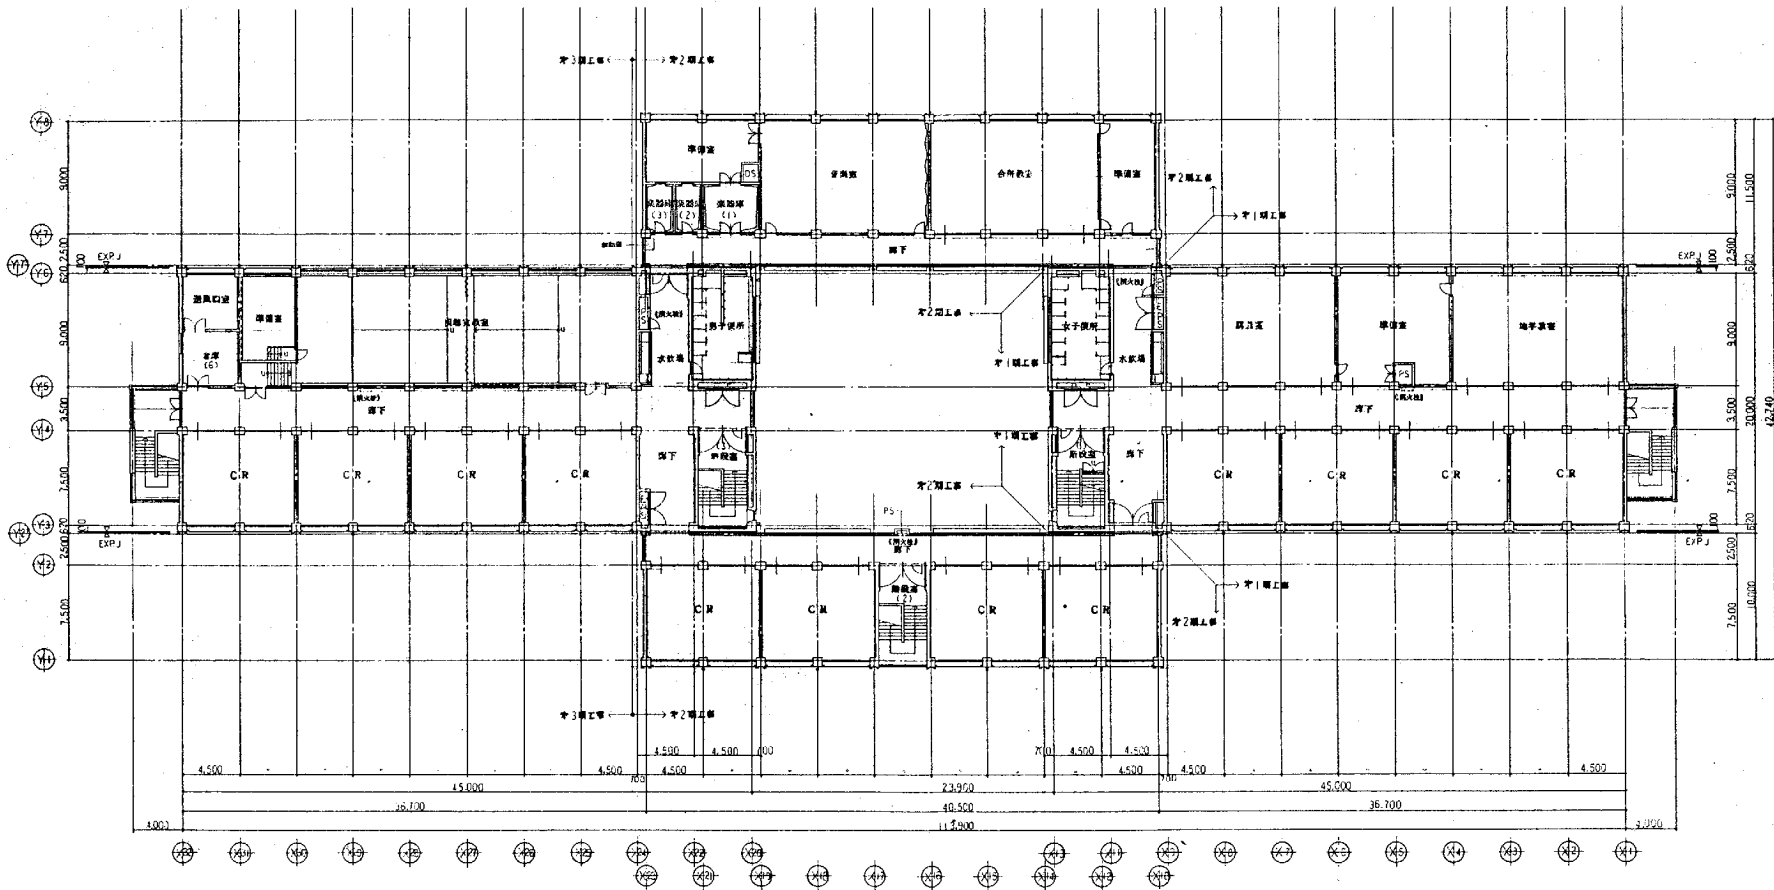


4 階平面図 1/200

竣工

姓名	職名	印


大阪府建設部管轄 大阪府立第148高等学校(仮称)新築第1期工事
4 階平面図 1/200

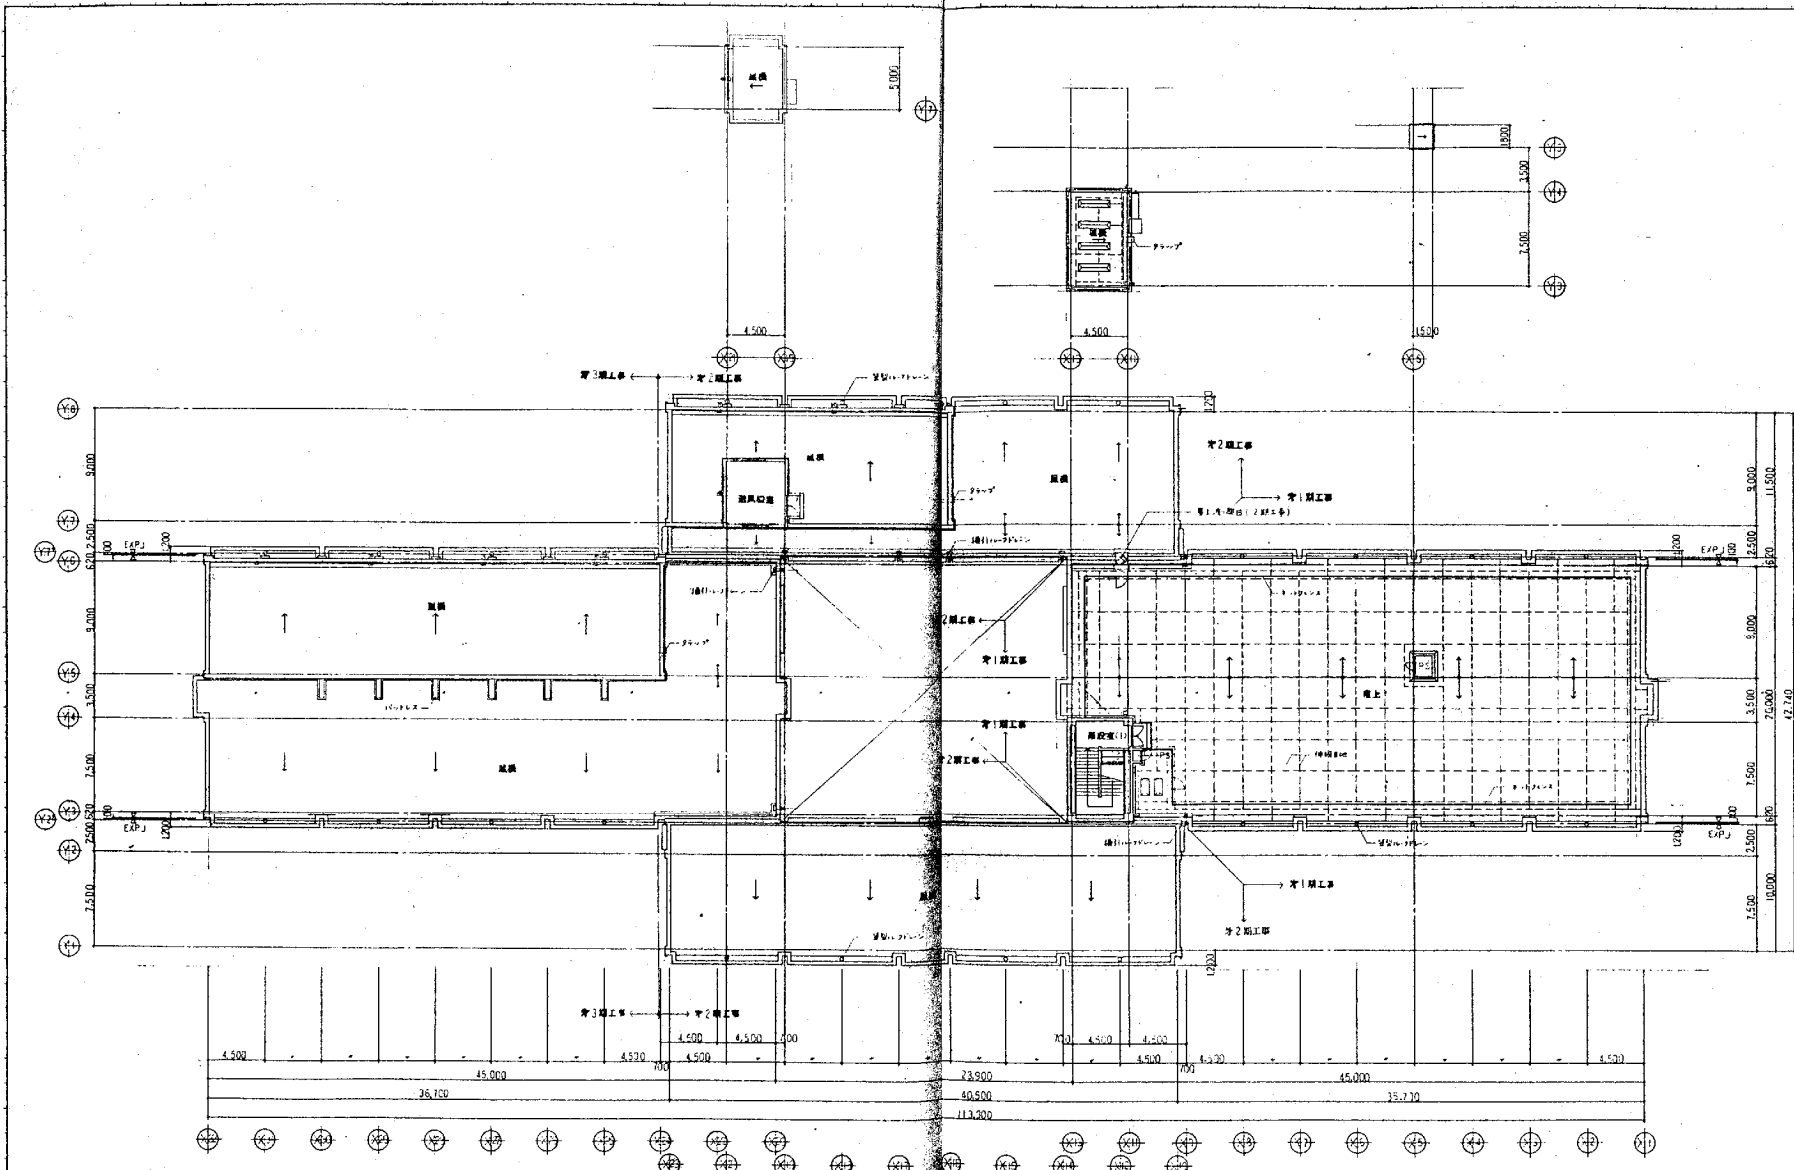


竣工図

<table border="1"> <tr> <td>図名</td> <td>竣工図</td> </tr> <tr> <td>縮尺</td> <td>1/200</td> </tr> <tr> <td>作成者</td> <td></td> </tr> <tr> <td>承認者</td> <td></td> </tr> </table>	図名	竣工図	縮尺	1/200	作成者		承認者		<table border="1"> <tr> <td>設計者</td> <td>大阪府建築部建築室</td> </tr> <tr> <td>設計者</td> <td>大阪府立第148高等学校(仮称)新築第1期工事</td> </tr> <tr> <td>縮尺</td> <td>1/200</td> </tr> </table>	設計者	大阪府建築部建築室	設計者	大阪府立第148高等学校(仮称)新築第1期工事	設計者	R.P.H. 建築計画	縮尺	1/200	<table border="1"> <tr> <td>図番</td> <td>82-C2</td> </tr> <tr> <td>期数</td> <td>1期II</td> </tr> </table>	図番	82-C2	期数	1期II
図名	竣工図																					
縮尺	1/200																					
作成者																						
承認者																						
設計者	大阪府建築部建築室																					
設計者	大阪府立第148高等学校(仮称)新築第1期工事																					
縮尺	1/200																					
図番	82-C2																					
期数	1期II																					

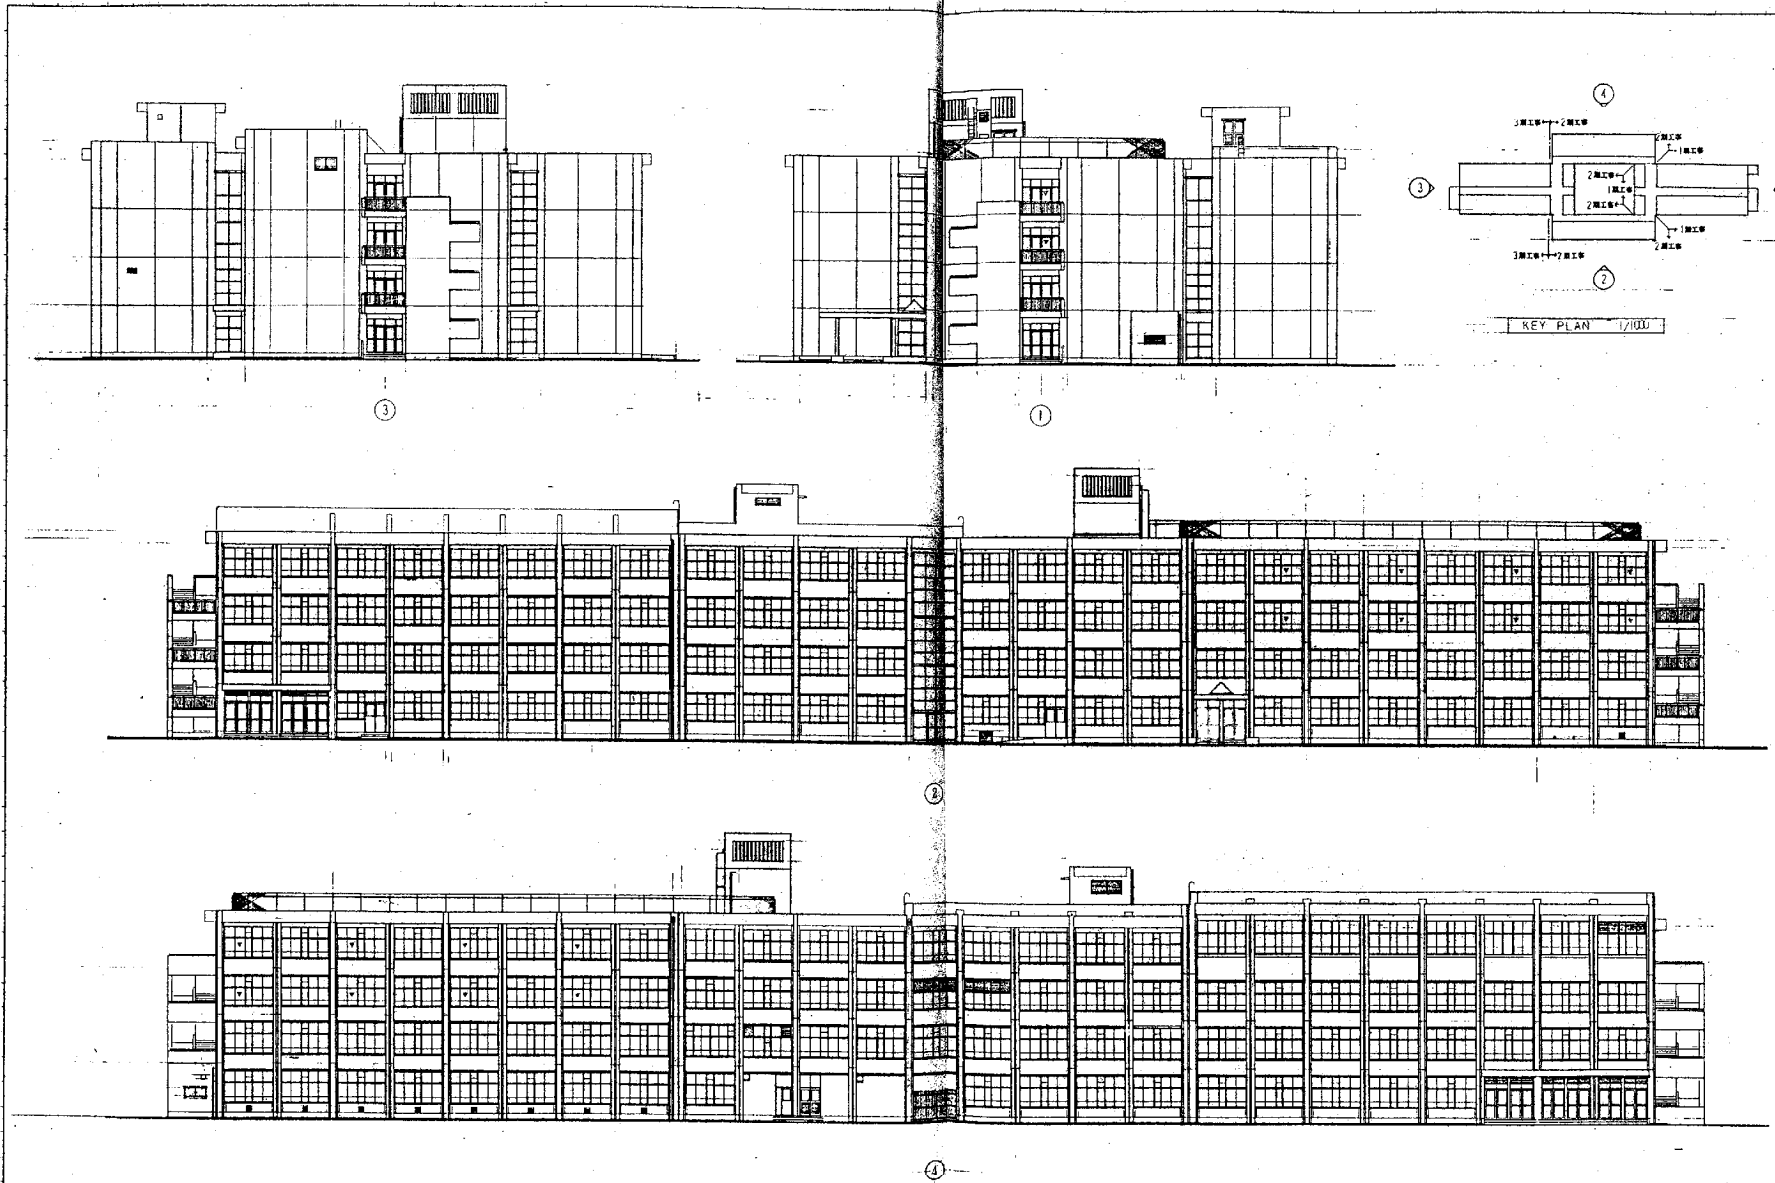

图名	比例

 大阪府建設部建築課
 立面図 1/200

竣工図