

給水

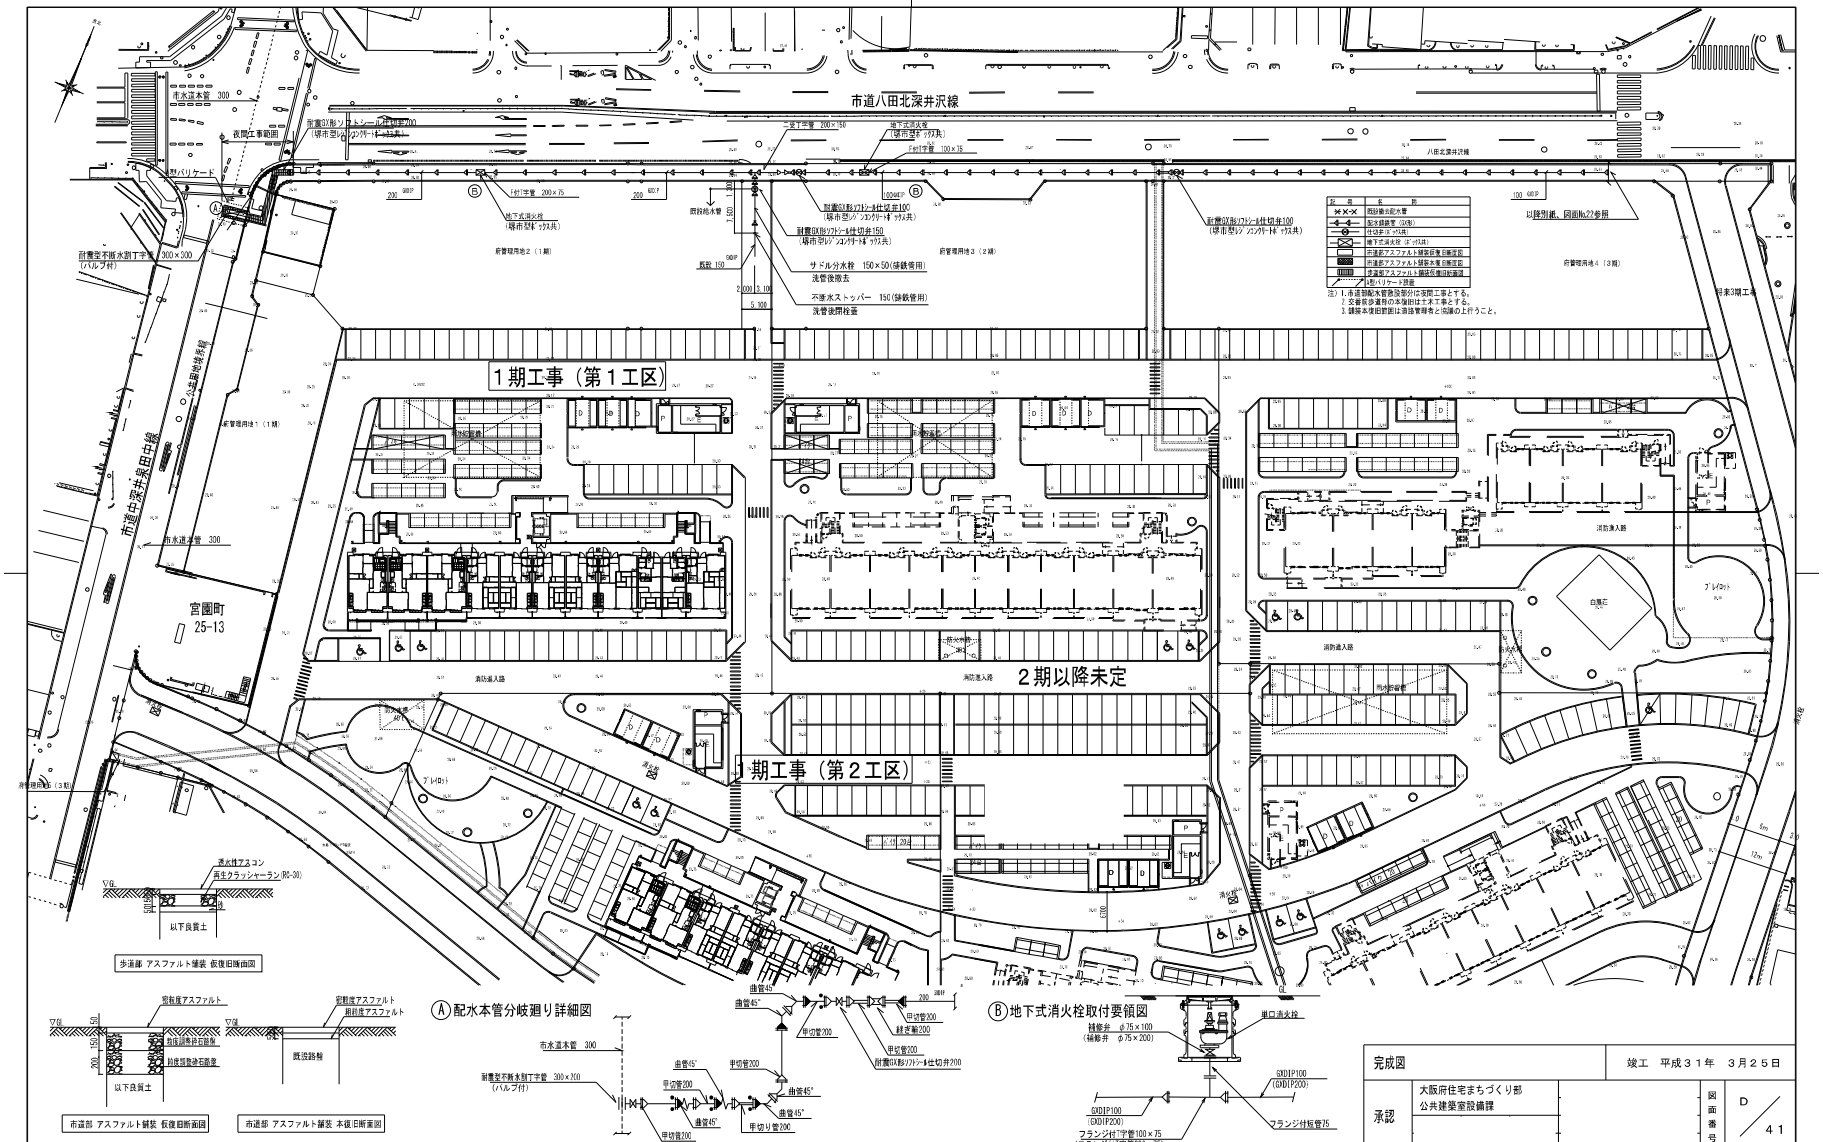



| | |
|---|---|
| 完成図 | 竣工 平成３１年 ３月２５日 |
| 承認 | 大阪府住宅まちづくり部<br>公共建築室設備課 |
| 図面番号 | D／41 |
| 工事名称 | ：大阪府営堺宮園第１期住宅（建て替え）道路整備その他工事（その２） |
| 図面名称 | ：北側配水管敷設工事－2 |
| 大阪府住宅まちづくり部公共建築室設備課 | |
| 縮尺 | A１ 1:400<br>A３ 1:800 |
| 図面番号 | D／41 |

平成 年 月 日

雨水

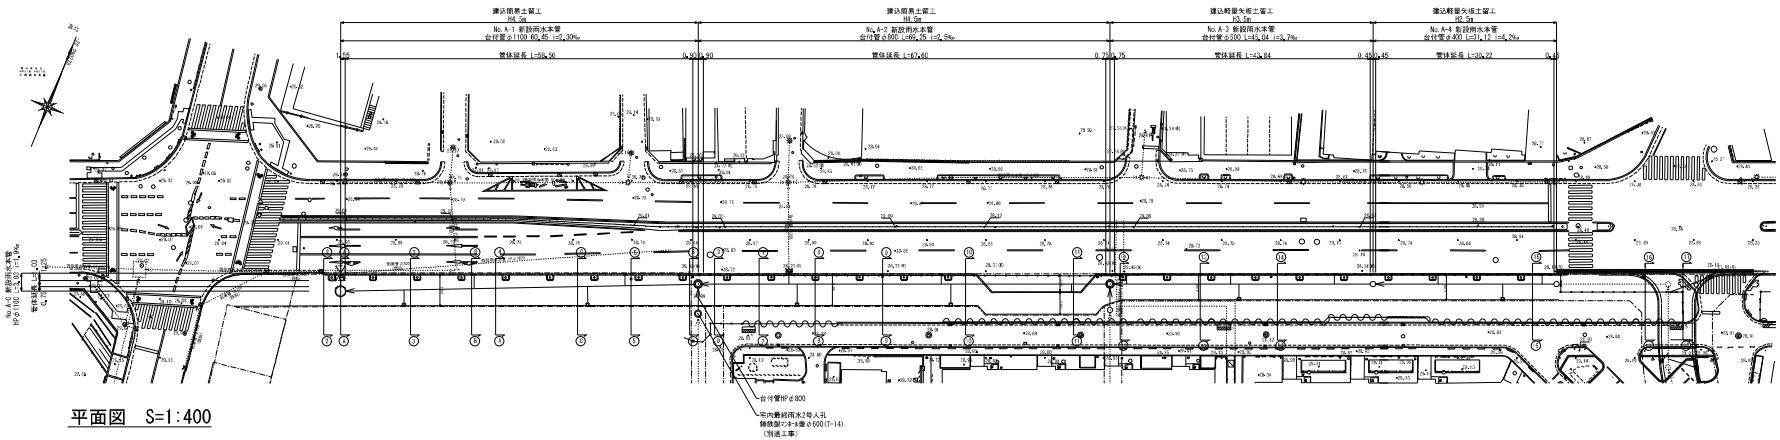


平面図　S=1:400

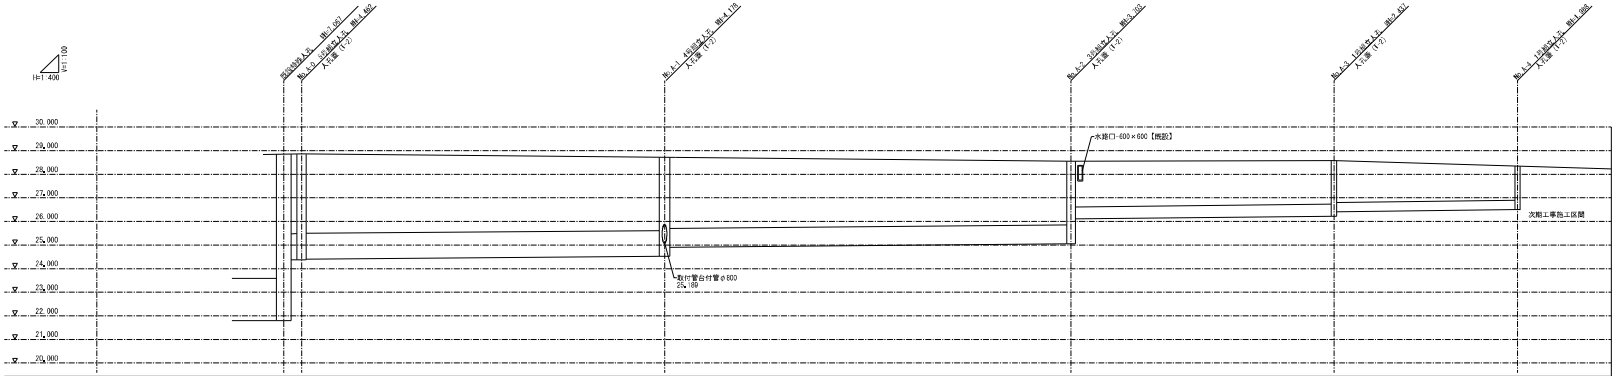


| 管種・管径 (mm) | HPφ1800【既設】 | 台付管φ1100 | 台付管φ800 | 台付管φ500 | 台付管φ400 | |
|---|---|---|---|---|---|---|
| 勾配 | 4.5‰ | 2.3‰ | 2.5‰ | 3.7‰ | 4.2‰ | |
| 管実長 (m) | L=1.55 | L=58.50 | L=67.60 | L=43.84 | L=30.26 | |
| 地盤高 (m) | 28.800 / 28.840 | | 29.710 | 29.760 | 29.660 | 29.570 |
| 管底高さ (m) | 21.785 / 21.776 / 23.340 / 23.386 | | 24.832 / 24.910 | 25.077 / 25.160 | 25.243 / 25.366 | |
| 管底深 (m) | 7.067 / 7.064 / 5.460 / 5.454 | | 4.878 / 4.800 | 4.683 / 4.600 | 4.417 / 4.294 | 4.300 |
| 単距離 (m) | 0.00 / 0.00 | 0.45 | 44.20 | 44.55 | 45.84 | 31.71 |
| 延長 (m) | 0.00 / 0.00 | 44.20 | 103.55 | 170.59 | 202.71 | |
| マンホール番号 | 既設 No. A-0 | No. A-1 | No. A-2 | No. A-3 | No. A-4 | |


縦断面図　H=1:400 V=1:100

| | | | | | |
|---|---|---|---|---|---|
| 完成図 | 竣工 平成31年 3月25日 | | | | |
| 承認 | | | | | |


| | | | | | | | |
|---|---|---|---|---|---|---|---|
| 図面名称 | 雨水排水平面図・縦断面図（本線道路） | | | | | | |
| 設計 平成30年 1月31日 | | | | | | | |
| 担当者 | 設計 | 作図 | 現代 | | H1 | S=1/400 H=1/400 V=1/100 | |
| | | | H2 | — | H2 | 1:200・1:500 | |

D
24

# 汚水

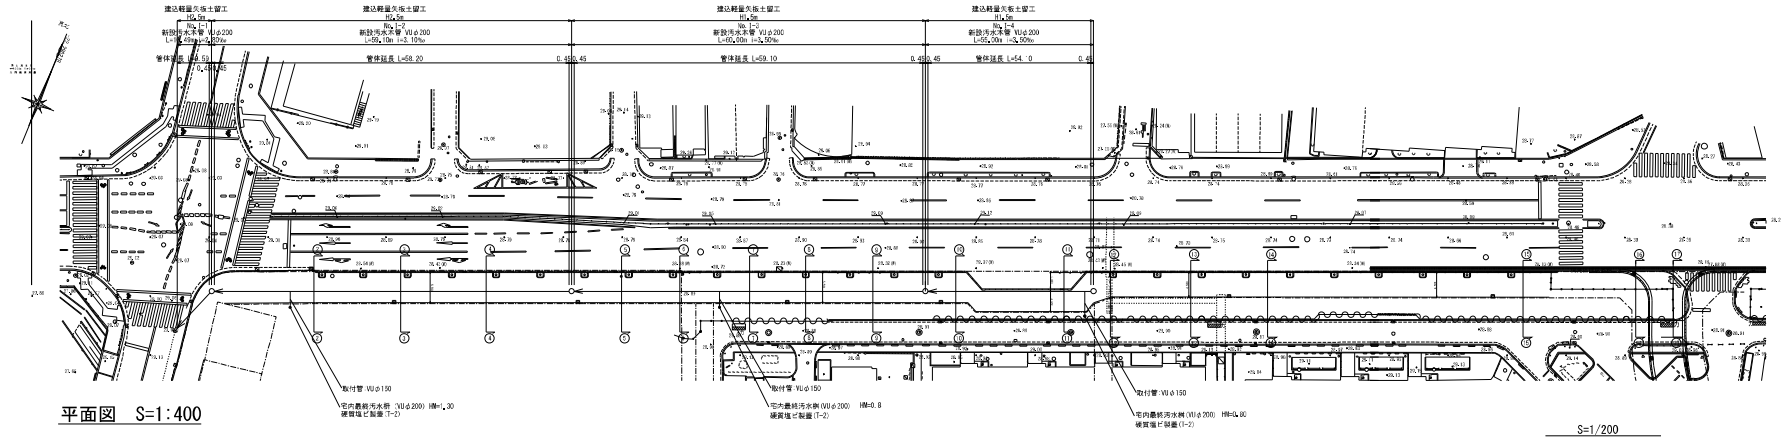



平面図　S=1:400

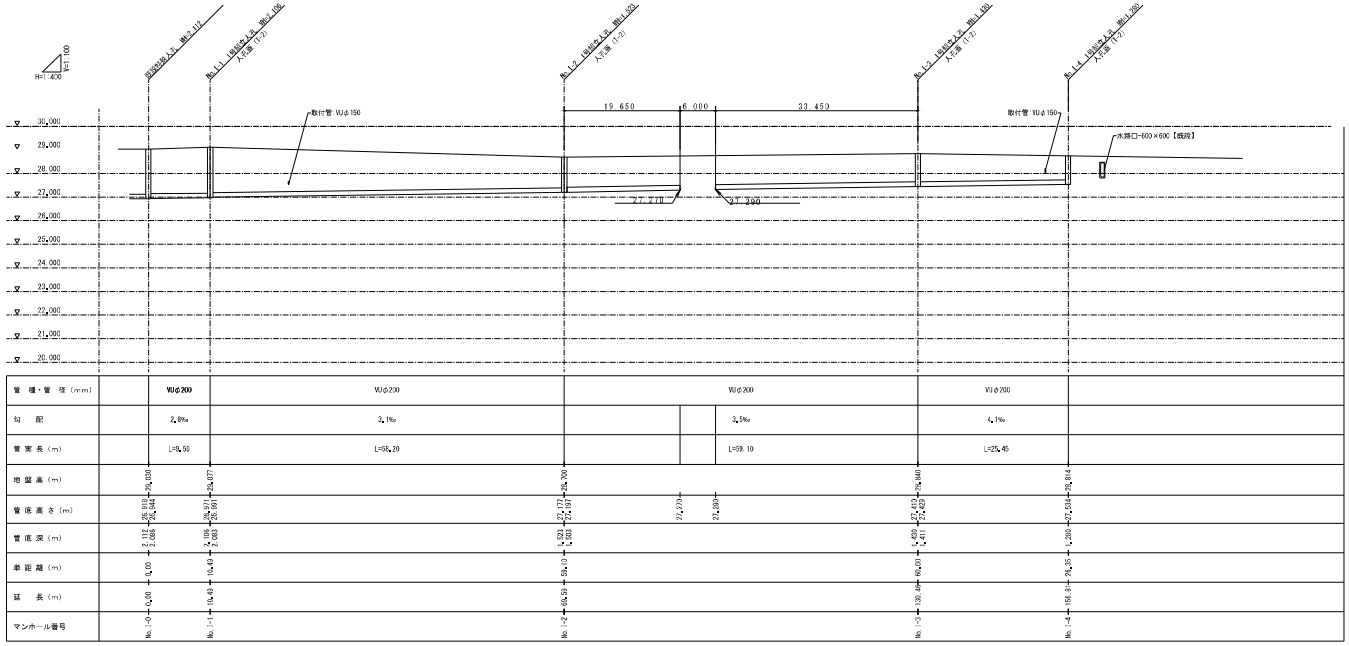


| | | | | | | |
|---|---|---|---|---|---|---|

縦断面図　H=1:400 V=1:100

S=1/200

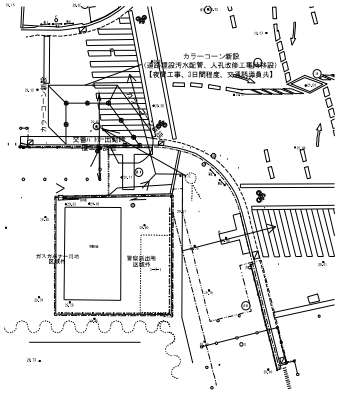


※　仮設についての共通事項　※

(注記) 車道及び歩道の工事における仮設については一日の施行量を考慮して、その周囲に仮設を設置すること。
仮設の種別・形態については以下を参考とし、配慮以外にも安全と事故防止に必要なものは設置すること。
作業時間外は市認定道路内の仮設物は一時撤去すること。

| | | | |
|---|---|---|---|
| 設計 | 平成 30 年 1 月 31 日 | 図面番号 | D 25 |

| 完成図 | 竣工 平成３１年 ３月２５日 |
|---|---|
| 承認 | 大阪府住宅まちづくり部 公共建築整備住宅建築課 |

| 代表者 | 設計 | 作図 | 縮尺 | A1 | 1/100・1/200 |
|---|---|---|---|---|---|
| | | | A3 | — | 1/300・1/600 |

大阪府住宅まちづくり部公共建築室